


Ruimtestaat AB - 1e verdieping		
Nummer	Naam	Oppervlakte
170	Technische Ruimte	117.59 m²
500	Technische Ruimte	116.84 m²

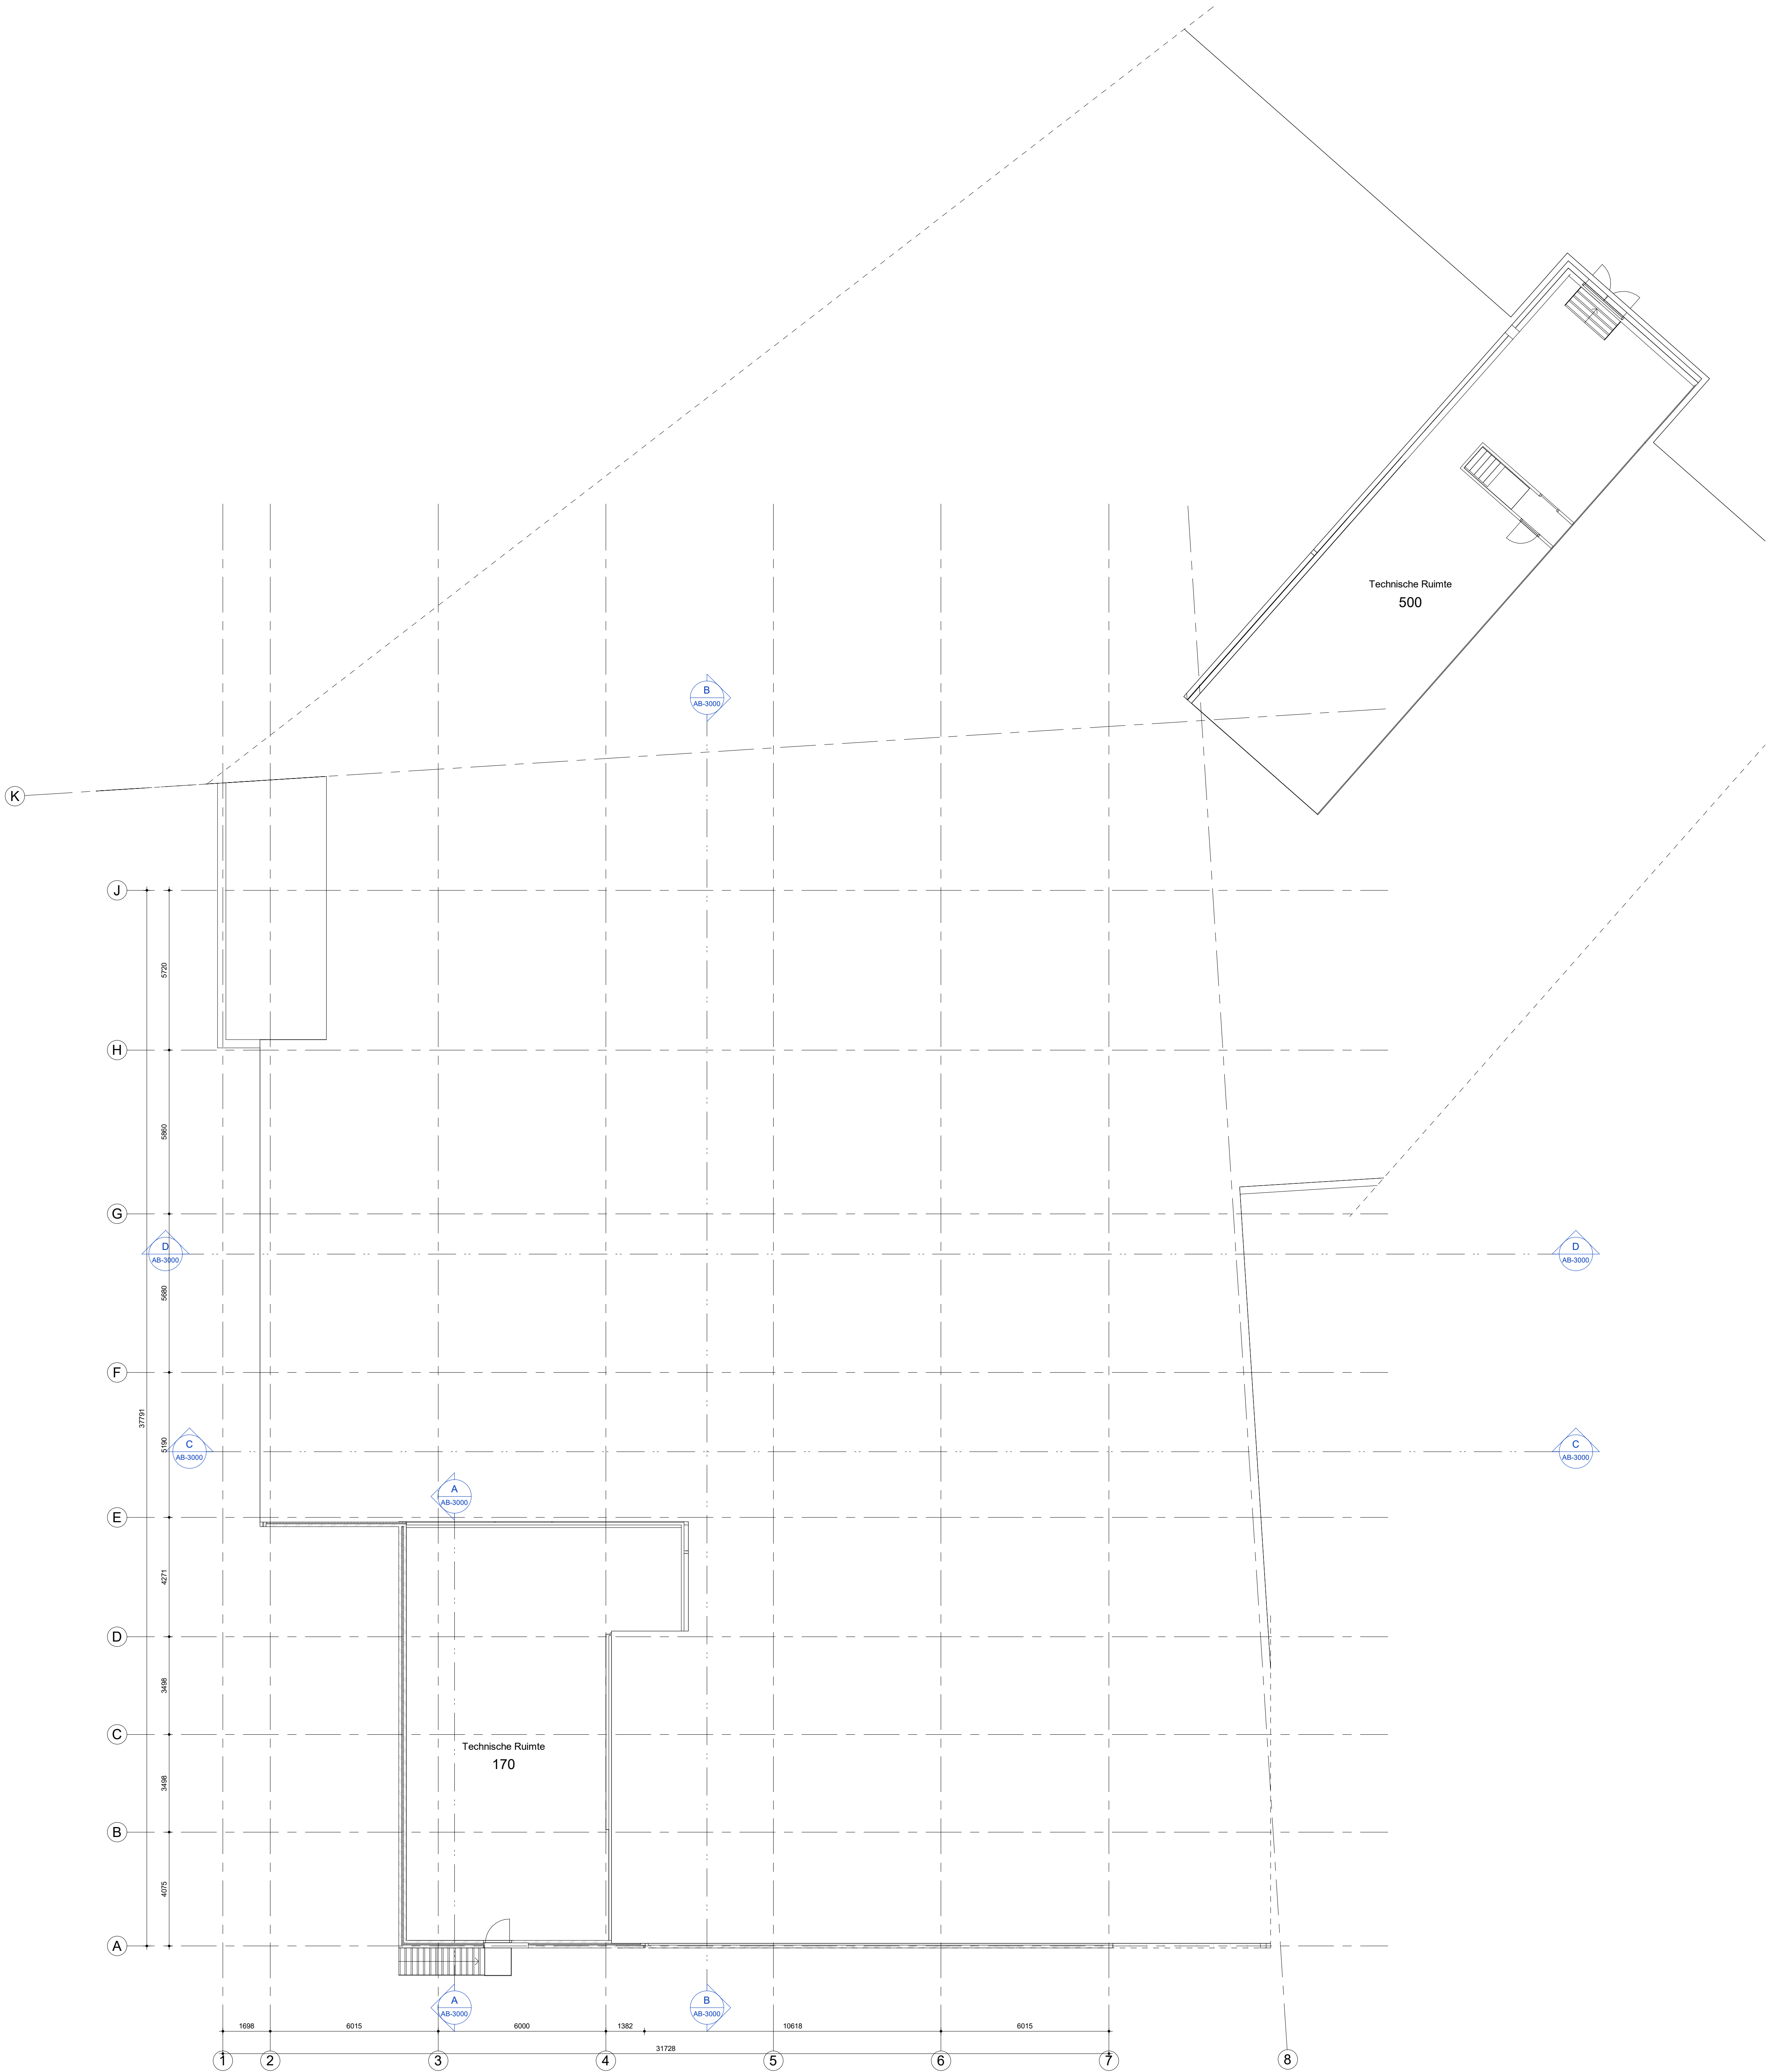

Legenda AB Alle maatvoering in het werk te controleren

	in scope
	uit scope
	vtw scope
	scope regio

1	VO	D.Reis	B. van Gorp	11-02-2022
2	IDO	D.Reis	B. van Gorp	25-05-2022
Versie	Omschrijving	Gecontroleerd	Vrijgegeven	Datum

Opdrachtgever	Contact
	<Client_contact>

Projectbureau	Contact
	Bram van Gorp
Lidencapitaal 34 Postbus 135 8000 AC ZWOLLE Tel +31 (0)90 428 1281 Fax +31 (0)90 428 1215 info@arcadis.nl www.arcadis.com	

Project	Contact
Programma Aanpak Grootkeukens_Architectural	Bram van Gorp
Projectnummer : 30102471	Beveiligingscategorie:
Fase : IDO	ASD - Highly Sensitive

Onderwerp	As Built 1e verdieping
-----------	---

Schaal : As indicated	Bladformaat : A0	Status:
Contractnummer : 30102471	Blad : 1 van 1	IDO
Tekeningnummer:		Versie:
PAG01-26H23-35-ARC-DRW-AR-AB-2001		2

0 1 2 3 4 5 [m]
SCHAAK 1:100