




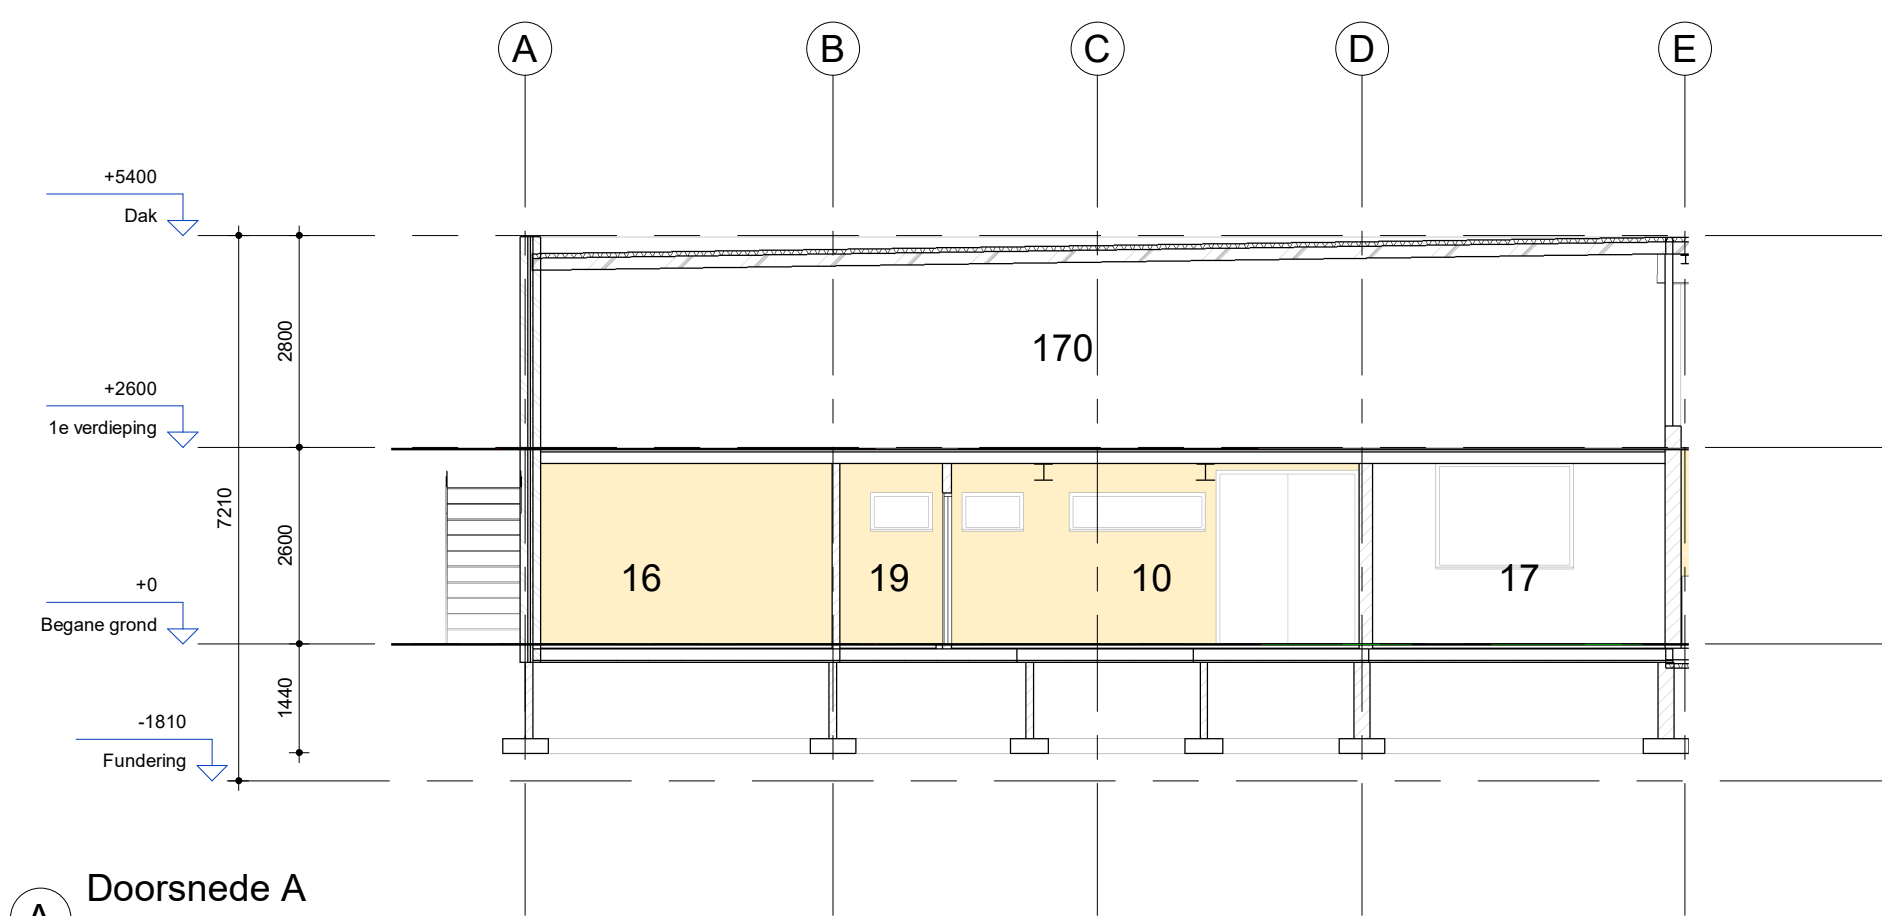


Doorsnede A
1 : 100

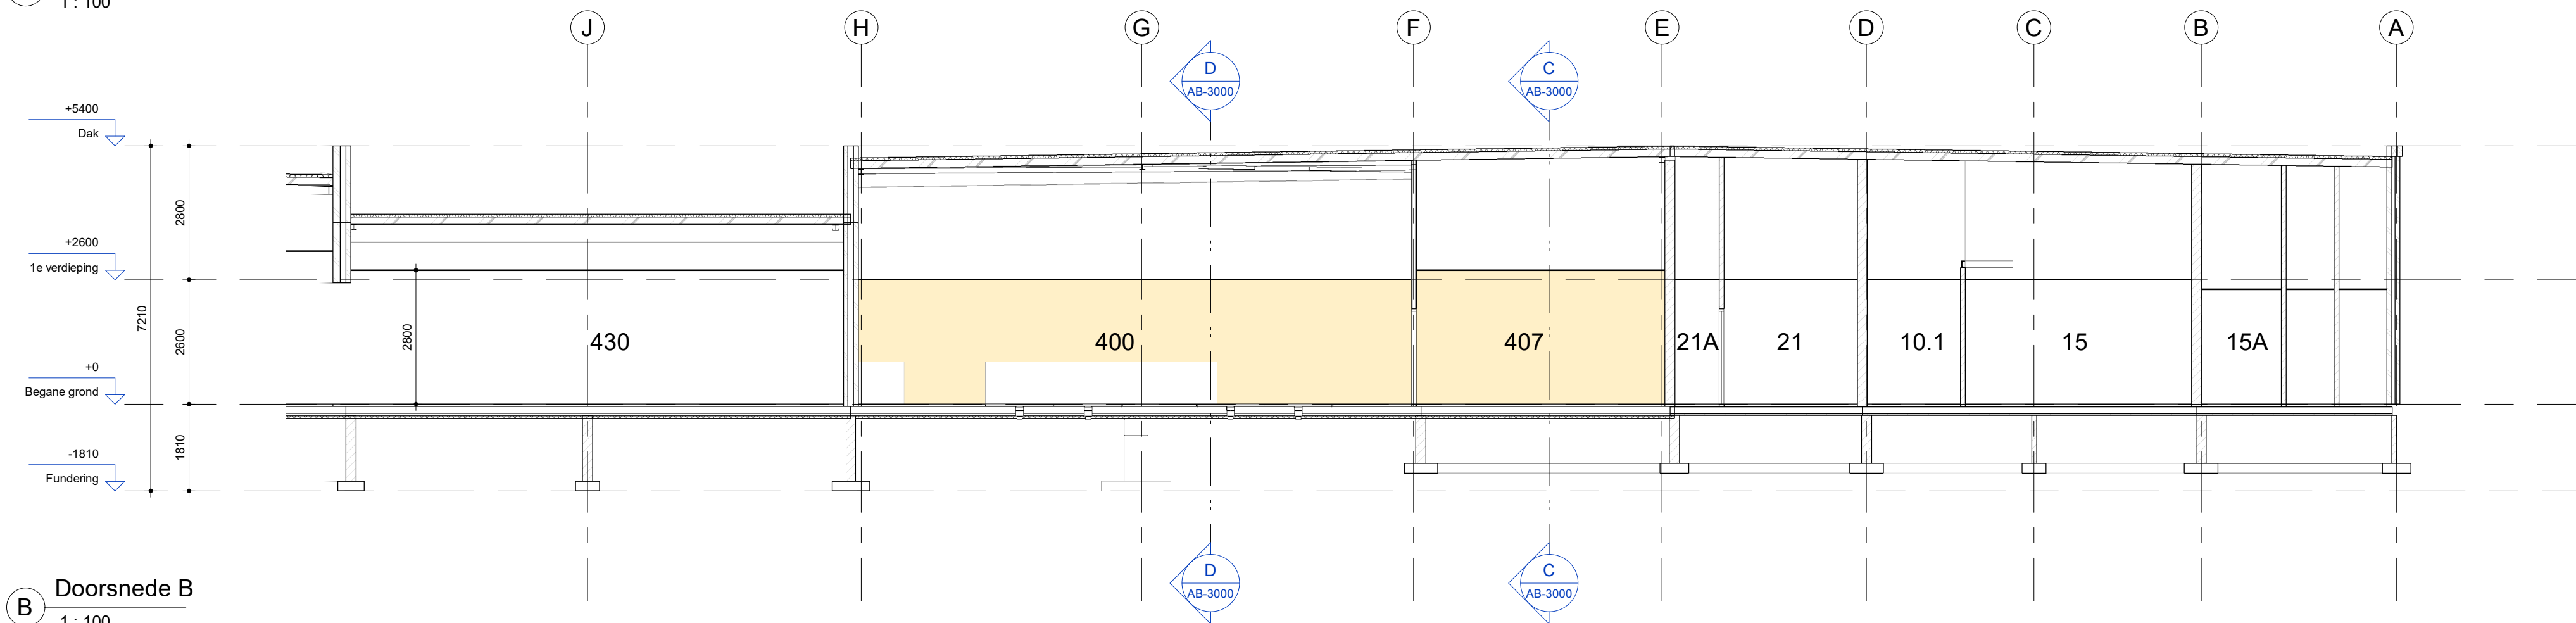


Doorsnede B
1 : 100

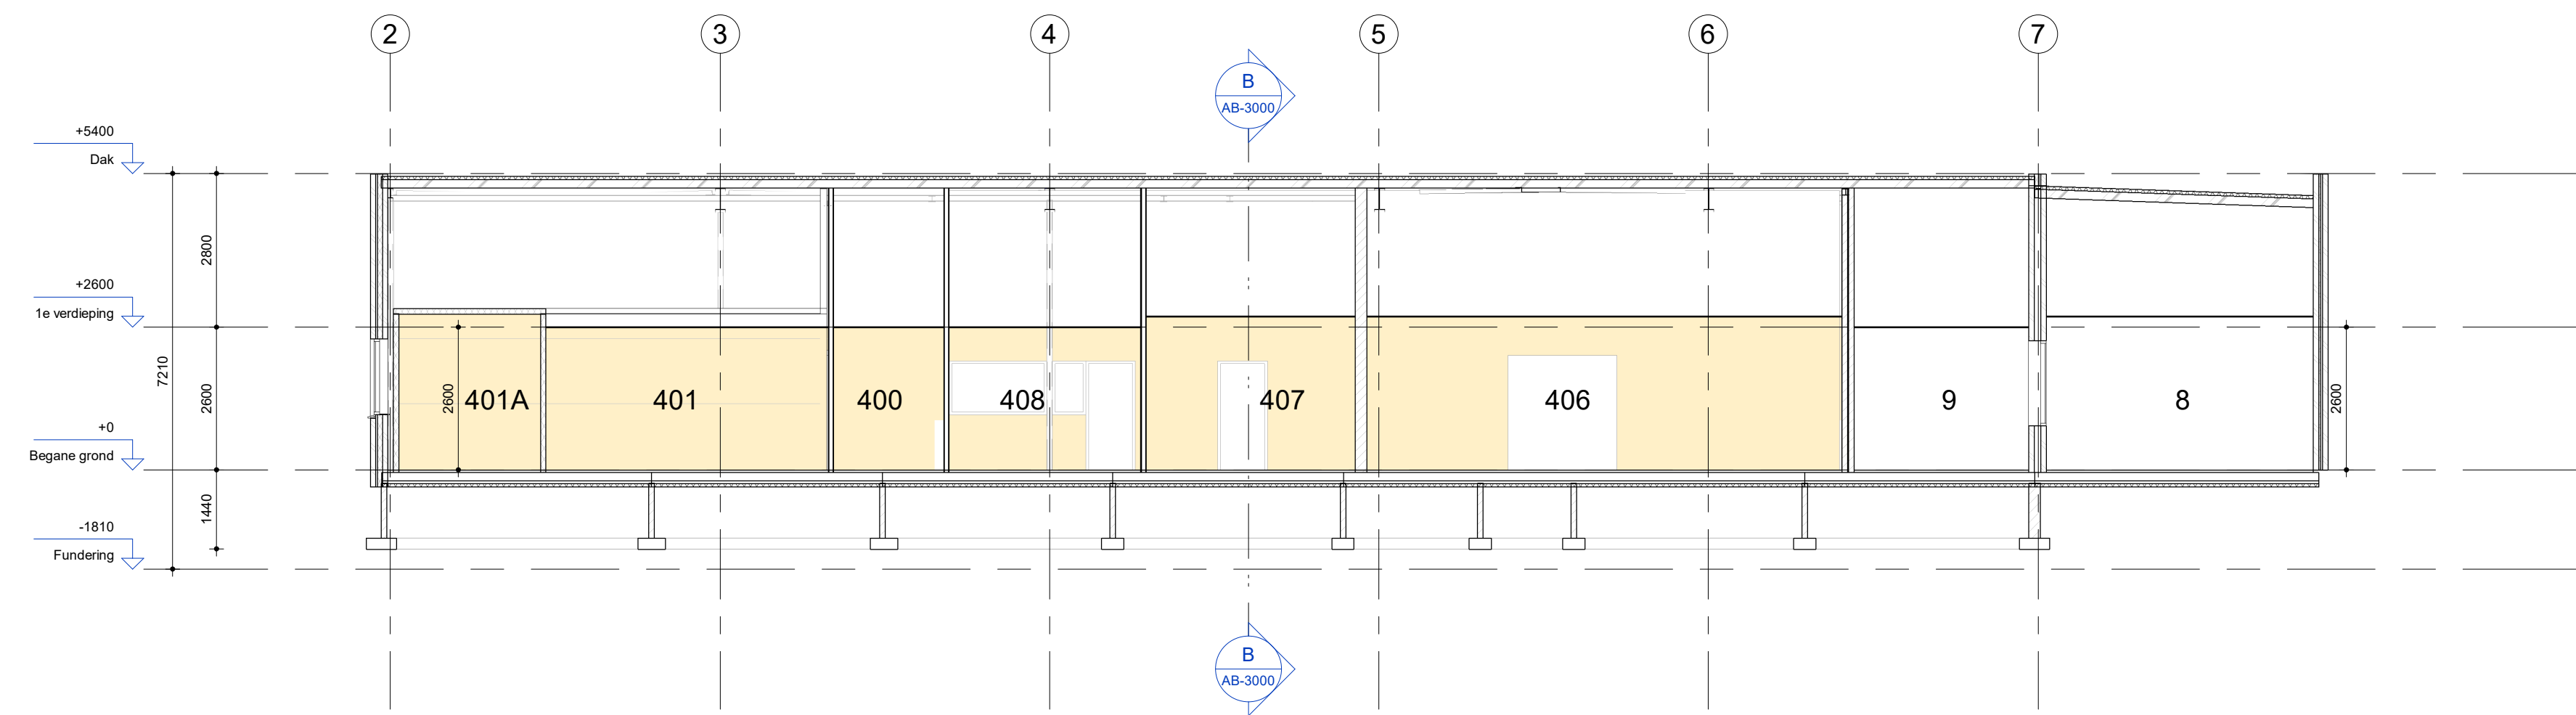

Doorsnede C
1 : 100

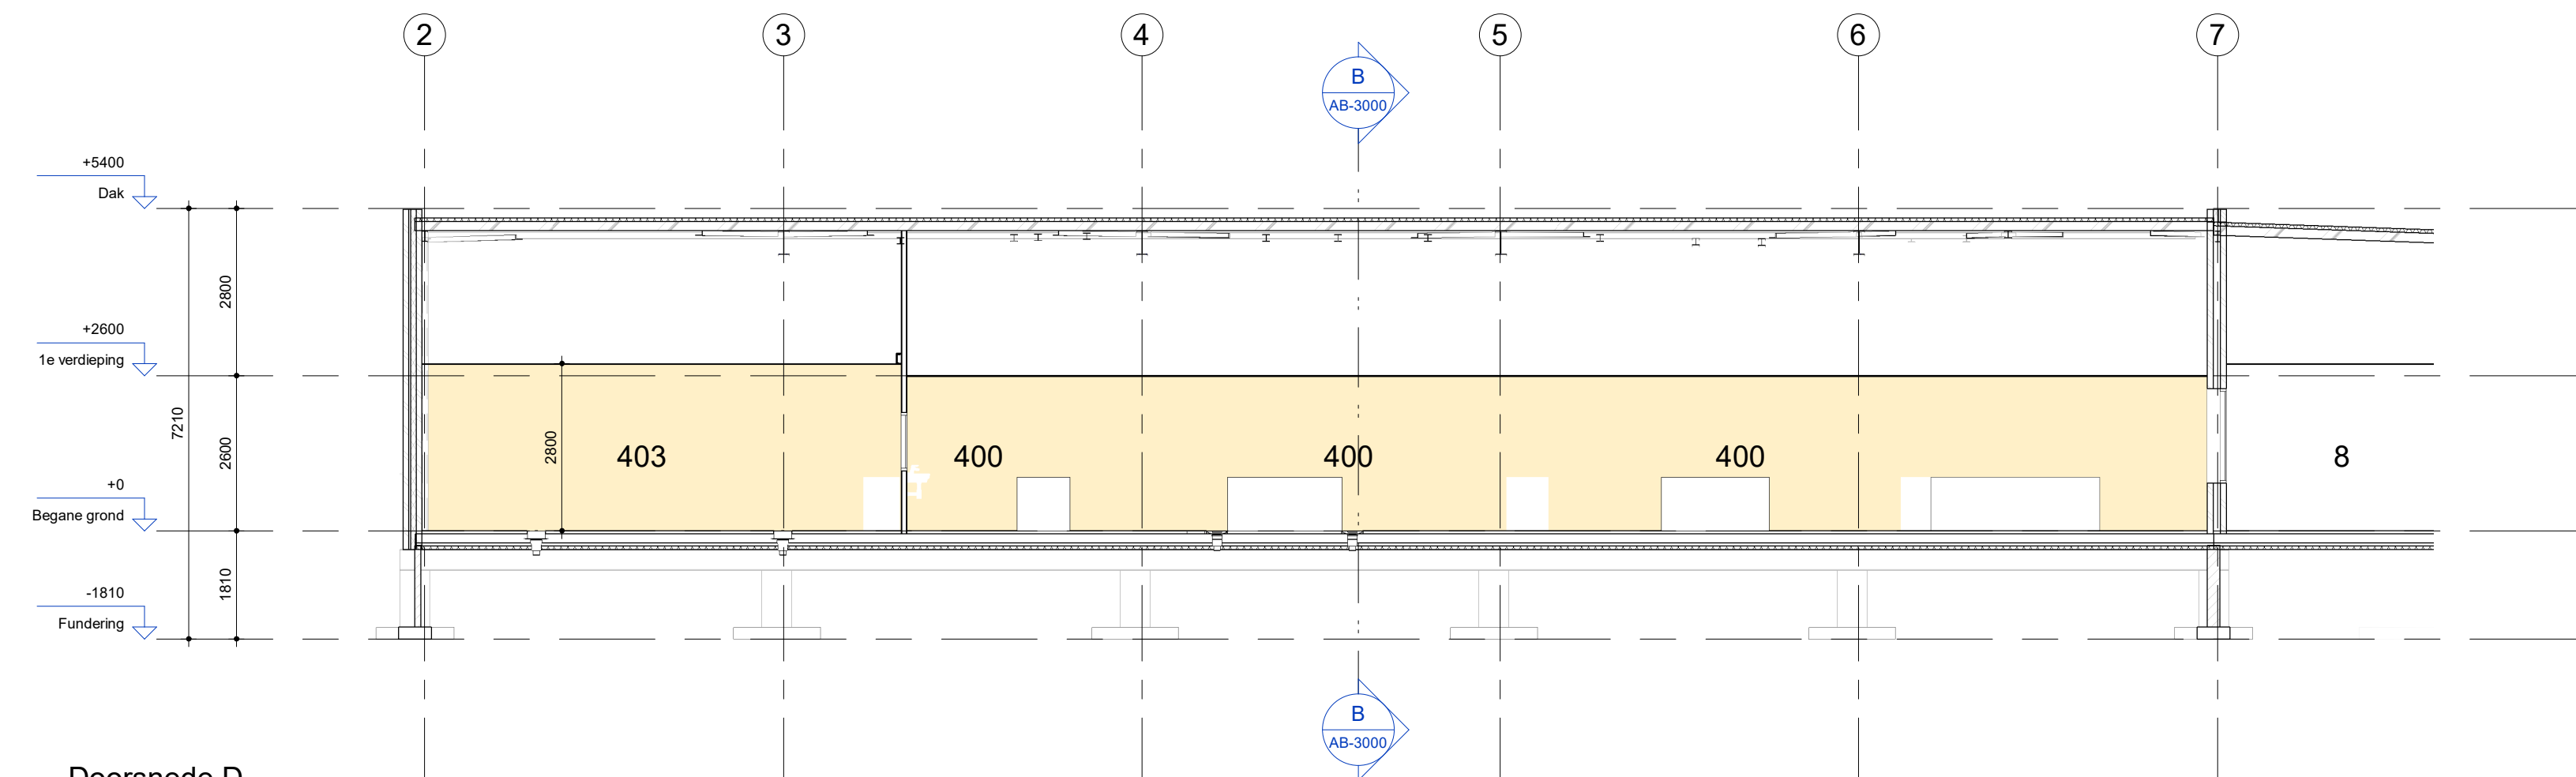

Doorsnede D
1 : 100

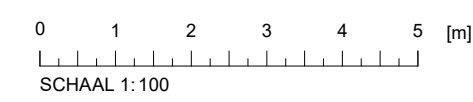

Legenda AB

	in scope
	uit scope
	vtw scope

scope regio

1	VO	D.Reis	B. van Gulp	11-02-2022
2	IDO	D.Reis	B. van Gulp	25-05-2022
Versie	Omschrijving	Gecontroleerd	Vrijgegeven	Datum

Opdrachtgever

	Contact <Client_contact>
--	-----------------------------

Projectbureau

	Contact Bram van Gulp
--	--------------------------

Project

Programma Aanpak Grootkeukens_Architectural	Beveiligingscategorie: AS0 - Highly Sensitive
Projectnummer : 30102471	
Fase : IDO	

Onderwerp : **As Built
Doorsneden**

Schaal : As indicated	Bladformaat : A1	Status: IDO
Contractnummer: 30102471	Blad : 1 van 1	

Tekeningnummer: PAG01-26H23-35-ARC-DRW-AR-AB-3000	Versie: 2
---	---------------------