


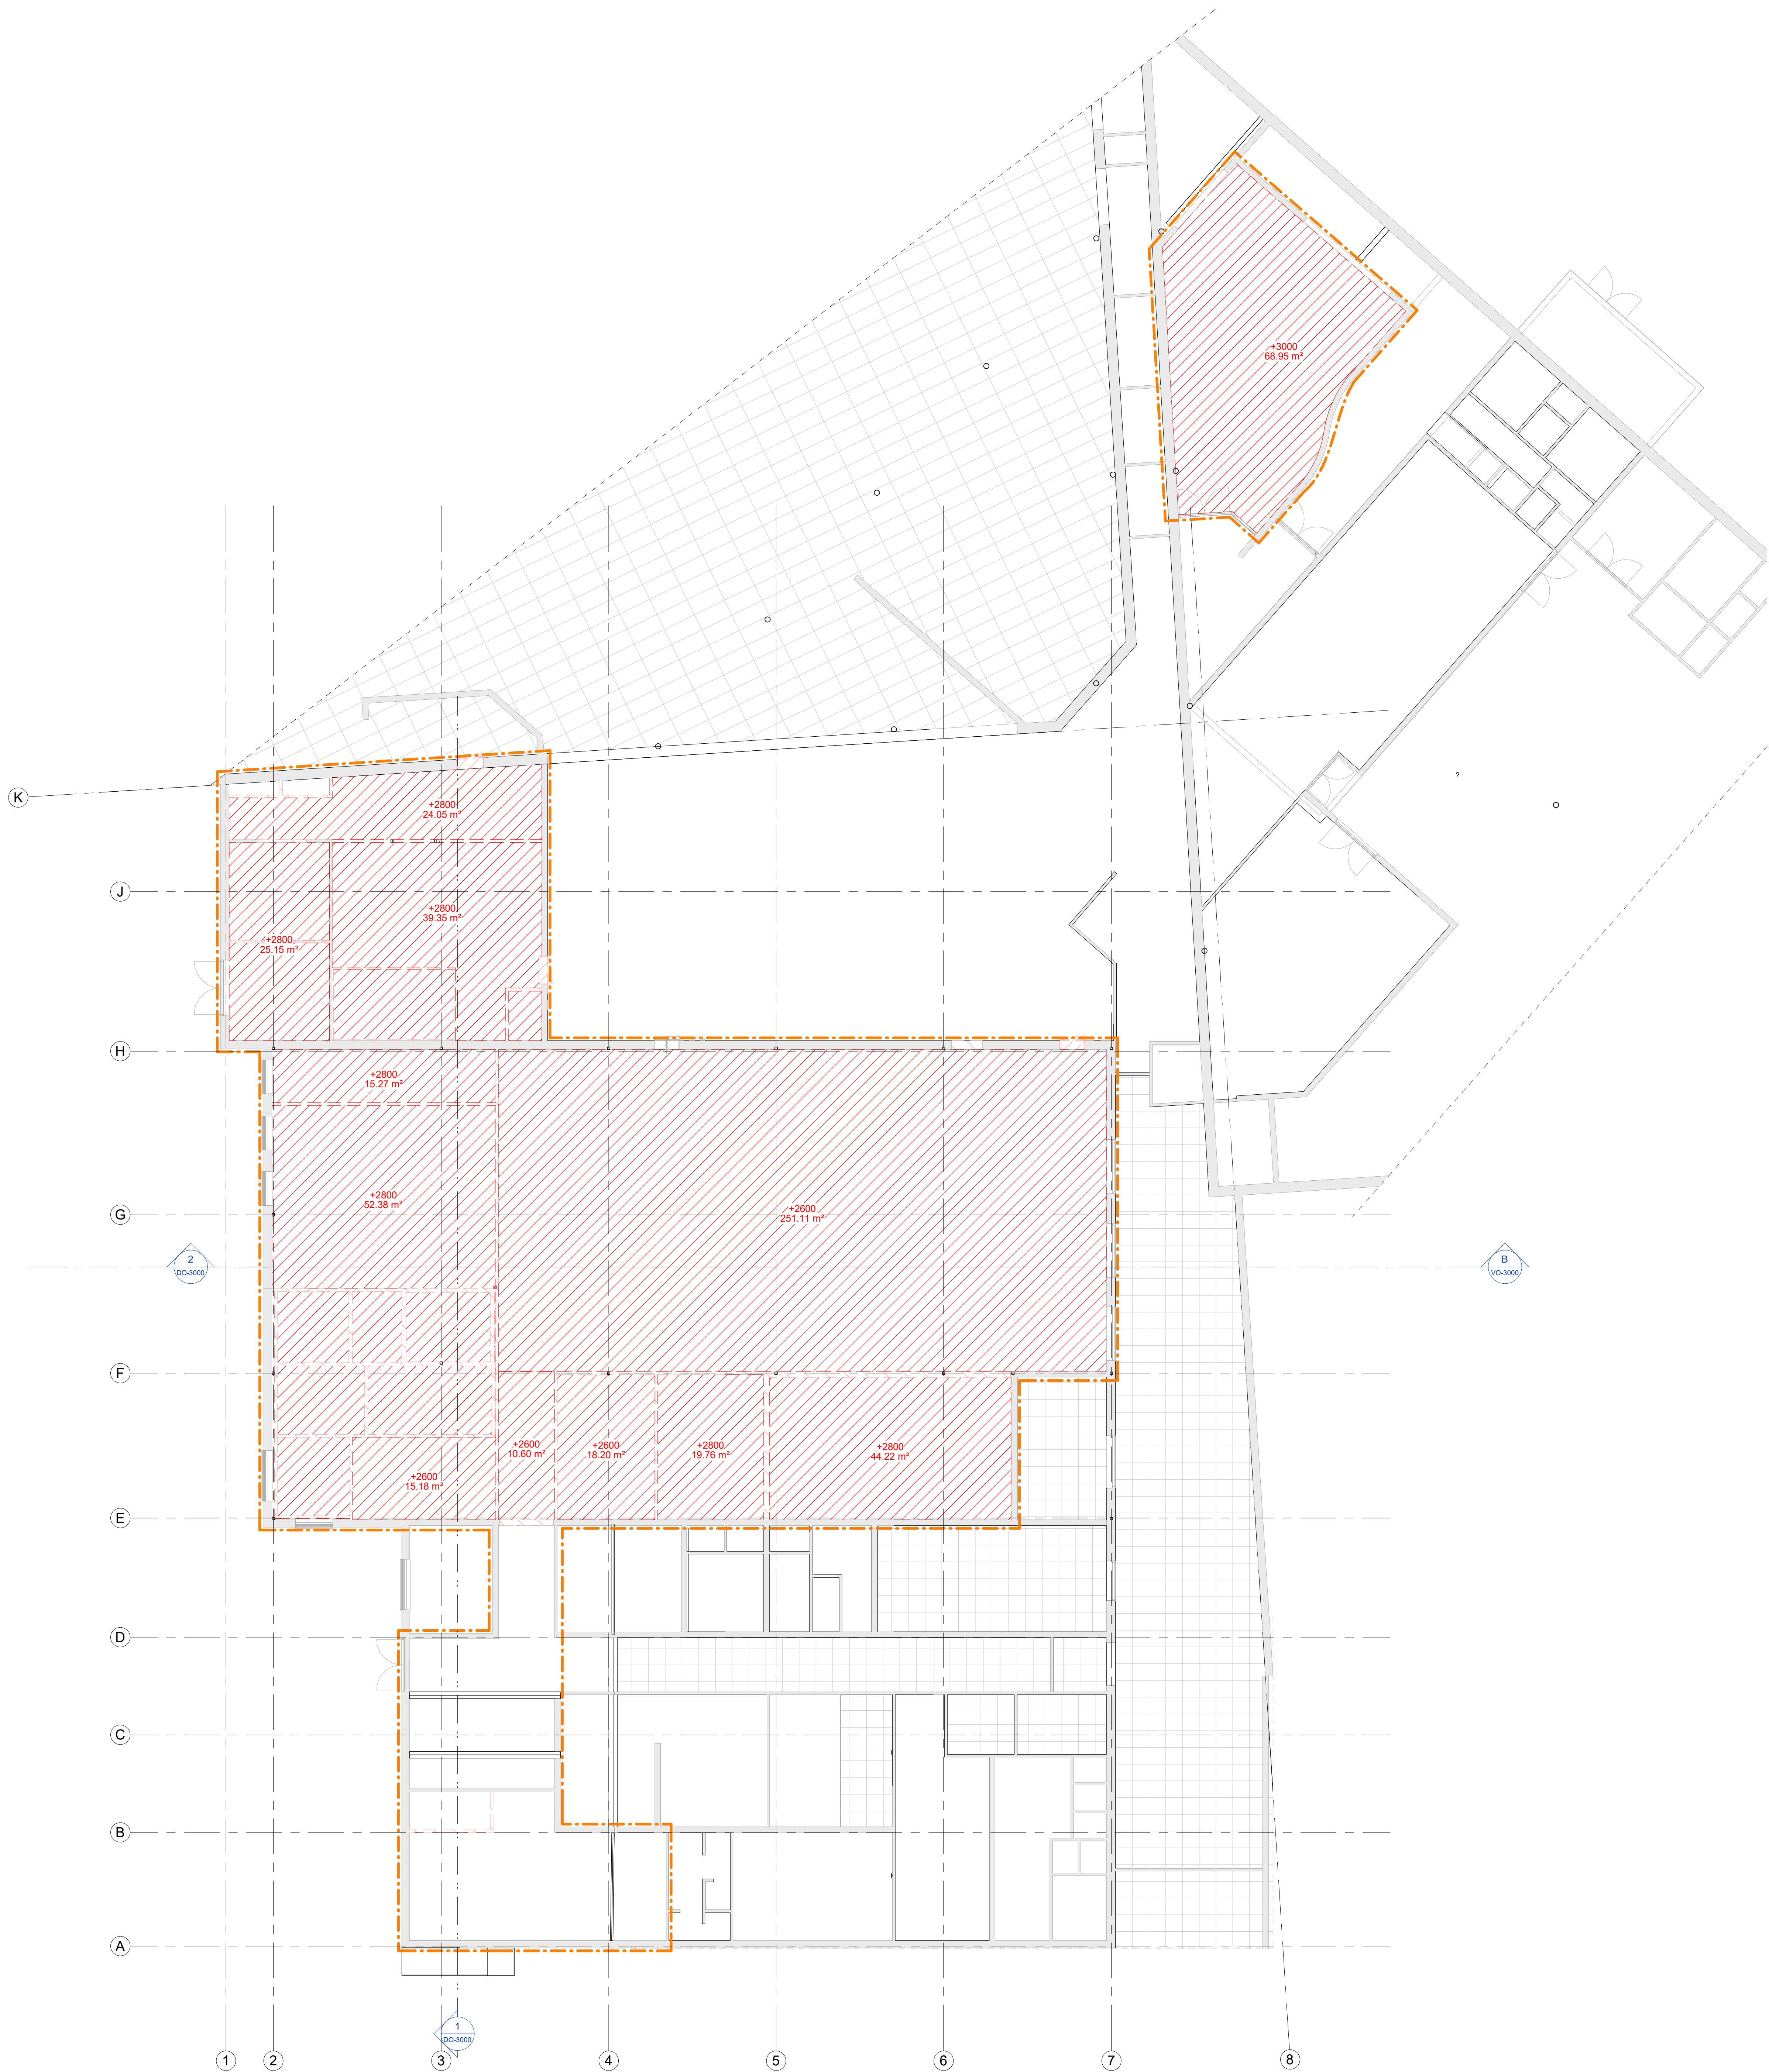

Legenda Sloop

- in scope
- uit scope
- vtw scope
- scope regio
- Sloop
- Bestaand

Alle maatvoering in het werk te controleren

1	VO	D.Reis	B. van Gorp	11-02-2022
2	IDO	D.Reis	B. van Gorp	25-05-2022
3	IDO update	D.Reis	B. van Gorp	15-07-2022
4	IDO update	D.Reis	B. van Gorp	18-11-2022
5	IDO update wijz DOK-09	D.Reis	B. van Gorp	13-06-2023
6	IDO update wijz DOK-09	D.Reis	B. van Gorp	20-12-2023
Versie Omschrijving		Gecontroleerd	Vrijgegeven	Datum

Opdrachtgever	Contact
 Rijksbouwbedrijf Bouwen van Buitenlandse Zaken Kuninkrijk Nederland	<Client_contact>

Projectbureau	Contact
 Lierendijk 34 Postbus 135 8000 AC ZWOLLE Tel +31 (0)90 428 1281 Fax +31 (0)90 428 1215 info@arcadis.nl www.arcadis.com	Bram van Gorp

Project	Contact
Programma Aanpak Grootkeukens_Architectural	Bram van Gorp
Projectnummer : 30102471	Beveiligingscategorie:
Fase : IDO	ASD - Highly Sensitive

Onderwerp	As Built Slooptekening plafond begane grond
-----------	--

Schaal : As indicated	Bladformaat : A0	Status:
Contractnummer : 30102471	Blad : 1 van 1	IDO
Tekeningnummer:		Versie:
PAG01-26H23-35-ARC-DRW-AR-AB-7800		6

0 1 2 3 4 5 [m]
SCHALE 1:100