


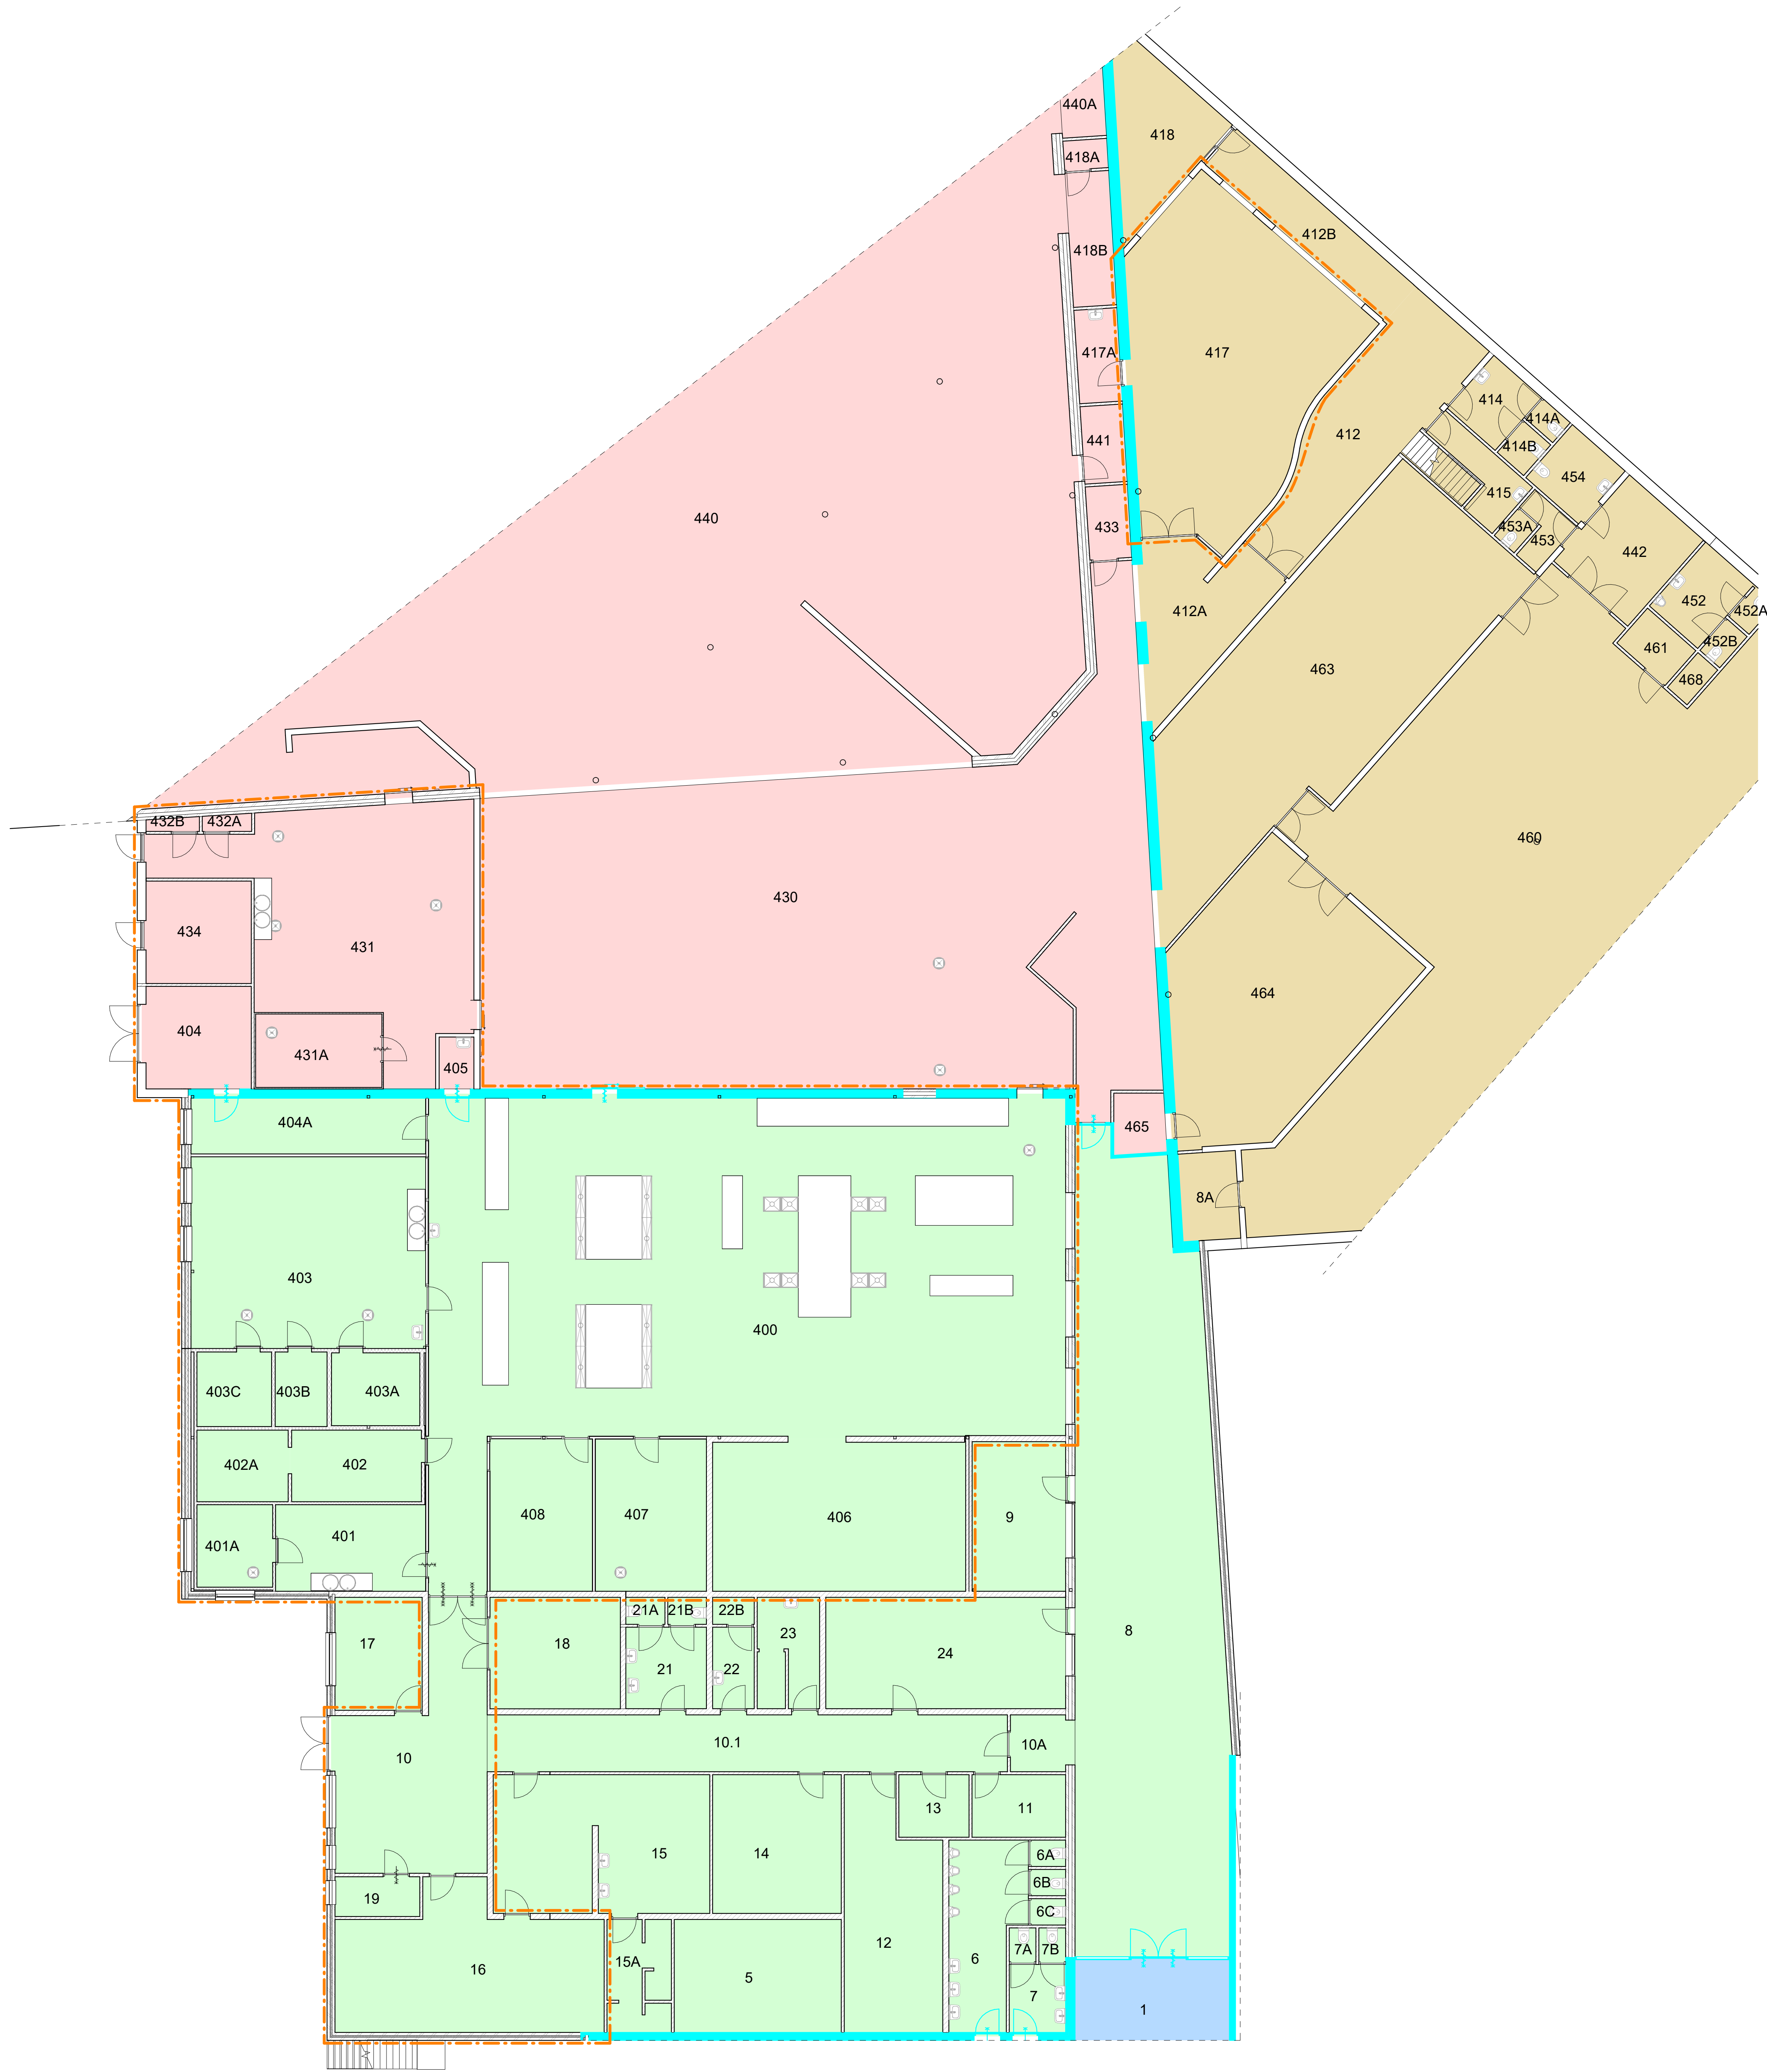

Alle maatvoering in het werk te controleren

Legenda Brandcompartimentering

- BC1
- BC2
- BC3
- BC8
- scope regio

Brand- en rookscheidingen

- WBD E20 + WRD Ra
- WBD BO 30 minuten
- WBD BO 60 minuten
- Zonder losse voorwerpen te openen
- Zelfsluitend
- 30 min Brandwerendheid
- 60 min Brandwerendheid

|        |     |              |               |             |
|--------|-----|--------------|---------------|-------------|
|        |     |              |               |             |
|        |     |              |               |             |
|        |     |              |               |             |
|        |     |              |               |             |
| 1      | VO  | D.Reis       | B. van Gorp   | 11-02-2022  |
| 2      | IDO | D.Reis       | B. van Gorp   | 25-05-2022  |
| Versie |     | Omschrijving | Gecontroleerd | Vrijgegeven |
|        |     |              | Datum         |             |

|                                                            |                  |                        |
|------------------------------------------------------------|------------------|------------------------|
| Opdrachtgever                                              |                  | Contact                |
| Projectbureau                                              |                  | Contact                |
| ARCADIS                                                    |                  | Bram van Gorp          |
| Project                                                    |                  | Contact                |
| Programma Aanpak Grootkeukens_Architectural                |                  | Status:                |
| Projectnummer : 30102471                                   |                  | Beveiligingscategorie: |
| Fase : IDO                                                 |                  | ASD - Highly Sensitive |
| Onderwerp : As Built                                       |                  |                        |
| Brandcompartimentering                                     |                  |                        |
| Schaal : As indicated                                      | Bladformaat : A0 | Status :               |
| Contractnummer : 30102471                                  | Blad : 1 van 1   | IDO                    |
| Tekeningnummer :                                           |                  | Versie :               |
| PAG01-26H23-35-ARC-DRW-AR-AB-9100                          |                  | 2                      |