



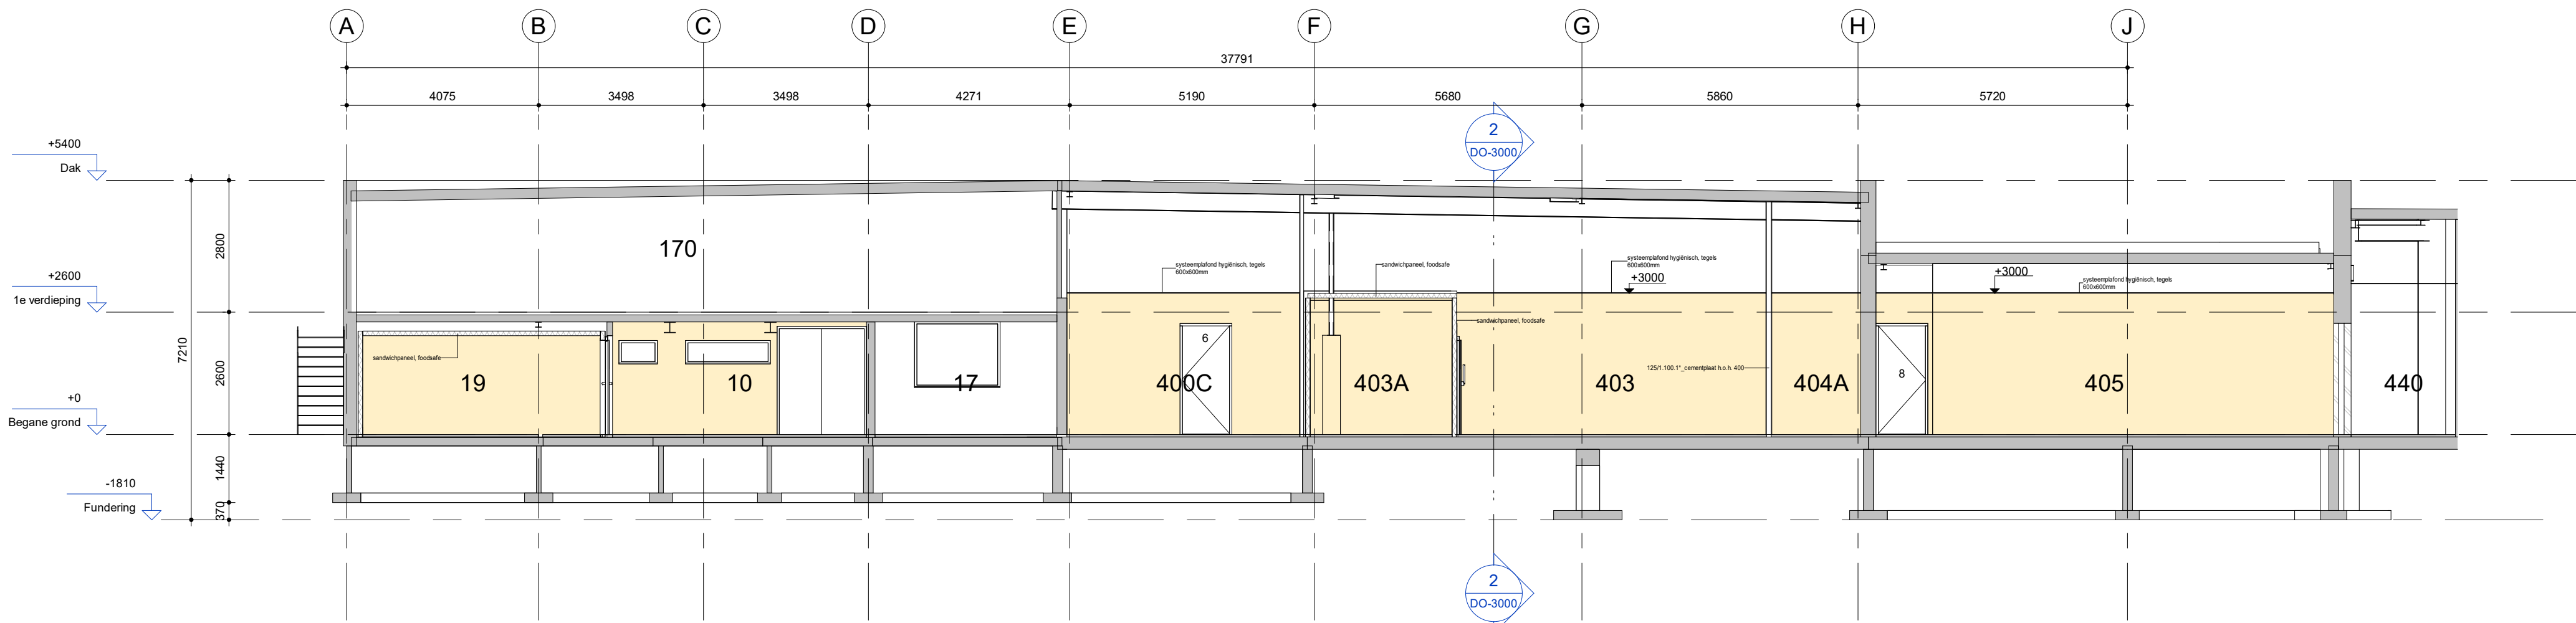

1 DO - Doorsnede A
1 : 100

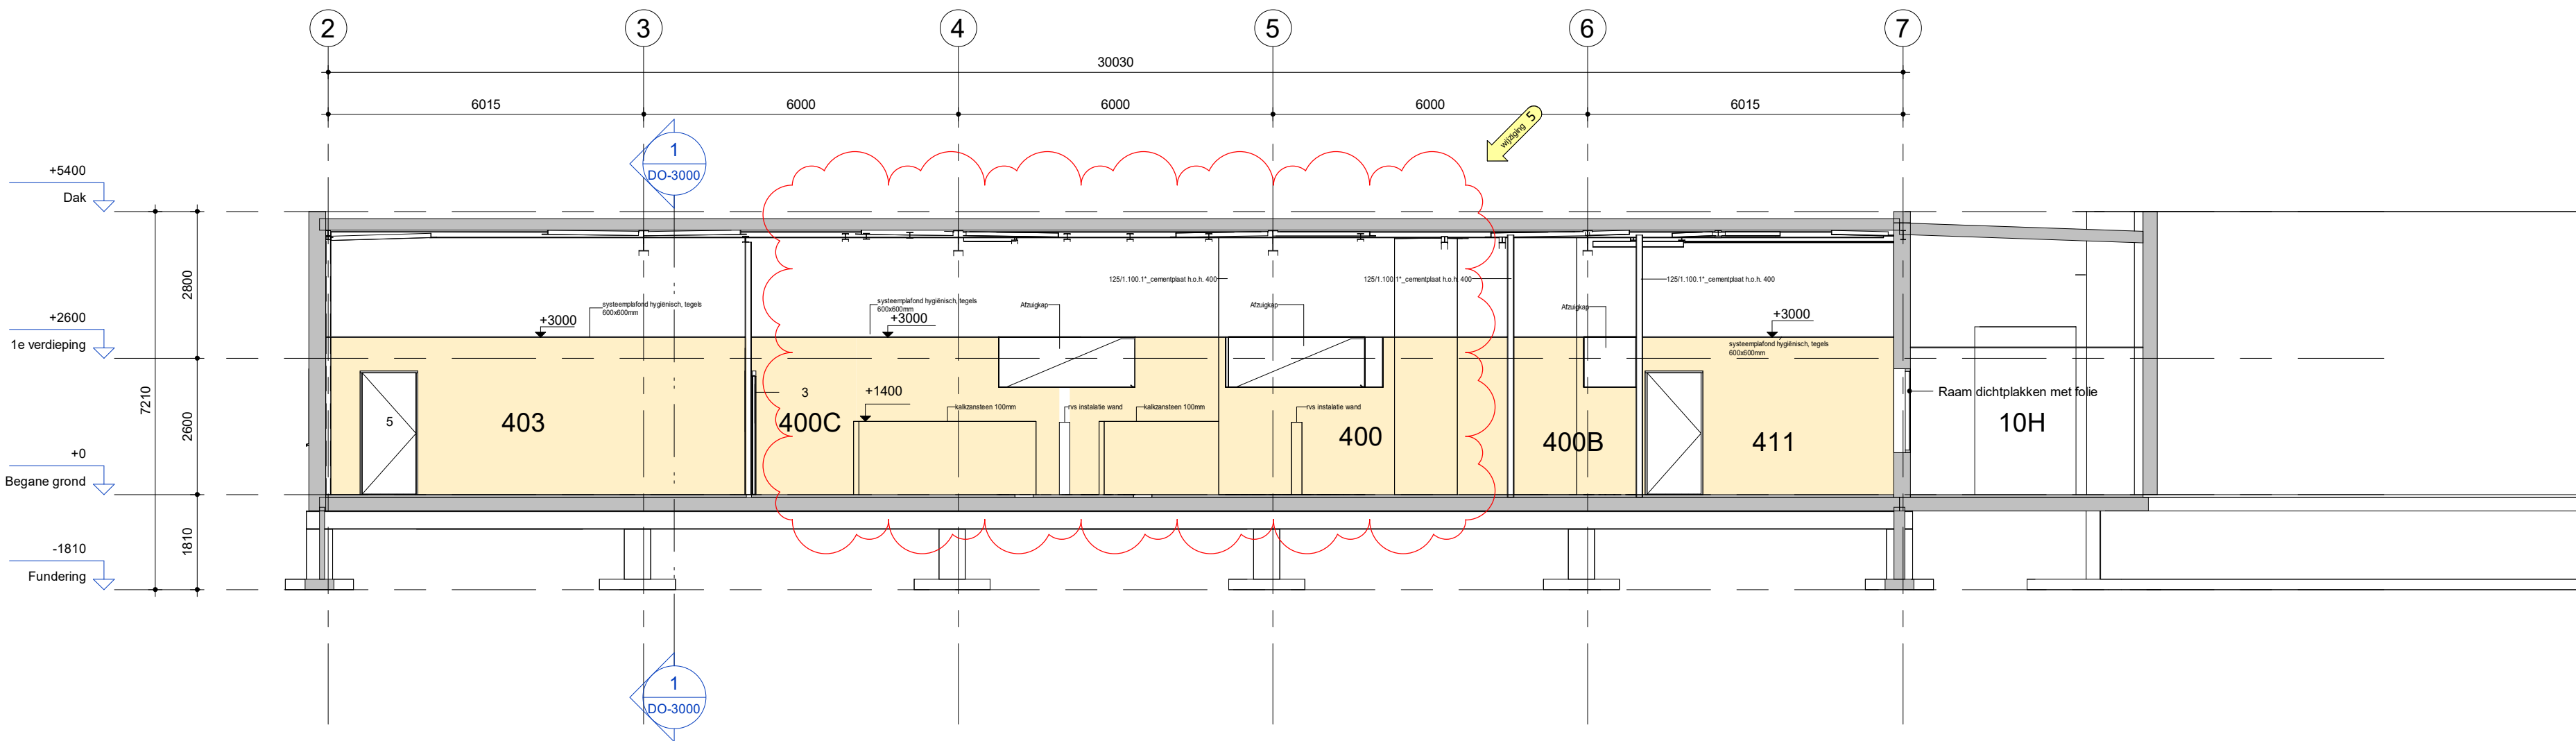

2 DO - Doorsnede B
1 : 100

Alle maatvoering in het werk te controleren

Legenda DO

- in scope
- uit scope
- vtw scope
- scope regio
- Bestaand

1	IDO	D.Reis	B. van Gulp	25-05-2022
2	IDO update	D.Reis	B. van Gulp	15-07-2022
3	IDO update	D.Reis	B. van Gulp	18-11-2022
4	IDO update wijz DOK-09	D.Reis	B. van Gulp	13-06-2023
5	IDO update wijz DOK-09	D.Reis	B. van Gulp	20-12-2023
Versie	Omschrijving	Gecontroleerd	Vrijgegeven	Datum

Opdrachtgever



Rijksoverheid
Ministerie van Binnenlandse Zaken en
Koninkrijksrelaties

Contact

<Client_contact>

Projectbureau



Stationsplein 18D
Postbus 1652
6201 BP MAASTRICHT
Tel +31 (0)88 426 1261
Fax +31 (0)88 426 1215
info@arcadis.nl
www.arcadis.com

Contact

Bram van Gulp

Project

Programma Aanpak Grootkeukens_Architectural

Projectnummer : 30102471
Fase : IDO

Contact

Bram van Gulp

Onderwerp

Integraal definitief ontwerp
Doorsneden

Schaal : As indicated
Contractnummer: 30102471

Bladformaat : A1
Blad : 1 van 1

Status:
IDO

Tekeningnummer:
PAG01-26H23-35-ARC-DRW-AR-DO-3000

Versie:
5

