


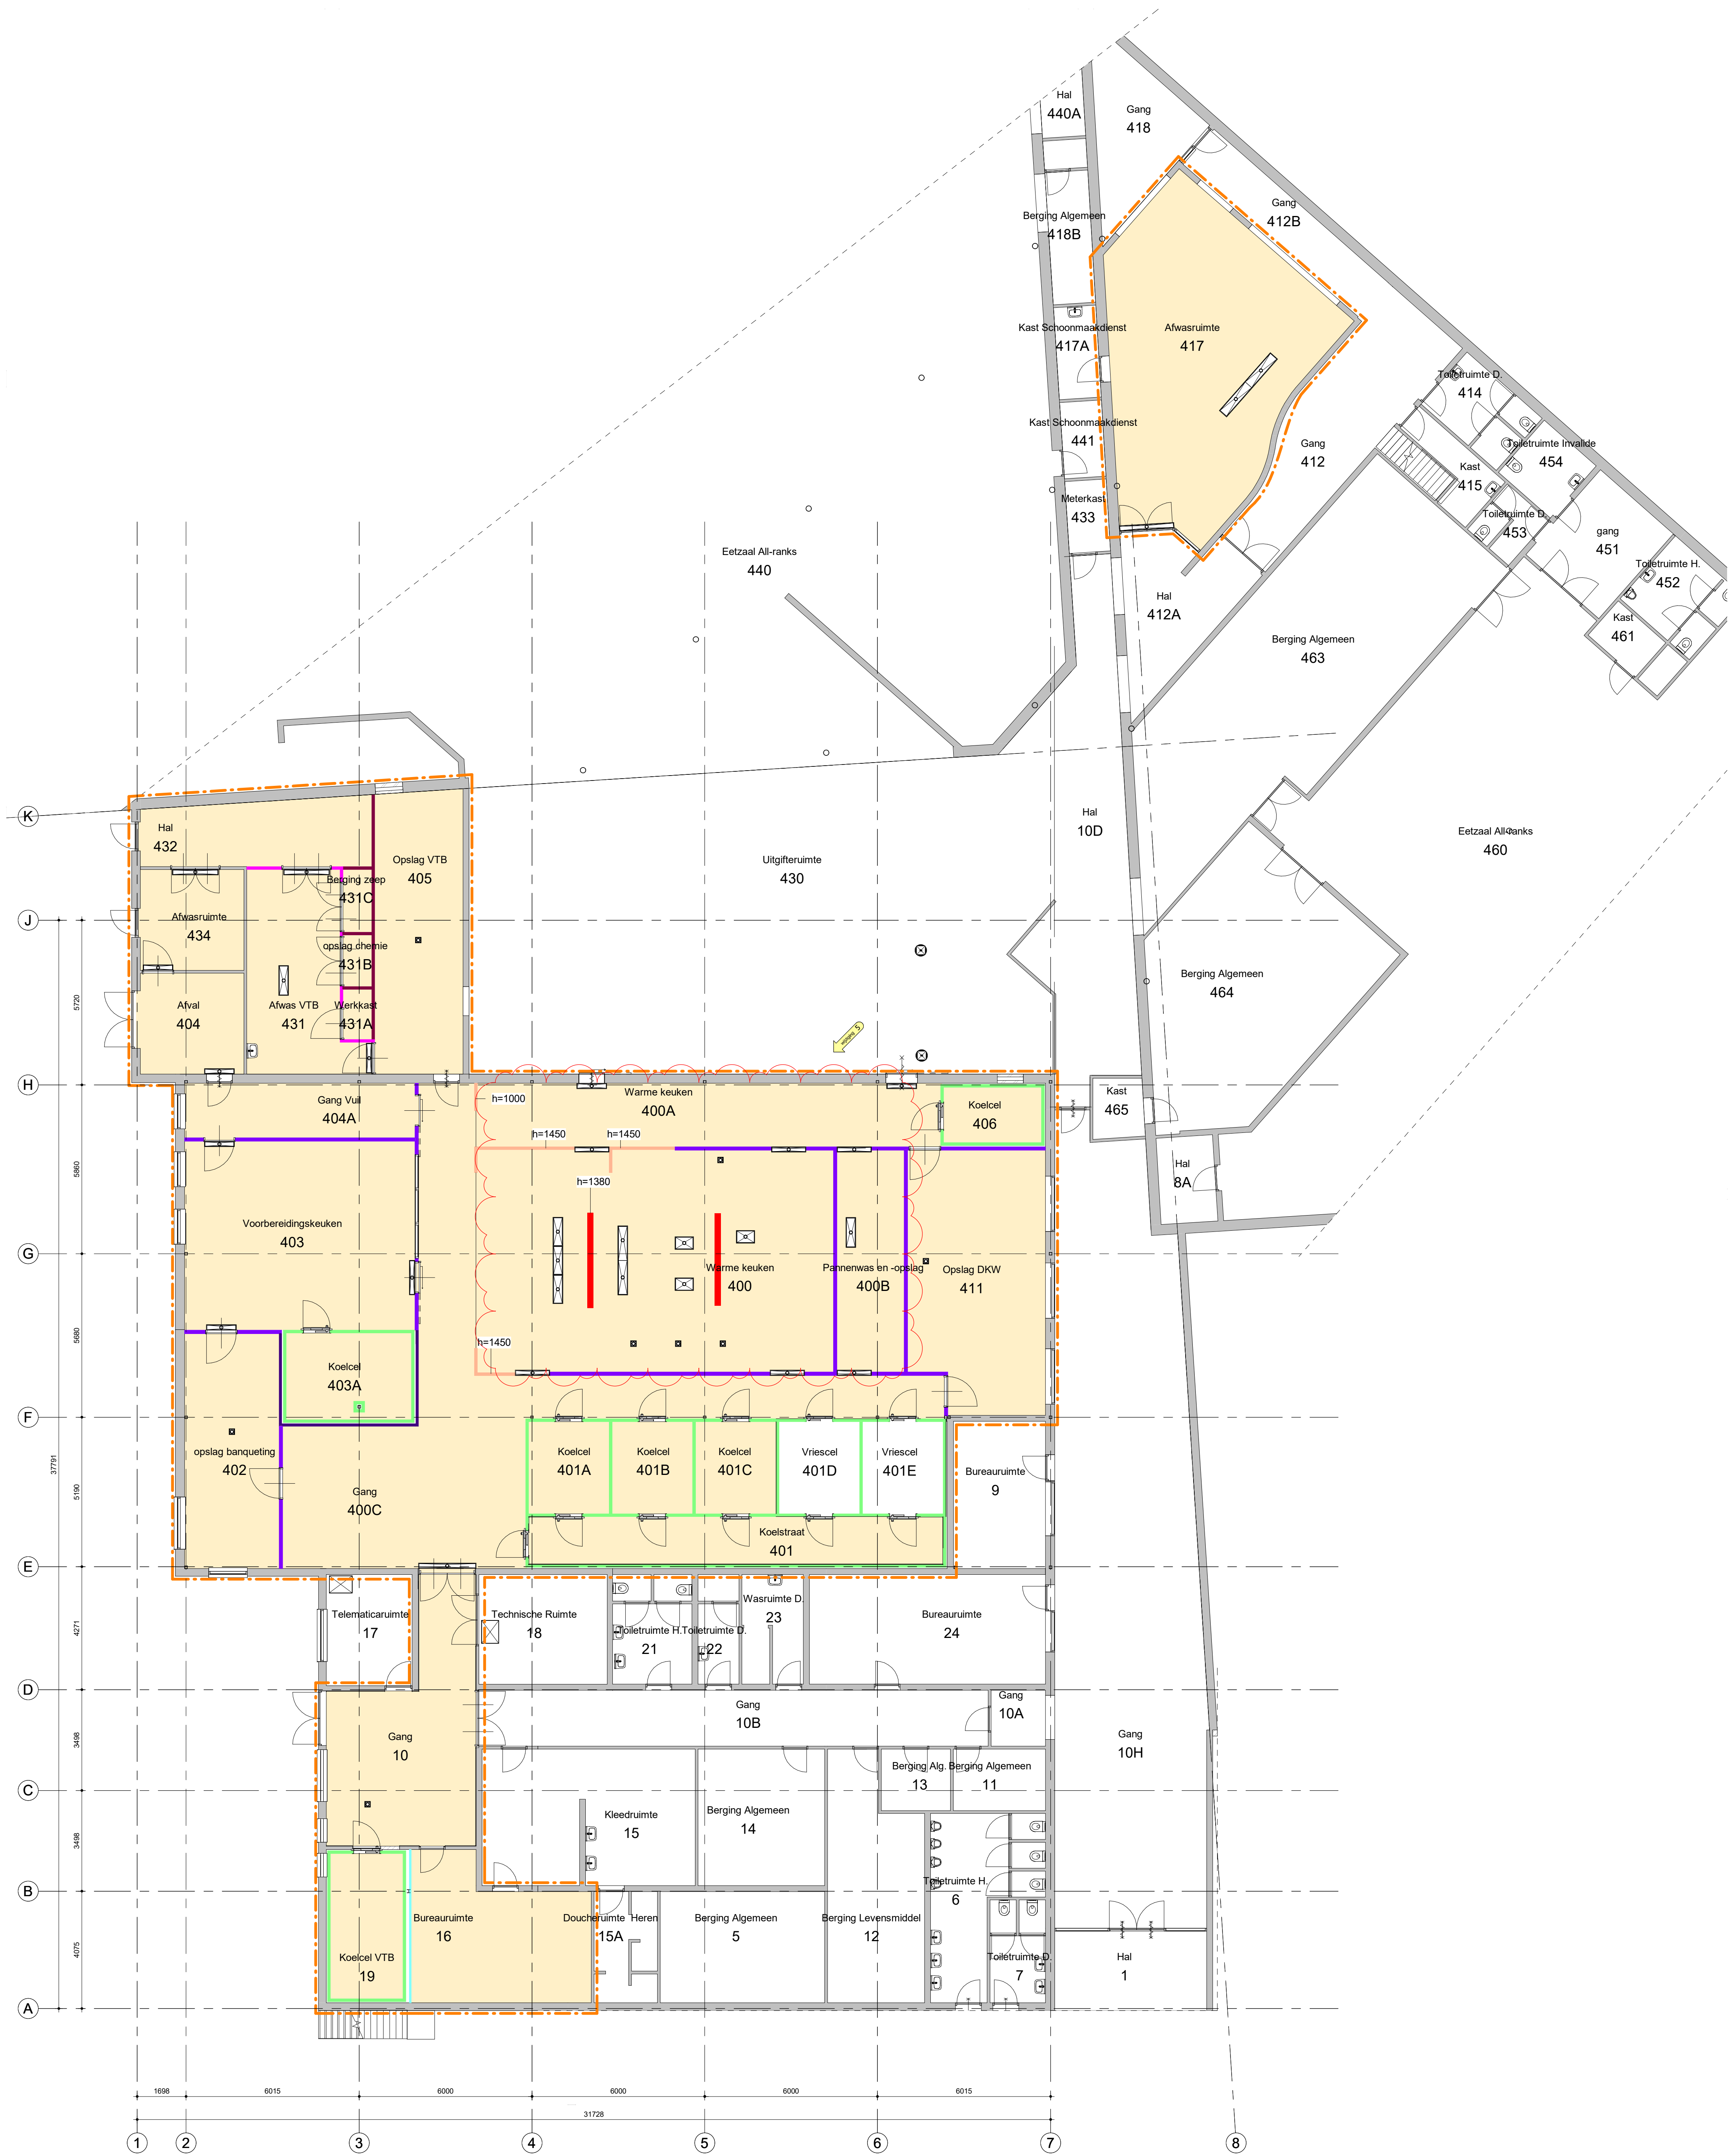

Alle maatvoering in het werk te controleren

Legenda DO		Typen wanden	
	in scope		metal stud scheidingswand, cementplaat
	uit scope		100/1.75.1_cementplaat
	vw scope		125/1.100.1_cementplaat
	scope regio		125/1.100.1*_cementplaat h.o.h. 400
	bestaand		metal stud voorzetwand, cementplaat
			88/1.75_cementplaat
			113.1.100_cementplaat
			metal stud scheidingswand, gipskartonplaat
			100/2.50.2A_gipskartonplaat
			125/2.75.2_A_gipskartonplaat
			150/2.100.2_A_gipskartonplaat
			metal stud voorzetwand, gipskartonplaat
			70/45.2_gipskartonplaat
			70/45.2A_gipskartonplaat
			100/75.2_gipskartonplaat
			100/75.2A_gipskartonplaat
			metal stud scheidingswand, geïmpregneerde gipskartonplaat
			100/1.75.1_geïmpregneerd gipskartonplaat
			125/2.75.2_geïmpregneerd gipskartonplaat
			overige
			k.z.st. 100
			k.z.st. 150
			binnenwand, sandwichpaneel, foodsafe 100mm
			RVS installatie wand

1	IDO	D.Reis	B. van Gorp	25-05-2022
2	IDO update	D.Reis	B. van Gorp	15-07-2022
3	IDO update	D.Reis	B. van Gorp	18-11-2022
4	IDO update wijz DOK-09	D.Reis	B. van Gorp	13-06-2023
5	IDO update wijz DOK-09	D.Reis	B. van Gorp	20-12-2023
Versie		Omschrijving	Gecontroleerd	Vrijgegeven
				Datum

Opdrachtgever

Projectbureau

Project

Programma Aanpak Grootkeukens_Architectural

Onderwerp

Integraal definitief ontwerp Wanden overzicht begane grond

Contact

Bram van Gorp

Projectnummer

30102471

Fase

IDO

Status

IDO

Tekeningnummer

PAG01-26H23-35-ARC-DRW-AR-DO-7100

Versie

5

Opdrachtgever

Contact

<Client_contact>

Projectbureau

Contact

Bram van Gorp

Project

Programma Aanpak Grootkeukens_Architectural

Onderwerp

Integraal definitief ontwerp Wanden overzicht begane grond

Schaal

: As indicated

Bladformaat

: A0

Status

IDO

Contractnummer

: 30102471

Blad

: 1 van 1

Tekeningnummer

PAG01-26H23-35-ARC-DRW-AR-DO-7100

Versie

5