


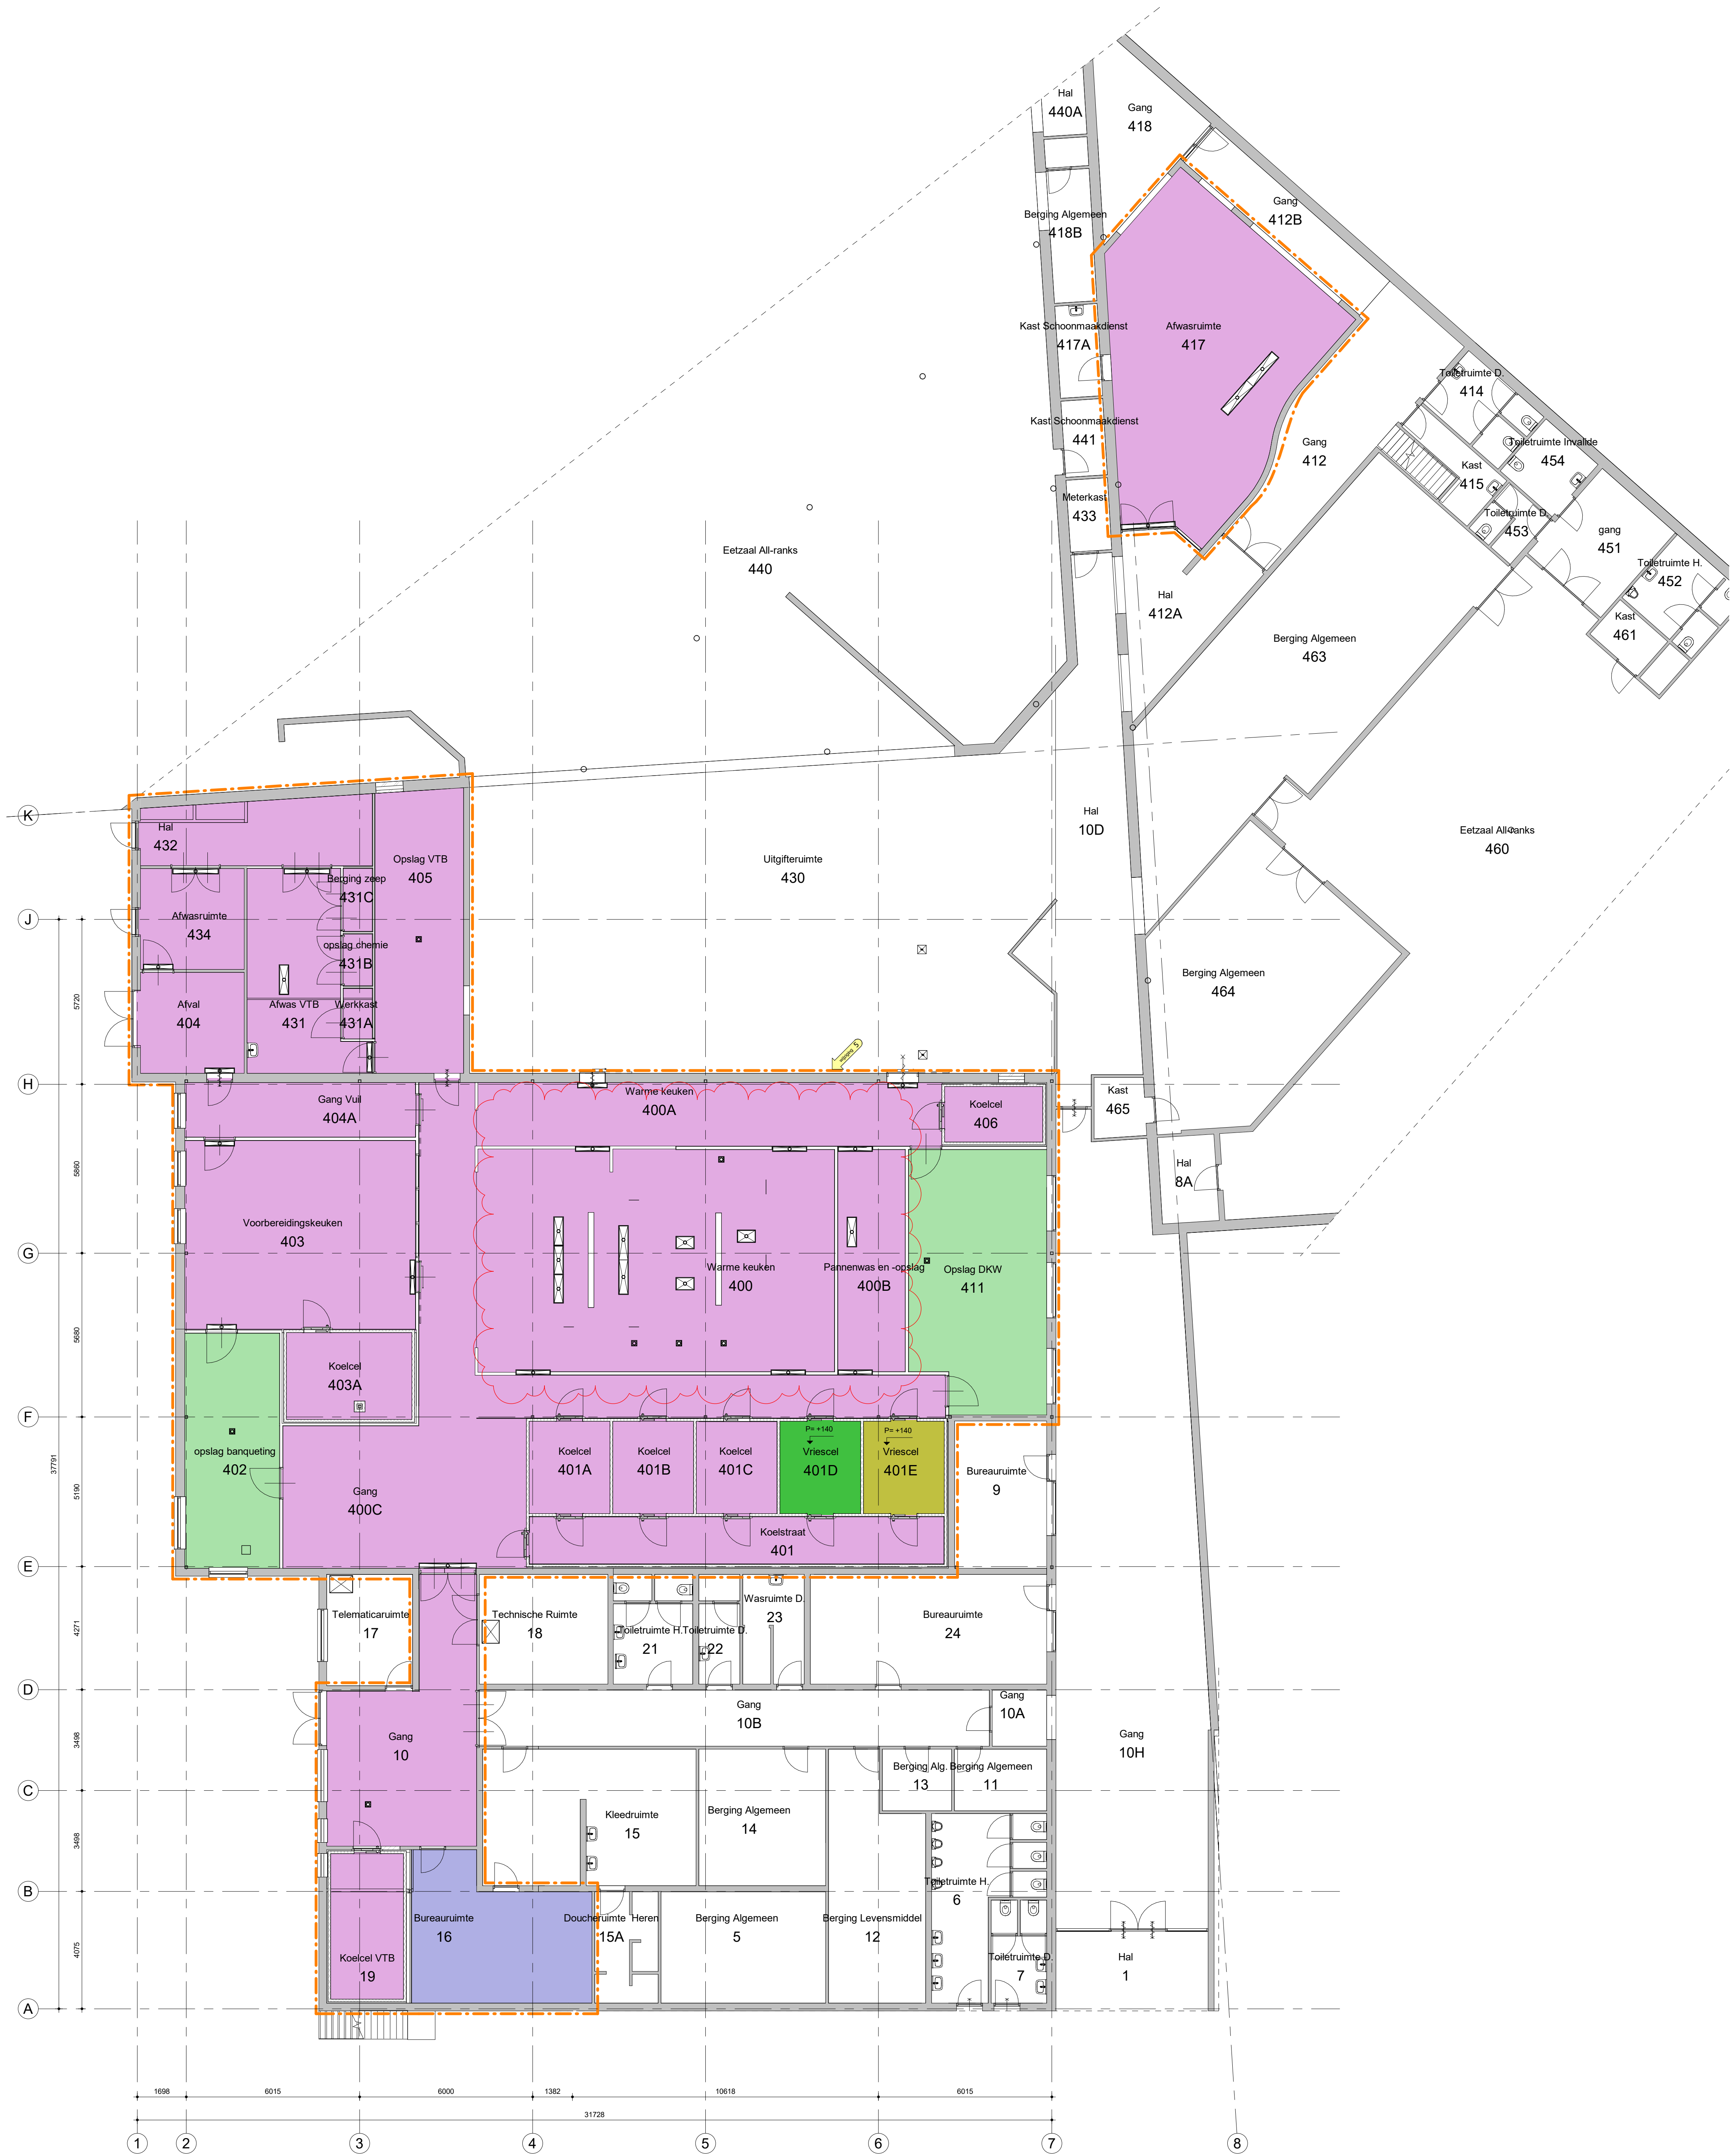

Ruimtestaat DO - Begane grond		
Nummer	Naam	Oppervlakte
in		
10	Gang	36.10 m²
16	Bureauruimte	27.41 m²
19	Koelcel VTB	12.71 m²
400	Warme keuken	94.62 m²
400A	Warme keuken	35.71 m²
400B	Pannenwas en -opslag	18.09 m²
400C	Gang	90.37 m²
401	Koelstraat	23.90 m²
401A	Koelcel	8.96 m²
401B	Koelcel	8.96 m²
401C	Koelcel	8.96 m²
401D	Vriescel	8.96 m²
401E	Vriescel	8.96 m²
402	opslag banqueting	28.76 m²
403	Voorbereidingskeuken	52.67 m²
403A	Koelcel	12.95 m²
404	Alval	12.60 m²
404A	Gang Vuil	15.12 m²
405	Opslag VTB	30.11 m²
406	Koelcel	6.54 m²
411	Opslag DKW	41.95 m²
417	Alwasruimte	68.97 m²
431	Alwas VTB	24.24 m²
431A	Werkkast	1.74 m²
431B	opslag chemie	1.79 m²
431C	Berging zeep	2.18 m²
432	Hal	18.05 m²
434	Alwasruimte	12.59 m²

ult		
1	Hal	14.56 m²
5	Berging Algemeen	22.04 m²
6	Toiletruimte H.	15.09 m²
6A	Toilet	1.05 m²
6B	Toilet	1.05 m²
6C	Toilet	1.05 m²
7	Toiletruimte D.	4.48 m²
7A	Toilet	1.05 m²
7B	Toilet	1.05 m²
8A	Hal	5.92 m²
9	Bureauruimte	16.33 m²
10A	Gang	4.17 m²
10B	Gang	34.40 m²
10D	Hal	45.84 m²
10H	Gang	131.31 m²
11	Berging Algemeen	6.94 m²
12	Berging Levensmiddel	26.10 m²
13	Berging Alg.	5.13 m²
14	Berging Algemeen	20.85 m²
15	Kleedruimte	34.45 m²
15A	Doucheruimte Heren	8.09 m²
17	Telemataruimte	11.50 m²
18	Technische Ruimte	16.96 m²
21	Toiletruimte H.	7.67 m²
21A	Toilet	1.23 m²
21B	Toilet	1.21 m²
22	Toiletruimte D.	3.97 m²
22A	Toilet	1.31 m²
23	Wasruimte D.	7.92 m²
24	Bureauruimte	31.20 m²
412	Gang	32.03 m²
412A	Hal	17.75 m²
412B	Gang	12.93 m²
414	Toiletruimte D.	5.25 m²
414A	Toilet	1.09 m²
414B	Toilet	1.68 m²
415	Kast	5.41 m²
417A	Kast Schoonmaakdienst	4.68 m²
418	Gang	15.70 m²
418A	Technische Ruimte	1.50 m²
418B	Berging Algemeen	6.82 m²
420	Toilet	1.08 m²
430	Uitgifteruimte	213.96 m²
433	Meterkast	3.59 m²
440	Eetzaal Alir-ranks	1277.52 m²
440A	Hal	4.07 m²
441	Kast Schoonmaakdienst	3.84 m²
451	gang	13.22 m²
452	Toiletruimte H.	6.46 m²
452A	Toilet	1.25 m²
452B	Toilet	1.28 m²
453	Toiletruimte D.	2.69 m²
454	Toiletruimte Invalide	5.79 m²
460	Eetzaal Alir-ranks	511.41 m²
461	Kast	3.49 m²
463	Berging Algemeen	87.45 m²
464	Berging Algemeen	58.07 m²
465	Kast	3.66 m²
468	Kast	1.43 m²

Vloeren afwerking

	bestaand
	epoxy mortelvloer
	linoleum
	PU mortelvloer
	sandwichvloerpaneel v.v. rvs traanplaat d=3mm
	v.v. rvs traanplaat d=3mm

1	IDO	D.Reis	B. van Gulp	25-05-2022
2	IDO update	D.Reis	B. van Gulp	15-07-2022
3	IDO update	D.Reis	B. van Gulp	18-11-2022
4	IDO update wijz DOK-09	D.Reis	B. van Gulp	13-06-2023
5	IDO update wijz DOK-09	D.Reis	B. van Gulp	20-12-2023
Versie Omschrijving		Gecontroleerd	Vrijgegeven	Datum

Opdrachtgever		Contact
 Rijksoverheidsbedrijf Ministerie van Binnenlandse Zaken en Koninkrijksrelaties		<Client_contact>
Projectbureau		Contact
 Lindendreef 34 Postbus 130 8000 AC ZWOLLE Tel +31 (0)90 426 1281 Fax +31 (0)90 426 1215 info@arcadis.nl www.arcadis.com		Bram van Gulp
Project		Contact
Programma Aanpak Grootkeukens_Architectural		
Projectnummer : 30102471		Beveiligingscategorie: ASD - Highly Sensitive
Fase : IDO		
Onderwerp : Integraal definitief ontwerp		
Vloeren overzicht begane grond		
Schaal : As indicated	Bladformaat : A0	Status:
Contractnummer : 30102471	Blad : 1 van 1	IDO
Tekeningnummer :		
PAG01-26H23-35-ARC-DRW-AR-DO-7200		5