



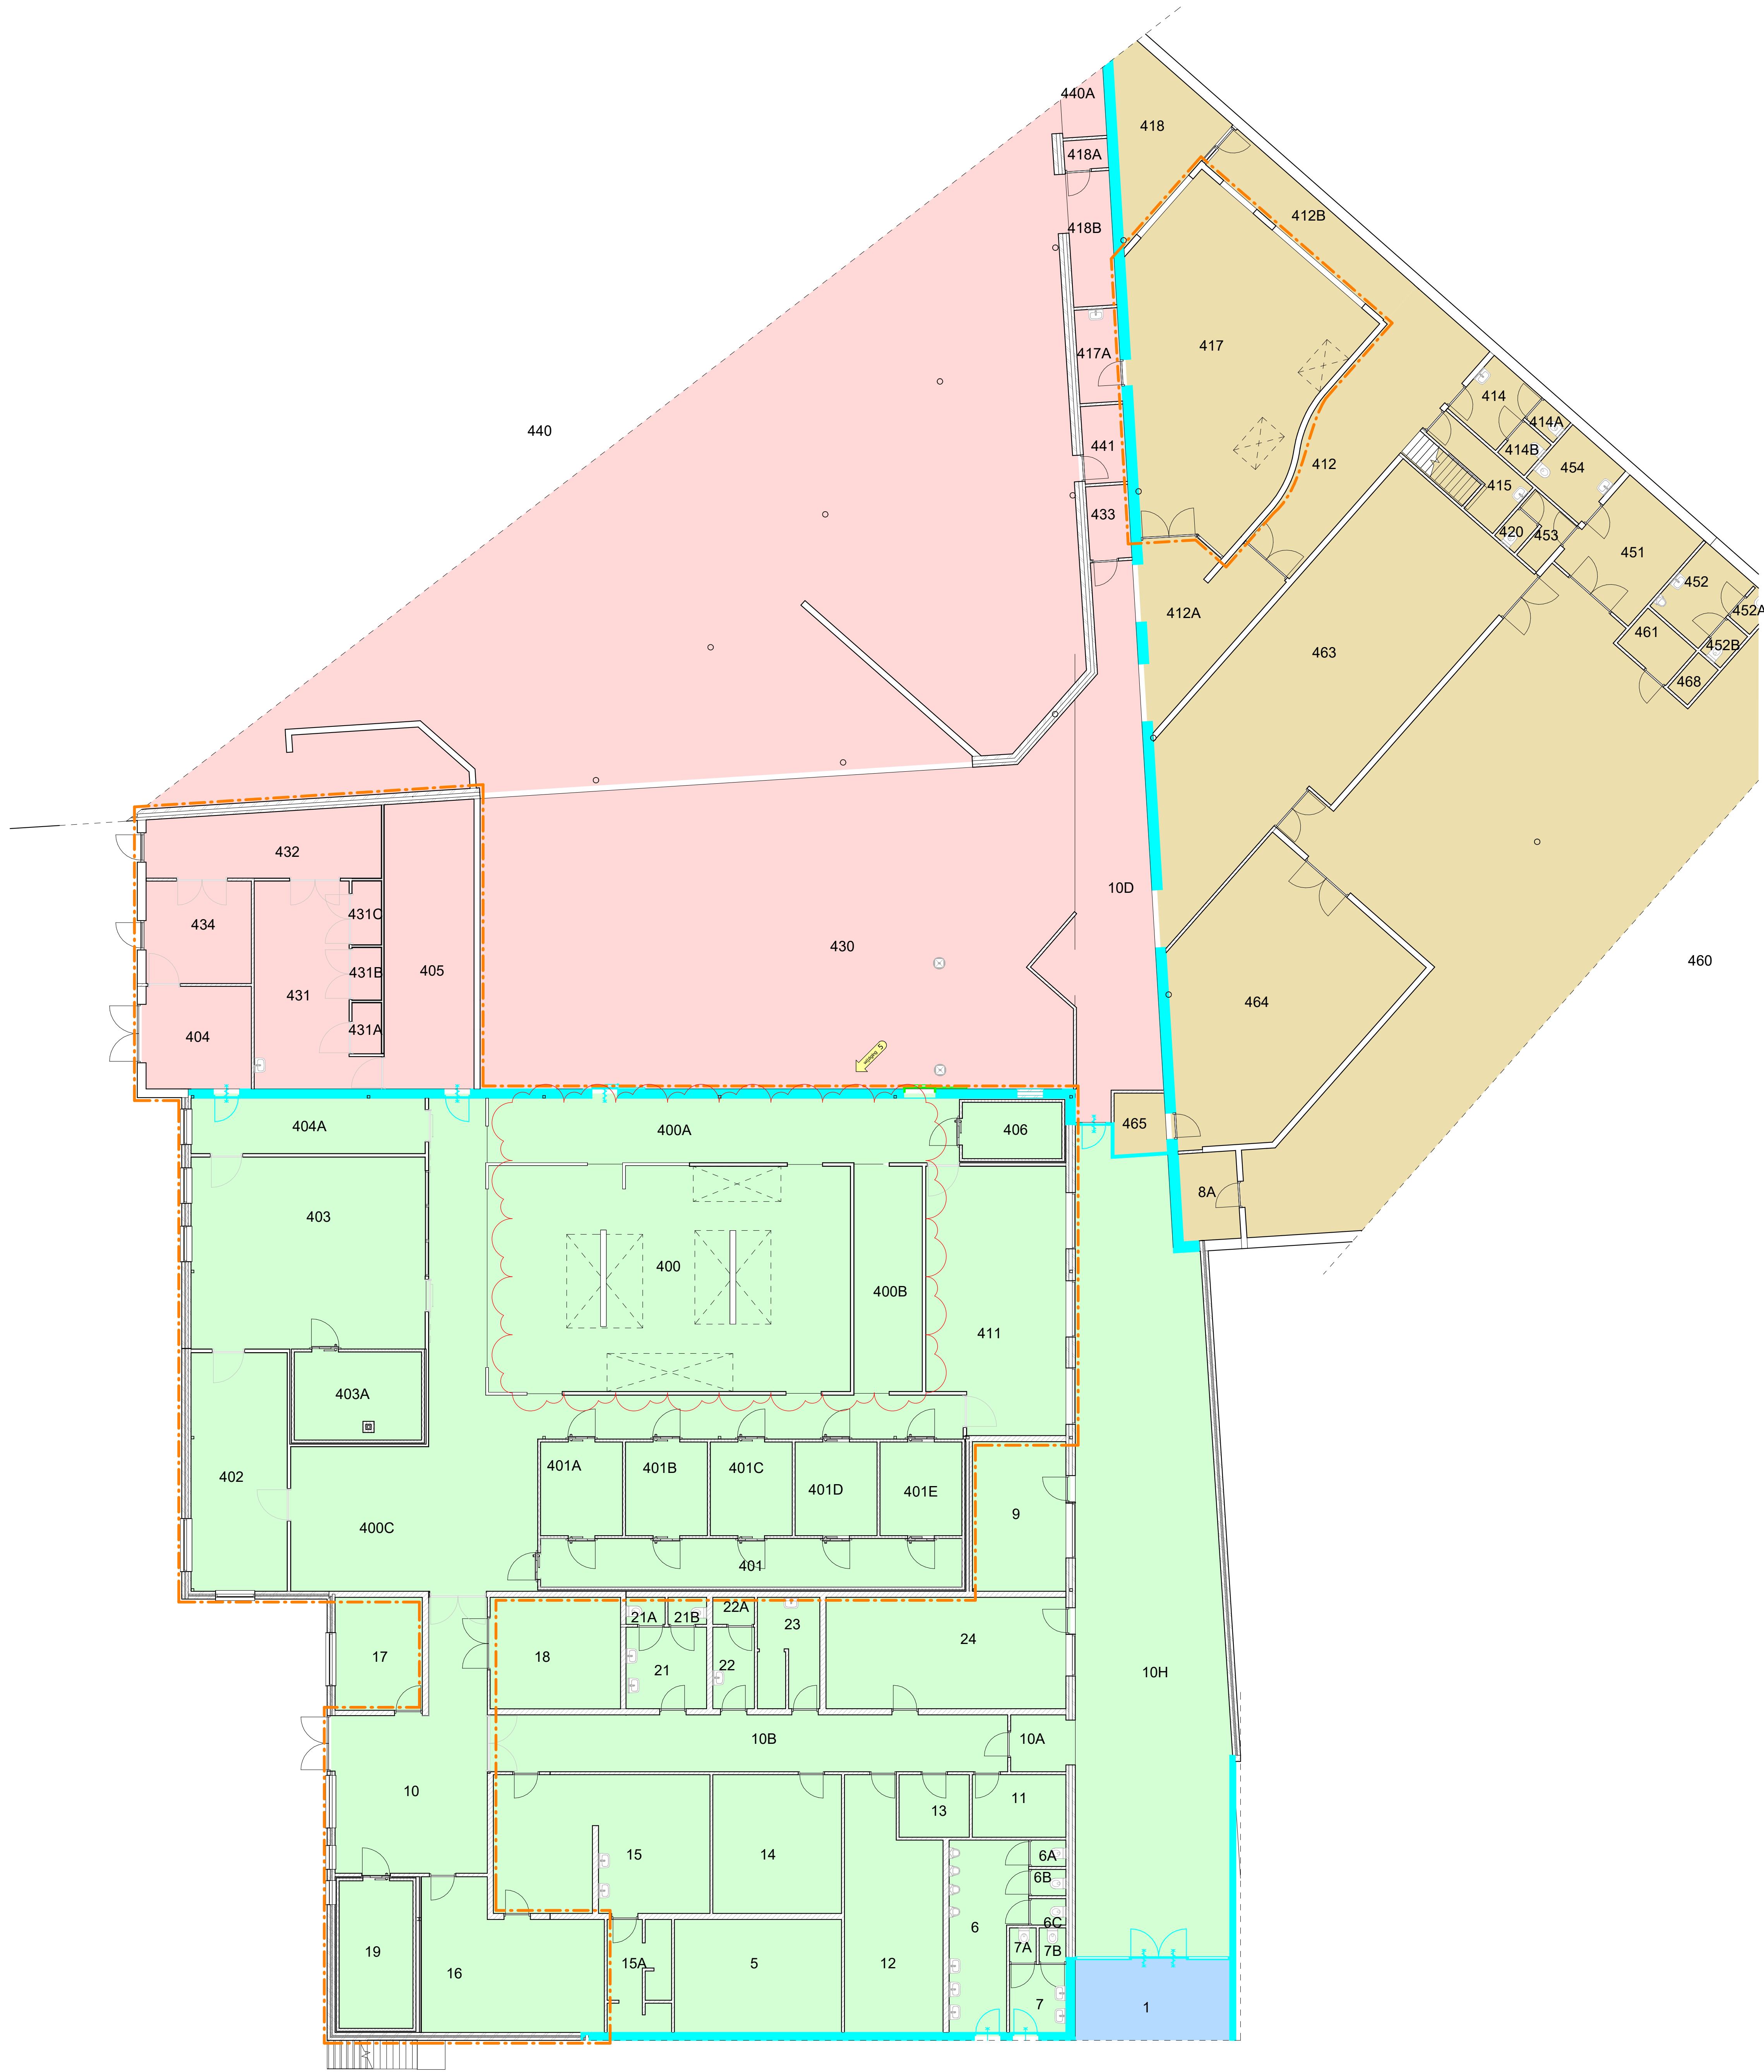

Alle maatvoering in het werk te controleren

Legenda Brandcompartimentering

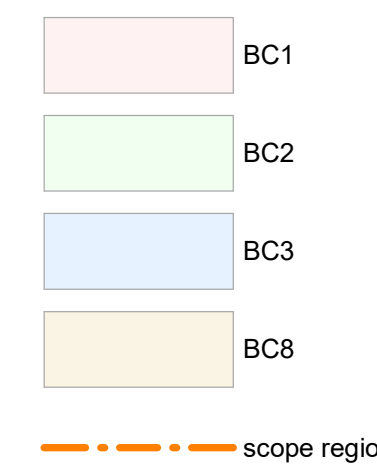

Brand- en rookscheidingen



1	IDO	D.Reis	B. van Gorp	25-05-2022
2	IDO update	D.Reis	B. van Gorp	15-07-2022
3	IDO update	D.Reis	B. van Gorp	18-11-2022
4	IDO update wijz DOK-09	D.Reis	B. van Gorp	13-06-2023
5	IDO update wijz DOK-09	D.Reis	B. van Gorp	20-12-2023
Versie Omschrijving		Gecontroleerd	Vrijgegeven	Datum

Opdrachtgever



Rijksvastgoedbedrijf
Ministerie van Binnenlandse Zaken en
Koninkrijksrelaties

Projectbureau



Lindendreef 34
Postbus 135
8000 AC ZWOLLE
Tel +31 (0)90 428 1281
Fax +31 (0)90 428 1215
info@arcadis.nl
www.arcadis.com

Project

Programma Aanpak Grootkeukens_Architectural

Projectnummer : 30102471

Fase : IDO

Onderwerp : Integraal definitief ontwerp Brandcompartimentering

Contact : Bram van Gorp

Schaal : As indicated

Bladformaat : A0

Status : IDO

Contractnummer : 30102471

Blad : 1 van 1

Tekeningnummer : PAG01-26H23-35-ARC-DRW-AR-DO-9100

Versie : 5

DocId: PAG01-ARC-35H-AR-DO-9100-Revised