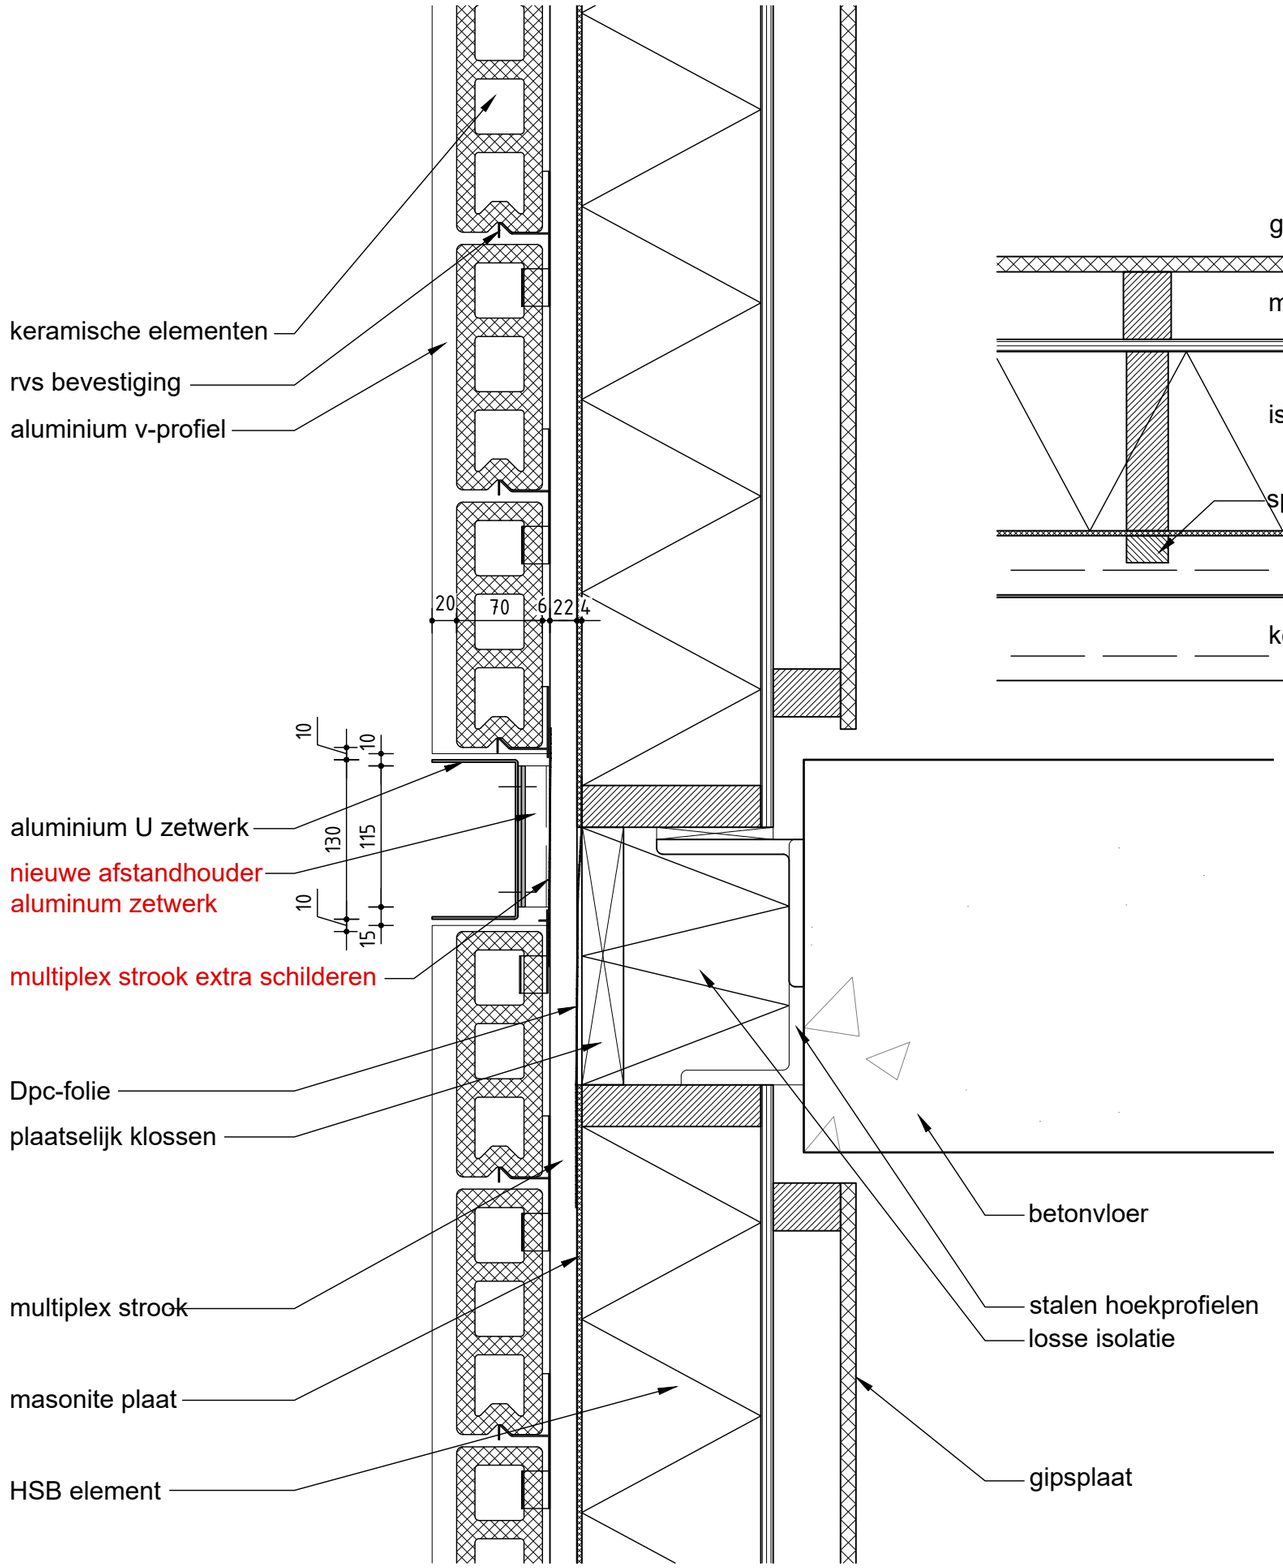

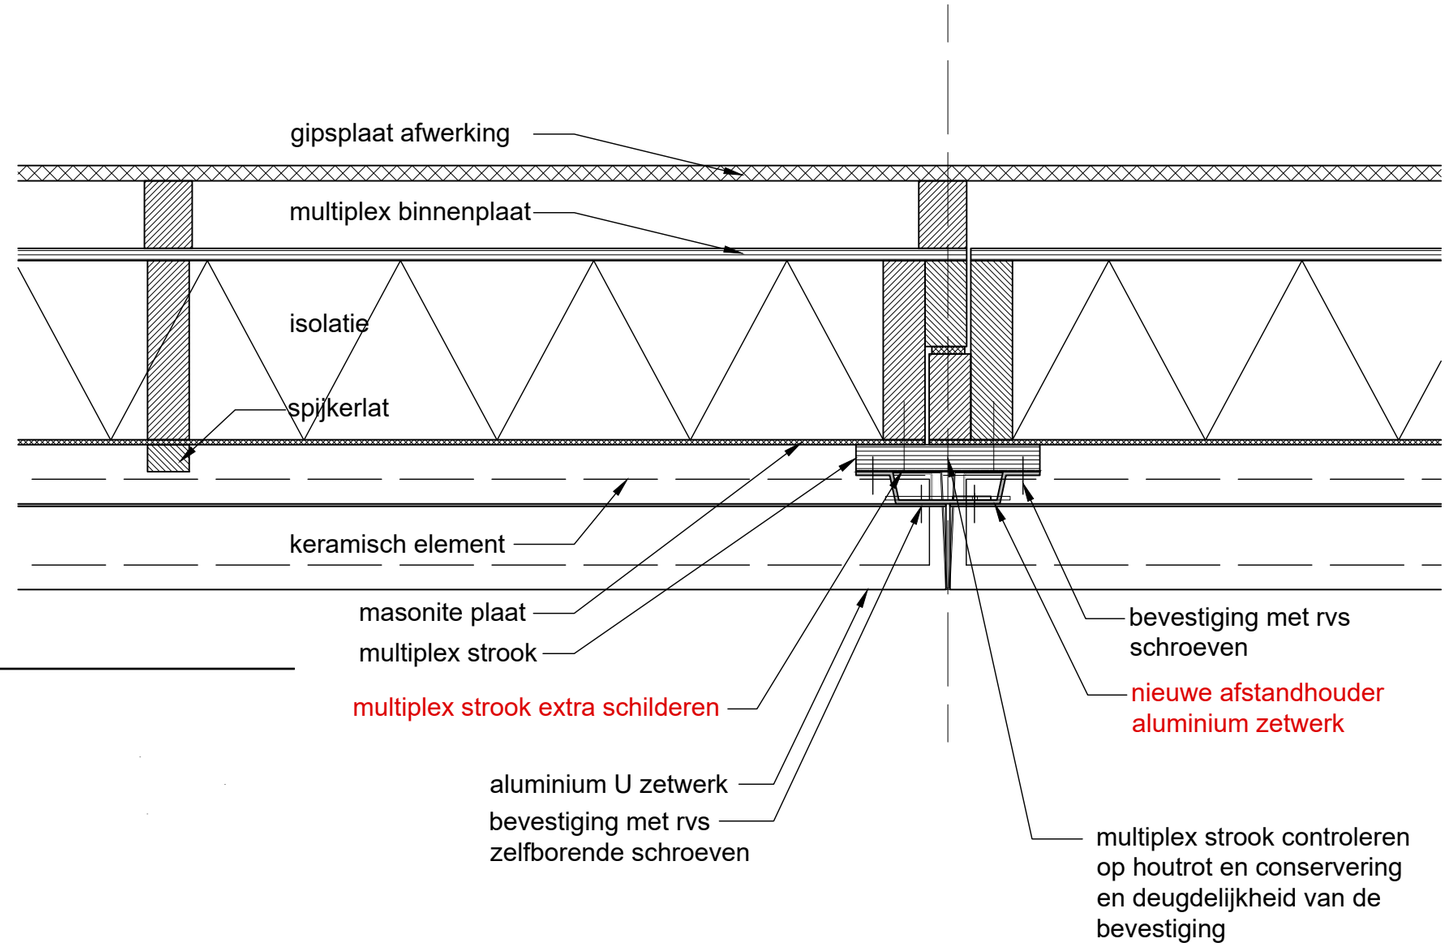

prof. ir. jan brouwer
jan@brouwerarchitect.nl

ir. migiel van der palen
migiel@vanderpalen.nl

projectnr	project	onderwerp	schaal	datum	pagina
021.12	gevelherstel Hoogheemraadschap van Rijnland	bevestiging met nieuwe afstandhouder	1:1	16-02-2022	01