


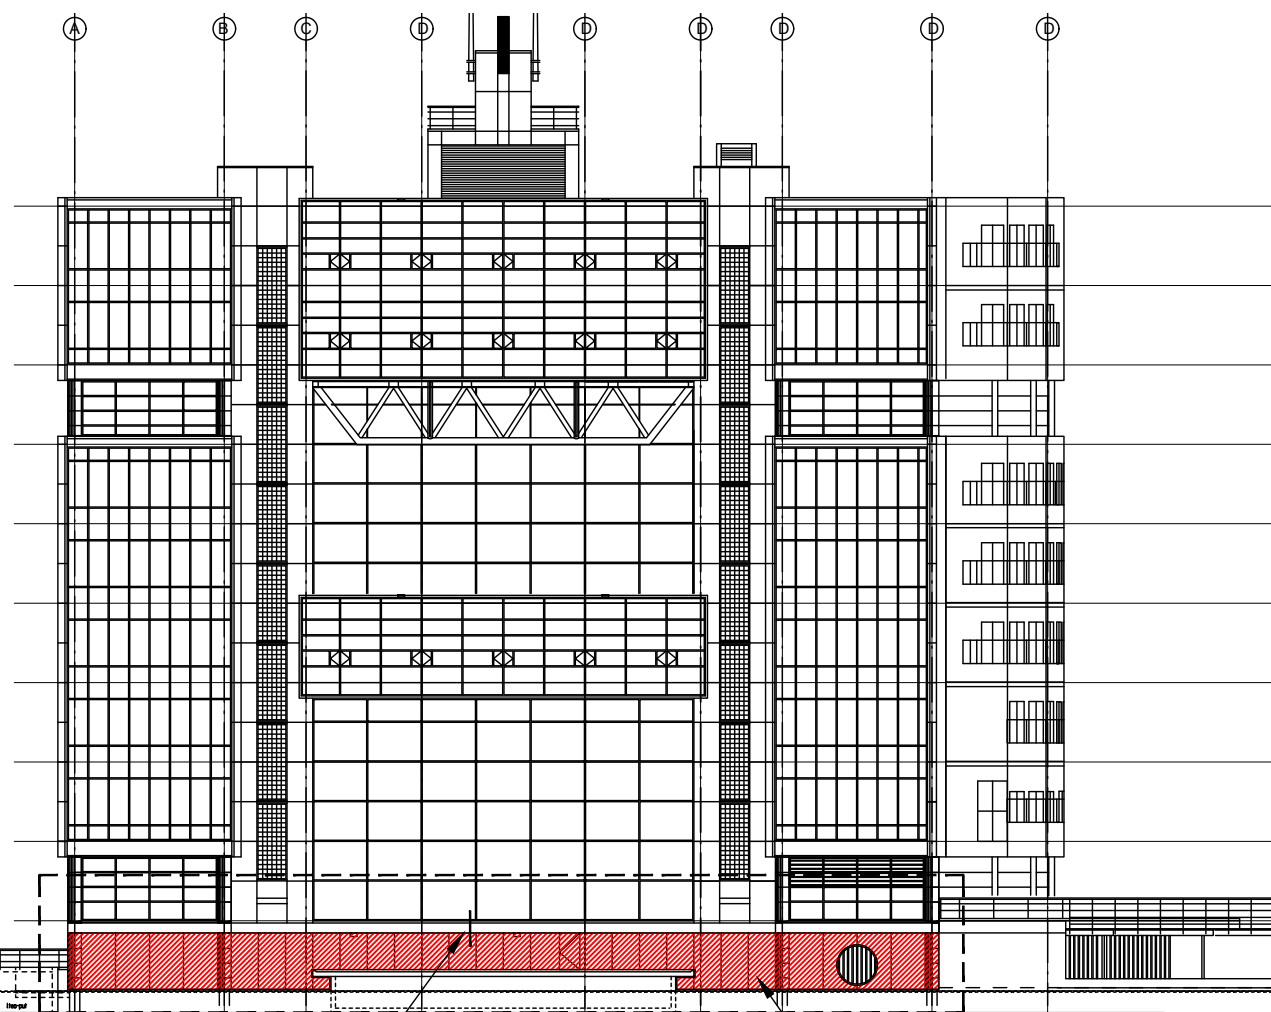

DETAIL

Rood gearceerde beplating moet opnieuw gemonteerd worden

Aluminium beplating
demonteren voor reparatie

Dpc-folie bestaand
repareren waar nodig

3mm Aluminium zetwerk
kleur RAL 9006

Beplating en vert. regels
10 mm inkorten

stalen hoek beugel

ornimat beplating

rubber voegprofiel

geïmpregneerde regel

waterdichte damp-open folie

isolatie

betonwand

