


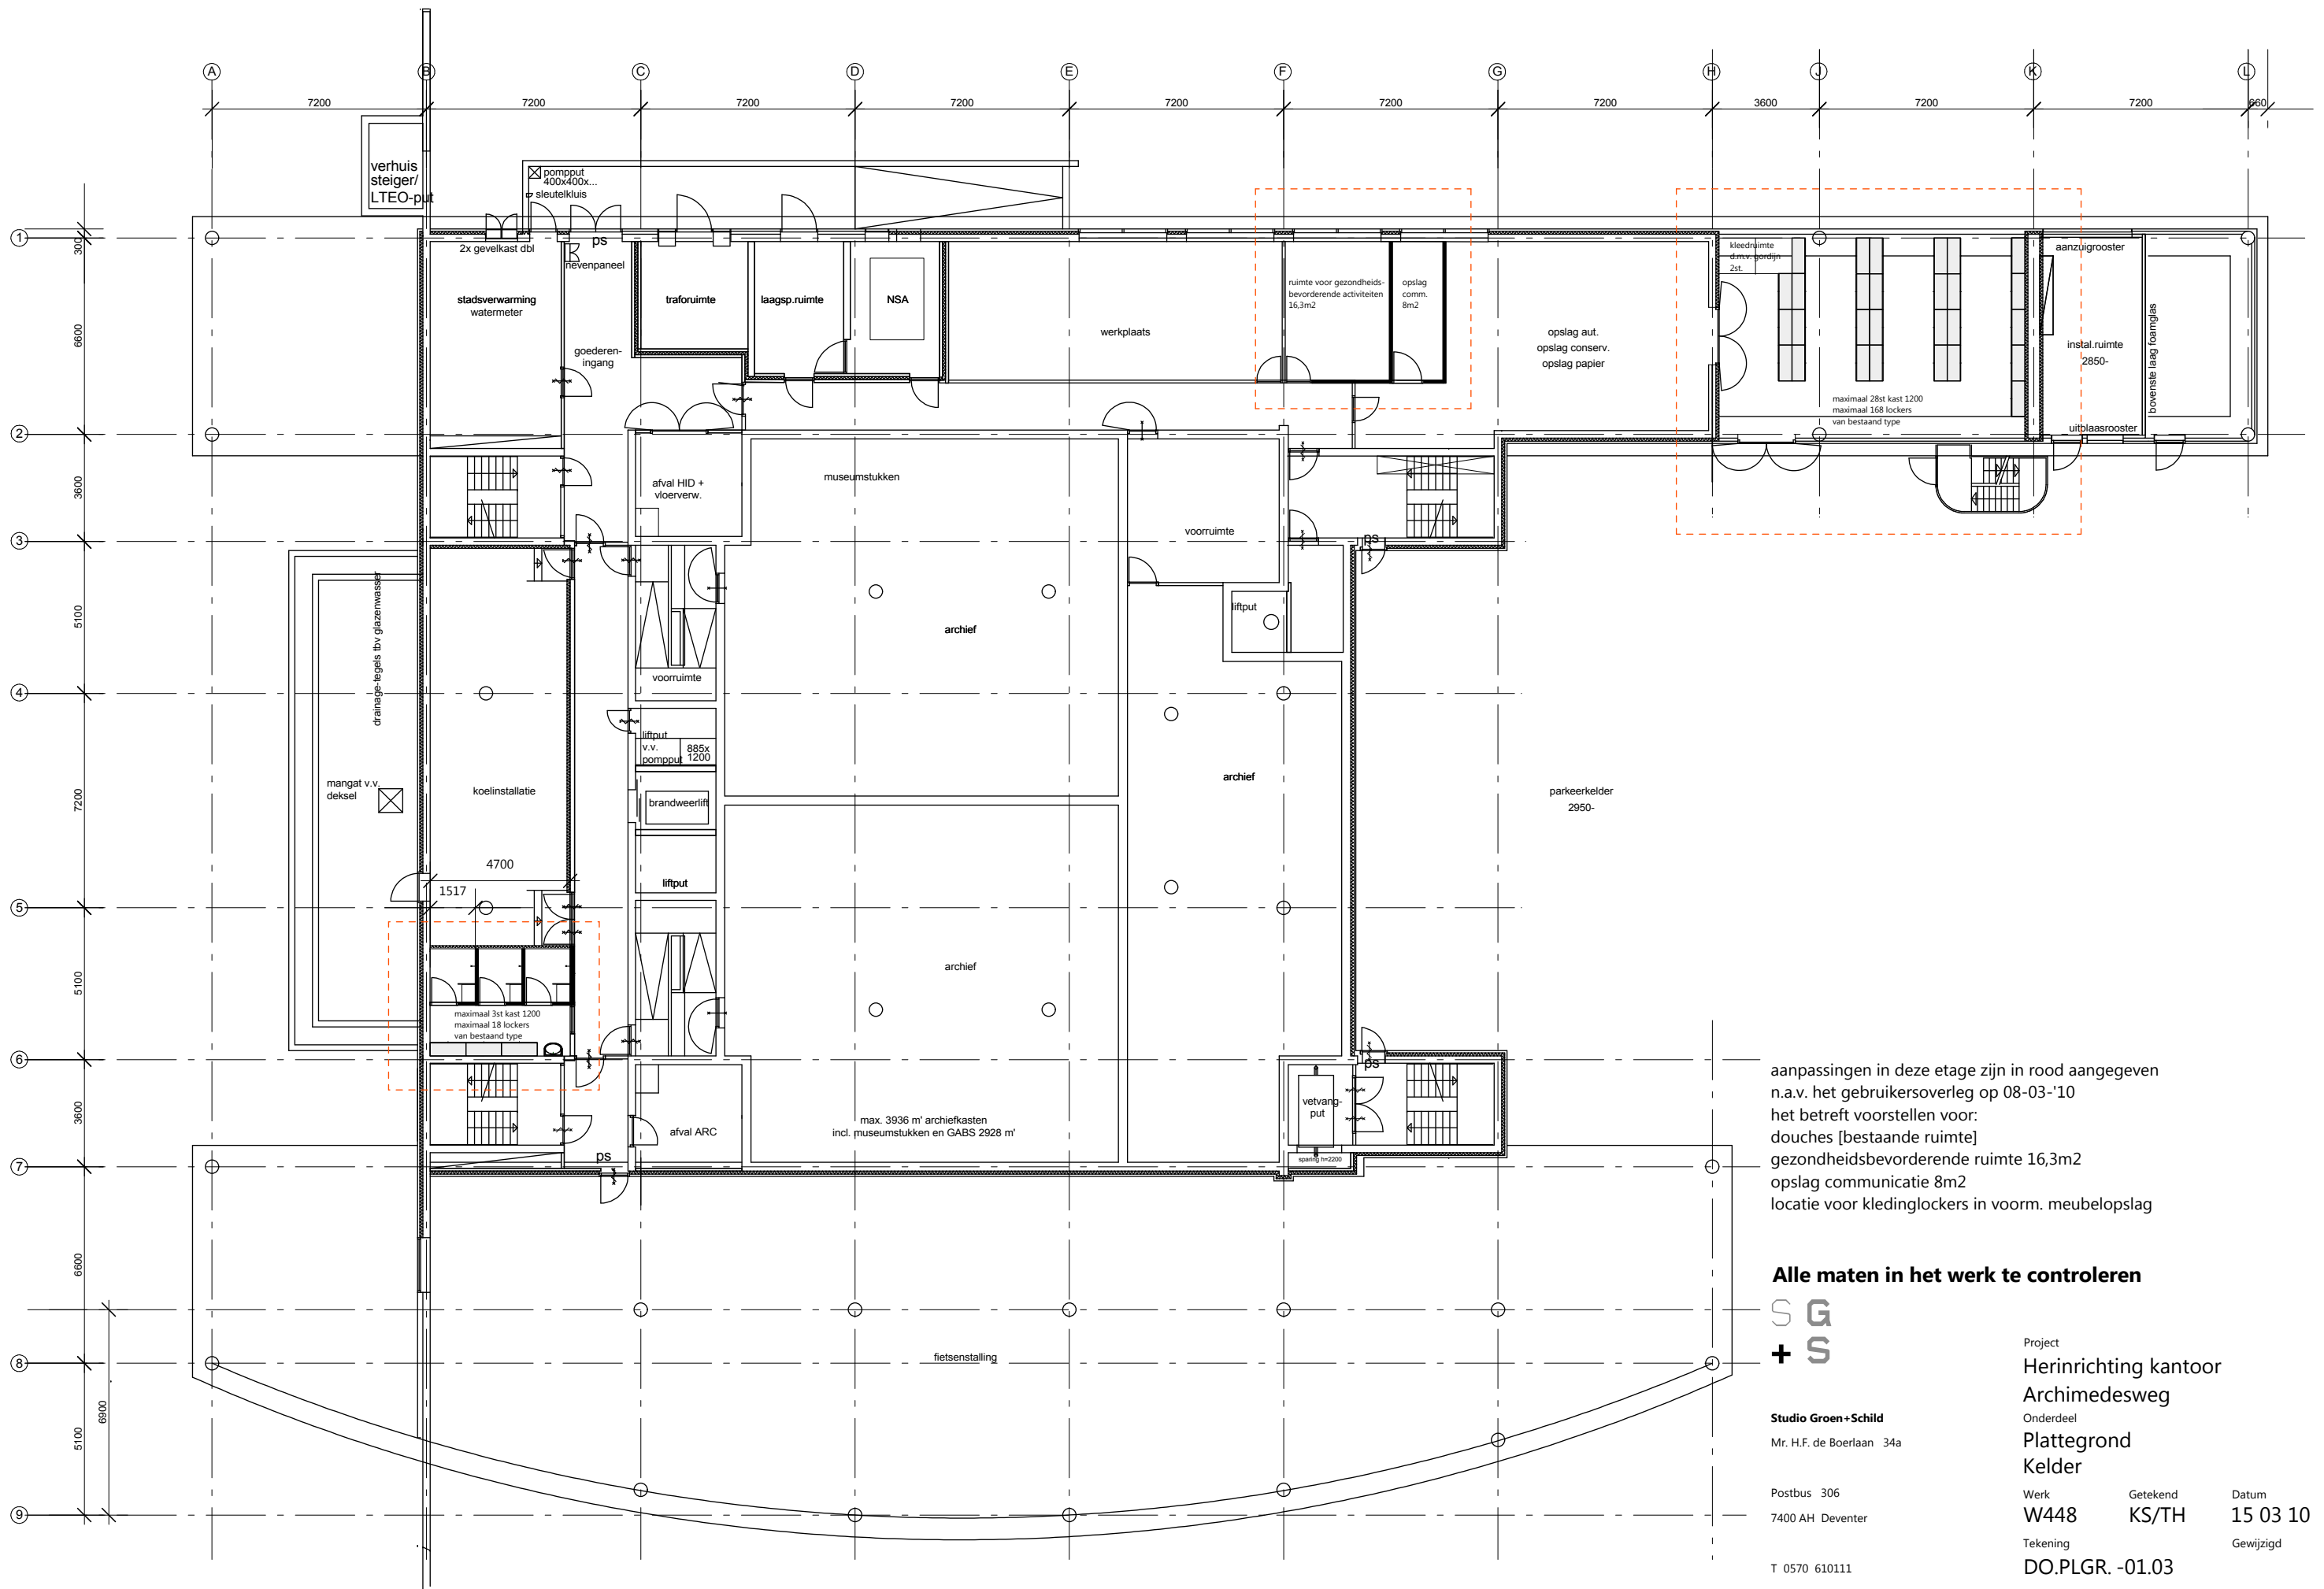

aanpassingen in deze etage zijn in rood aangegeven
n.a.v. het gebruikersoverleg op 08-03-'10
het betreft voorstellen voor:
douches [bestaande ruimte]
gezondheidsbevorderende ruimte 16,3m²
opslag communicatie 8m²
locatie voor kledinglockers in voorm. meubelopslag

Alle maten in het werk te controleren



Studio Groen+Schild
Mr. H.F. de Boerlaan 34a

Postbus 306
7400 AH Deventer

T 0570 610111
F 0570 609707

info@studiogroenenschild.nl
www.studiogroenenschild.nl

Project
Herinrichting kantoor
Archimedesweg
Onderdeel
Plattegrond
Kelder

Werk W448
Getekend KS/TH
Datum 15 03 10
Gewijzigd

Tekening DO.PLGR. -01.03
Schaal 1:200
Formaat A3