


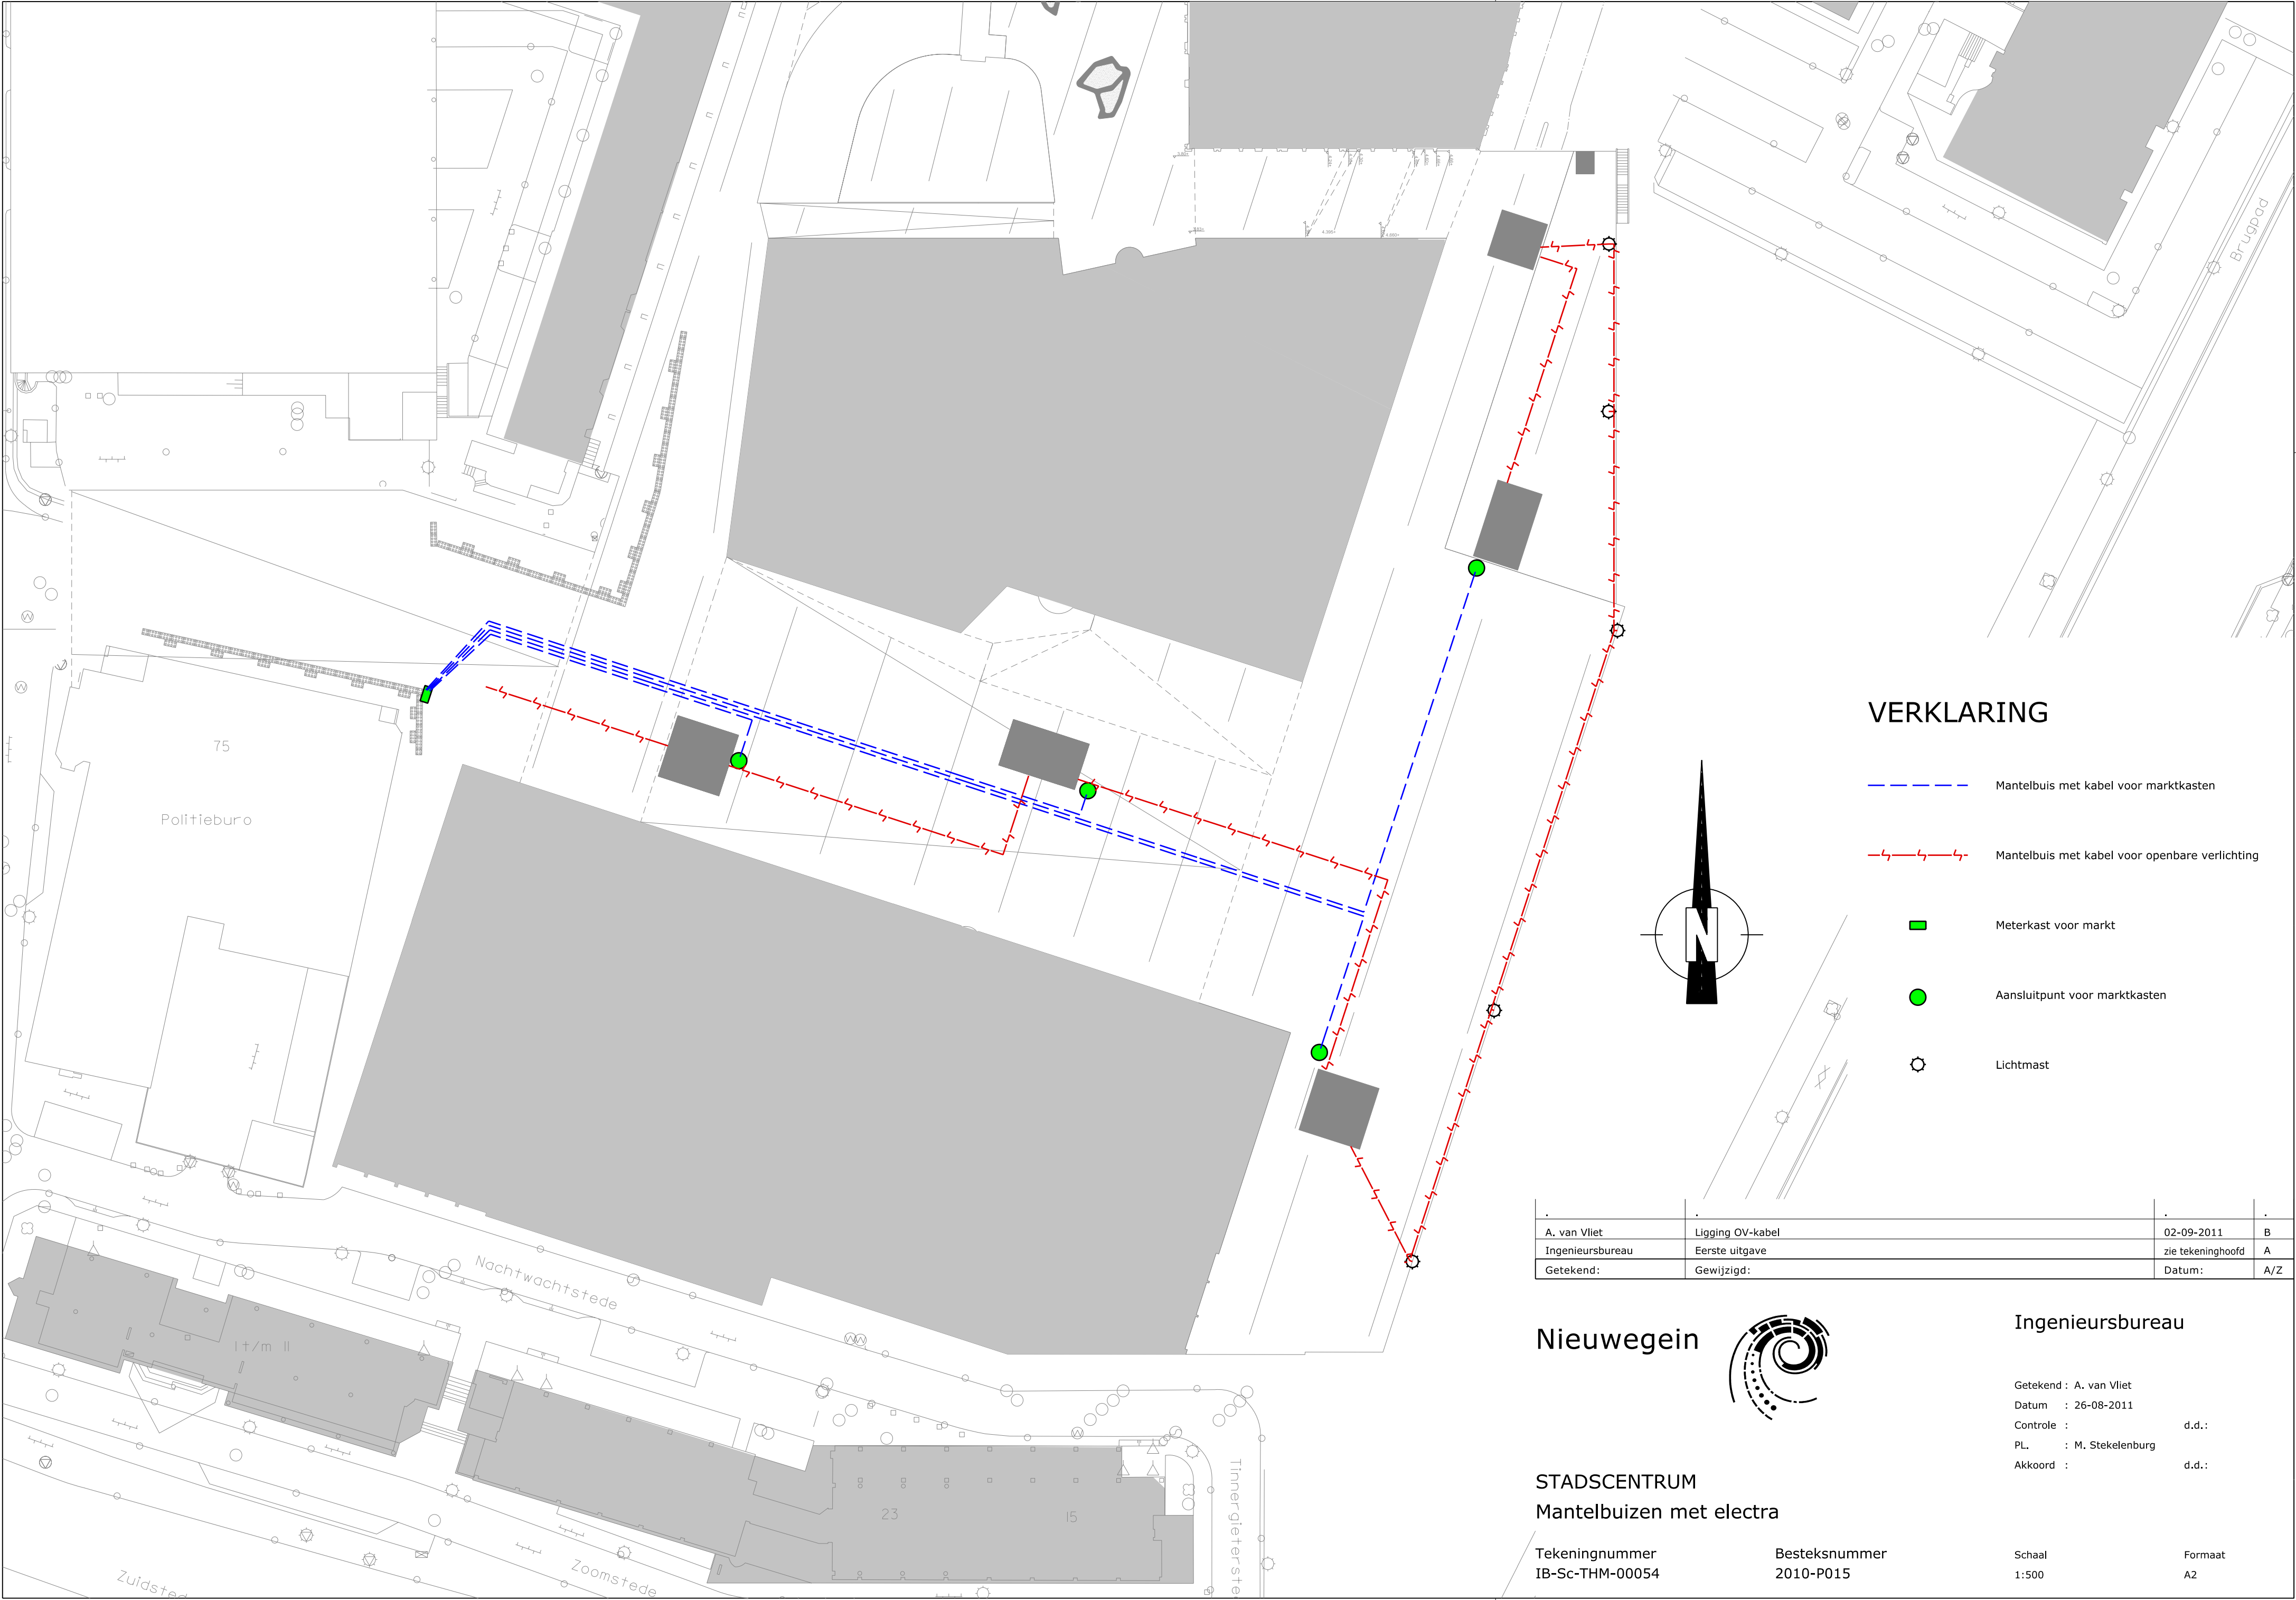

VERKLARING

-  Mantelbuis met kabel voor marktkasten
-  Mantelbuis met kabel voor openbare verlichting
-  Meterkast voor markt
-  Aansluitpunt voor marktkasten
-  Lichtmast

A. van Vliet	Ligging OV-kabel	02-09-2011	B
Ingenieursbureau	Eerste uitgave	zie tekeninghoofd	A
Getekend:	Gewijzigd:	Datum:	A/Z

Nieuwegein



STADSCENTRUM

Mantelbuizen met electra

Tekeningnummer
IB-Sc-THM-00054

Besteksnummer
2010-P015

Schaal
1:500

Formaat
A2

Ingenieursbureau

Getekend : A. van Vliet
Datum : 26-08-2011
Controle :
PL : M. Stekelenburg
Akkoord :

d.d.:
d.d.: