


legenda VTN - symbolen

	Mist		Alle onderstaande lichten kunnen voorzien zijn van een <u>richtingsaanwijzing</u>
	Zweepsnet		Fietser
	Portaal		Fietser met schild
	Drukknoop		200mm
	Drukknoop met licht		200mm met schild
	Pulsarmatuur		300mm
	Kist		300mm met schild
	Ralettkoker		Negenooog
	Voetganger geel		Roodlichtcamera
	Voetganger rood		
	Onderlicht		
	Voorschuwensschijf		

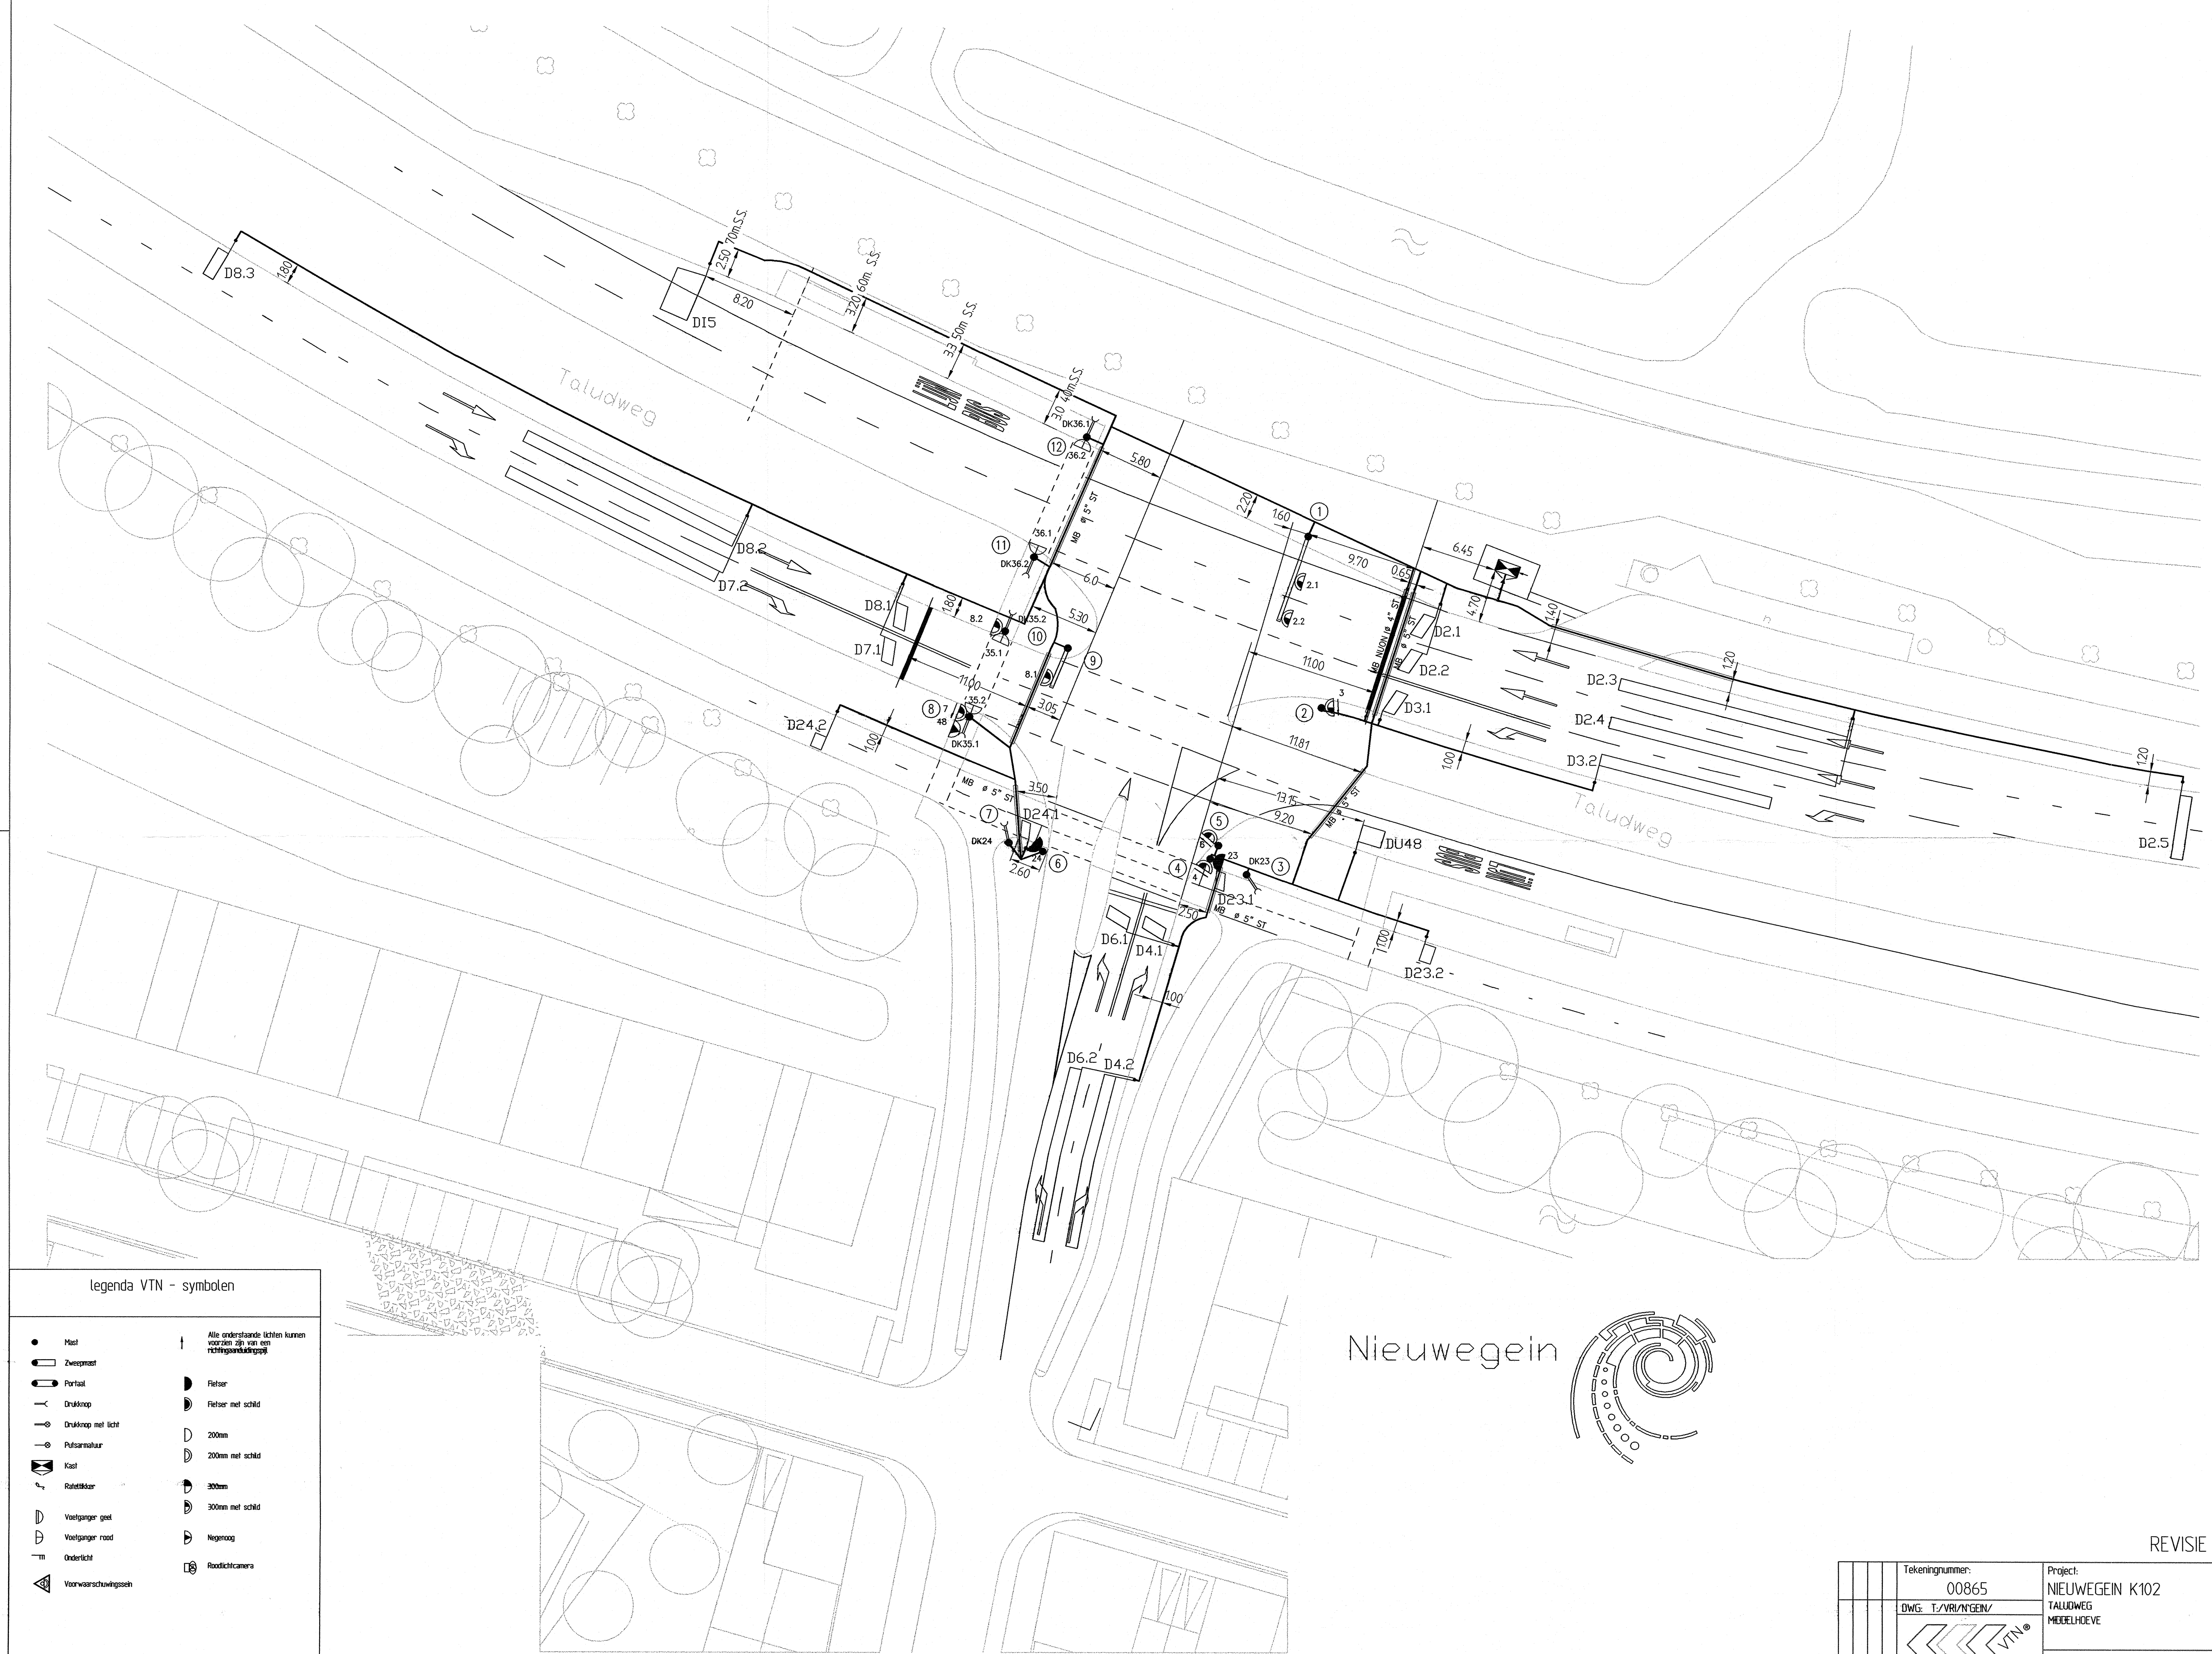

Nieuwegein

REVISIE

					Tekeningnummer: 00865	Project: NIEUWEGEIN K102	Getek. : MRZWART
					DWG: T./V./NGEN/V	TALUDWEG	Datum : 23-11-04
						MIDDELHOEVE	Gezien : EWALET
							Schaal : 1:250
							Aant.bl. : 1
							Bladnr. : 1
						VTN Projectnr.: 04.069.002	6 Form. : A174
D	C	B	A		Verenigde VTN Bedrijven BV – Culemborg		TEL: 0345 - 547474 FAX: 0345 - 520618