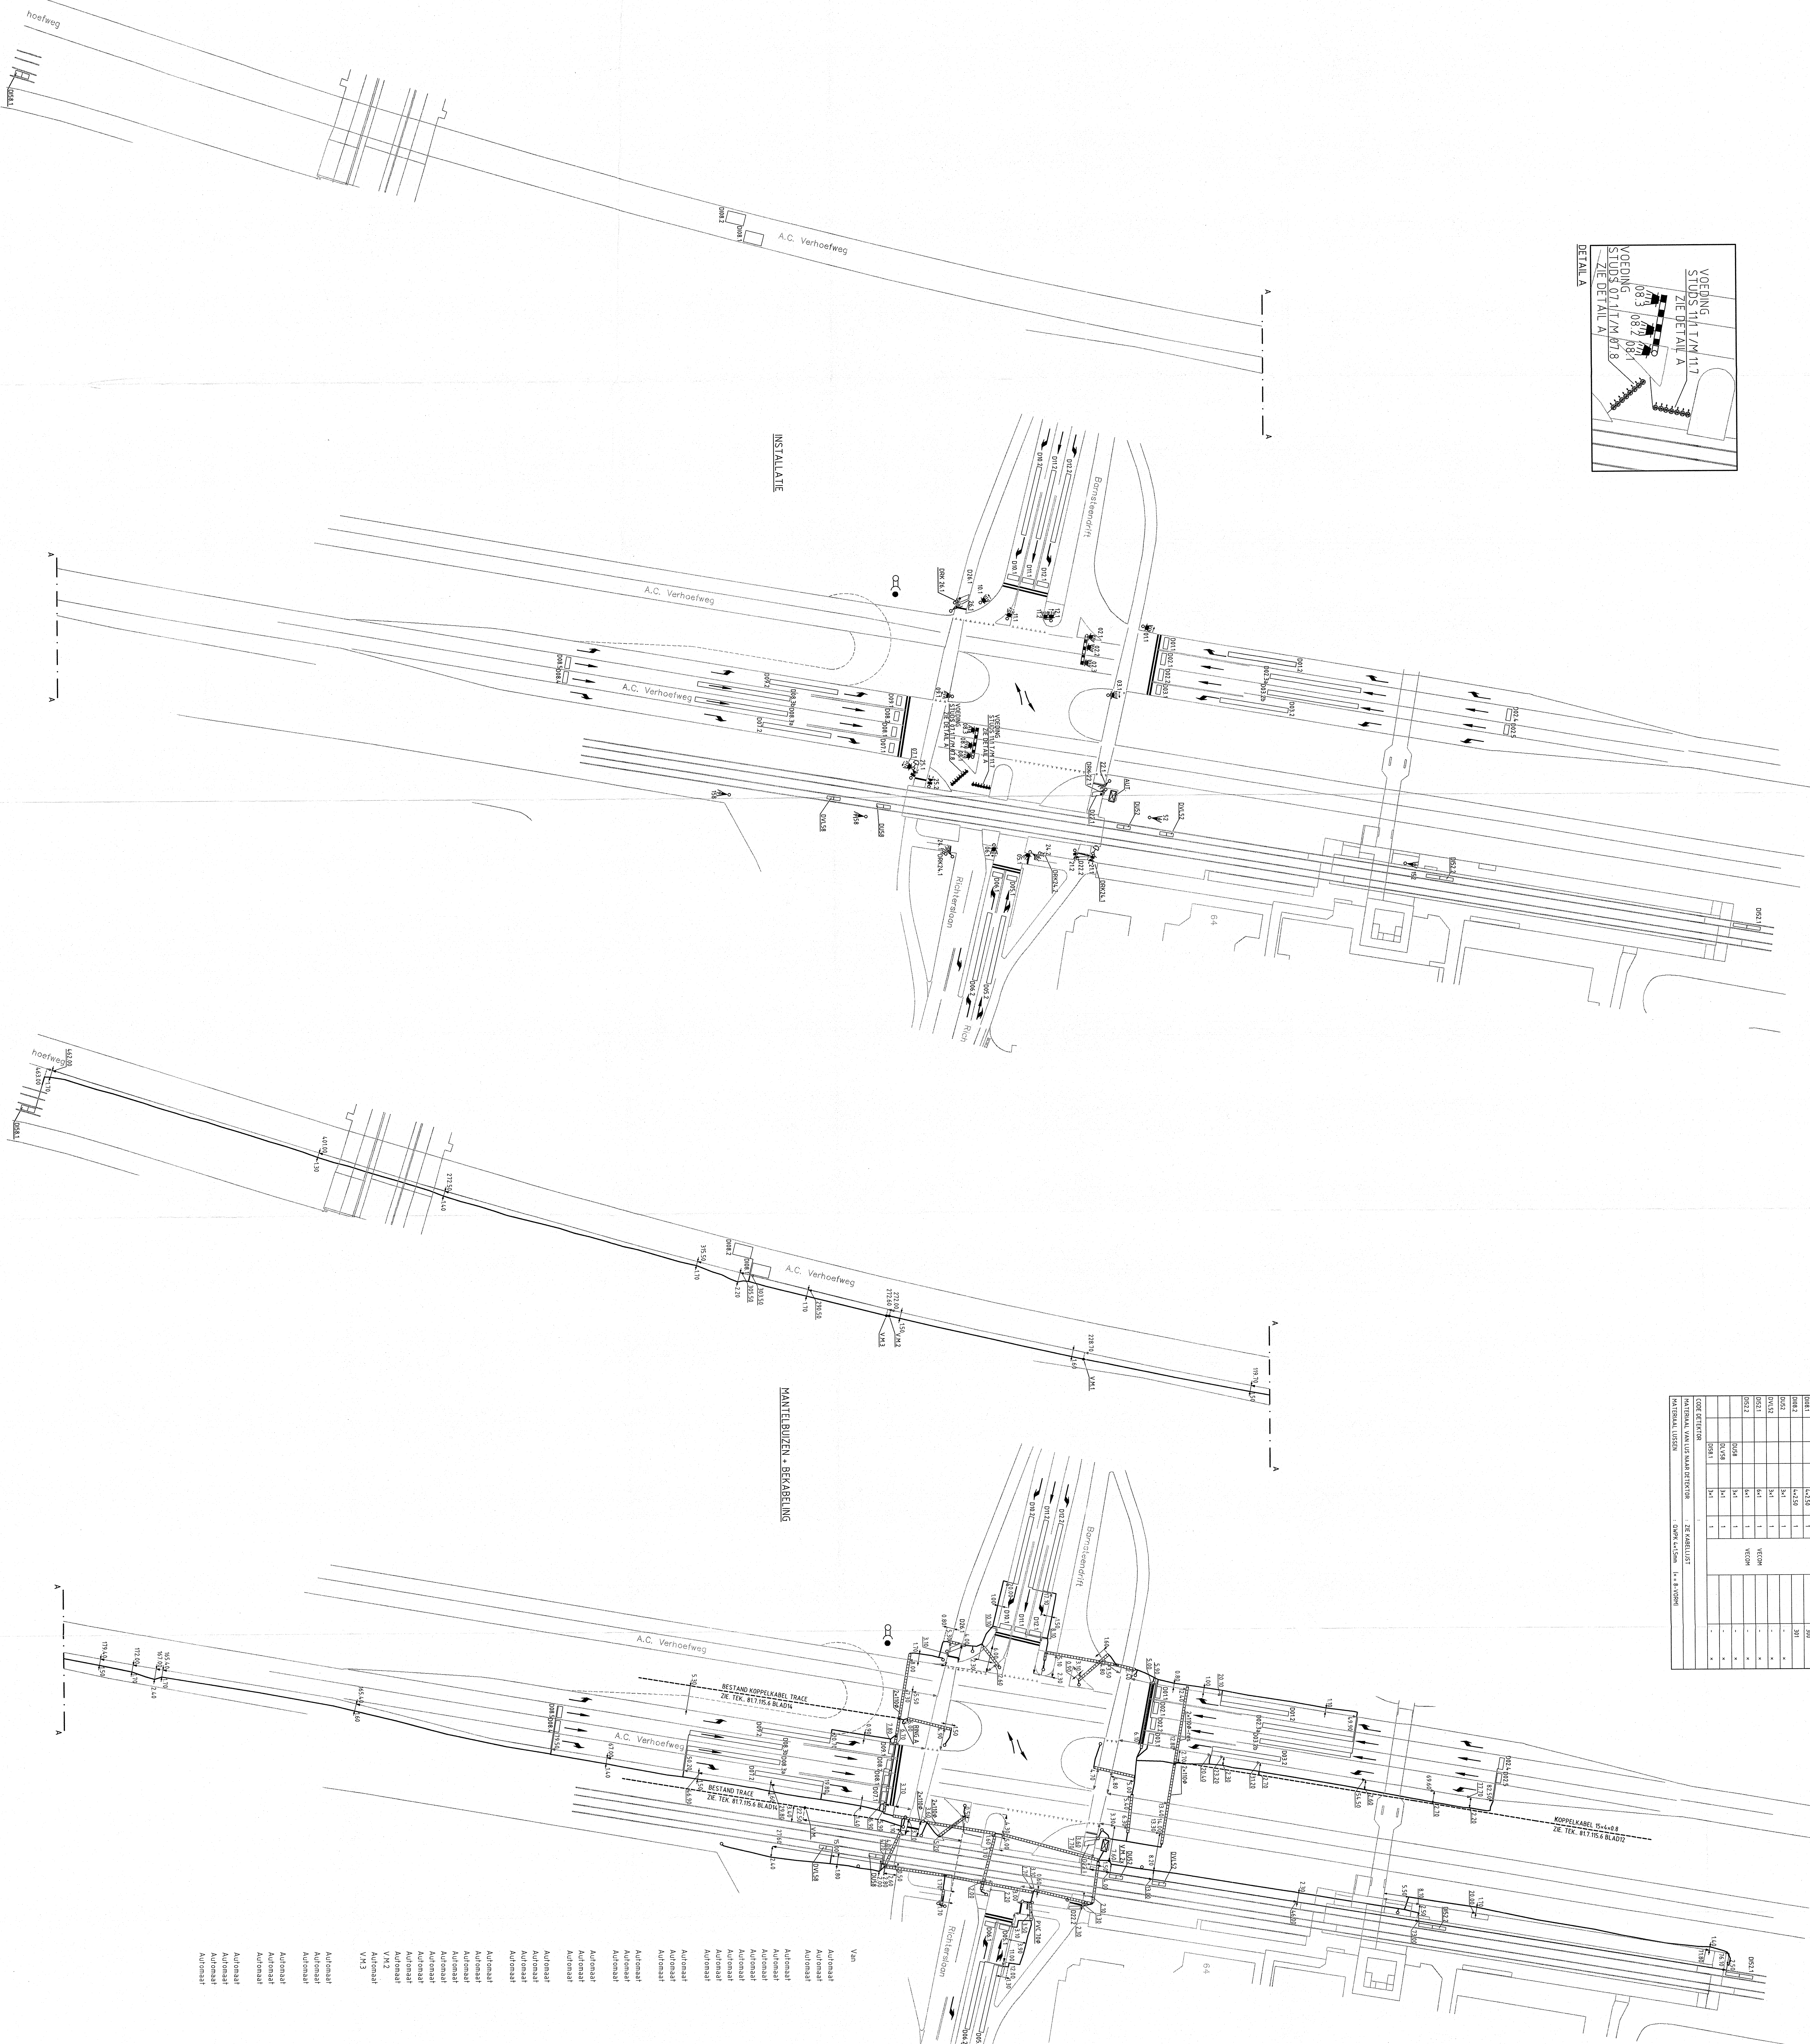
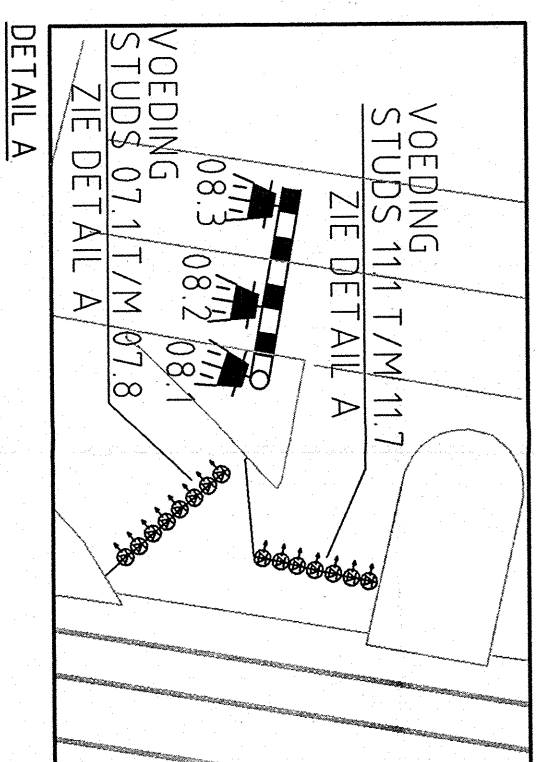
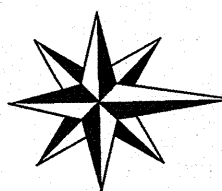


[illegible][illegible][illegible][illegible]


OPMERKING
NIET NADER AANGEGEVEN MANTELBUZEN ZIJN BESTAAND OF DOOR DERDEN AANGEBRACHT.
FIETSDRUKKOPPEN ZIJN VAN HET FABRIKAAT PEEK.
RATELTIKKERS ZIJN VAN HET FABRIKAAT TEL (42V).
DE LANTAARNS ZIJN UITGEVOERD IN 142V LED 2.