

[illegible]

LOCATIE

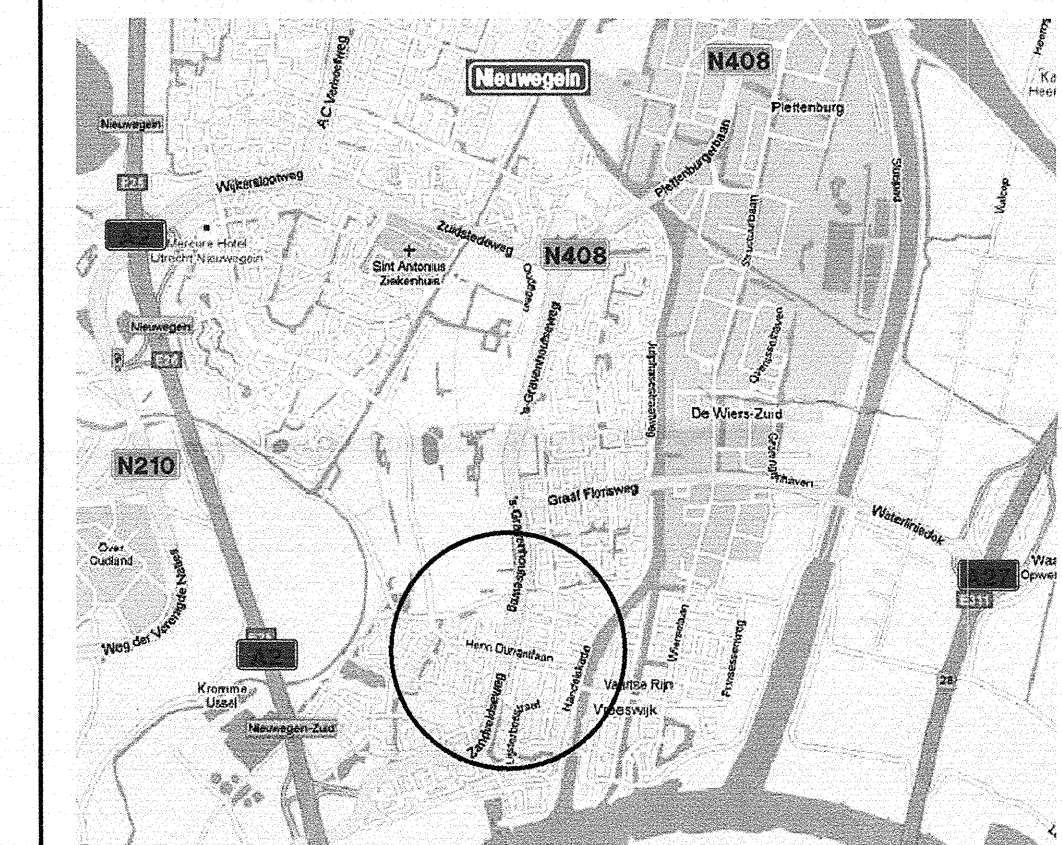

A	15-01-10	Revisie	M. Knoppper	S. Miserus
Wijziging	Datum	Omschrijving	Tekenaar	Controle

Opdrachtgever:

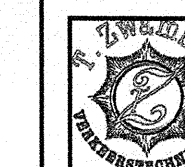

Zwambag Verkeerstechiek
Waalweg 88
3999 NV Tull en 't Waal
tel: 030-6019827
fax: 030-6081025
E-mail : ontwerp@zwambagverkeerstechiek.nl

Project: **VRI 508 Zandveldseweg –
Henri Dunantlaan**

Onderdeel: **Vervanging verkeersregelinstallatie**

Formaat:	Schaal:
A1	n.v.t.

Tekening nummer:	102.007.001-1A01-A
---------------------	--------------------

Project nummer: