


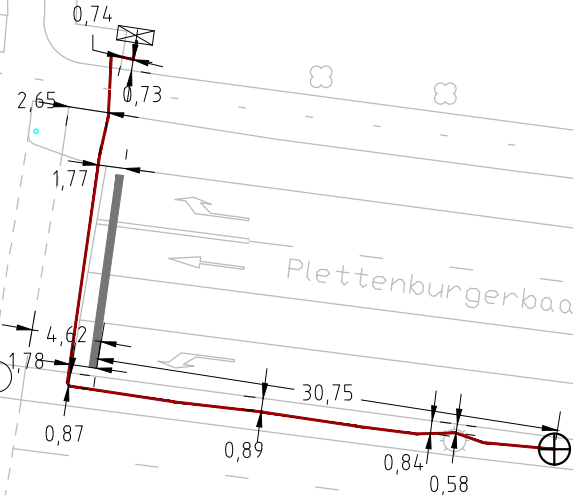

Plettenburgerbaan

Plettenburgerbaan

Martinbaan




OPDRACHTGEVER

GATSO

HHM-ID 3915
NIEUWEGEIN



InfraTechniek bv
Parallelweg 9
Postbus 26, 5320 AA Hedel
Telefoon 073-5998350
Fax 073-5998379

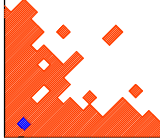

REVISIE

getekend:	Hoeflake Infra. HD	d.d.: 03-10-2017	in	bladen, bladnr.	Project nr:
gecontroleerd:		d.d.:			IT170037
accord:		d.d.:	schaal:	1:500	filename:
gewijzigd	A	d.d.:	formaat:	A3	tek.nr.: 391501
	B	d.d.:			
	C	d.d.:			