



legenda VTN - symbolen

- Nast

Zweegmaat

Portaal

Drukknop

Drukknop met licht

Pulsarmatuur

Kast

Raaielkoker

Voetganger geel

Voetganger rood

Onderlicht

Voorwaarschuwingssin
- Alle onderstaande lichten kunnen voorzien zijn van een richtingsaanduidingspijl

Fietser

Fietser met schild

200mm

200mm met schild

300mm

300mm met schild

Negenozig


Roodlichtcamera

KABELLIJST

KABEL NR.	VAN	NAAR	KABELTYPE	OPMERKING
1	AUTOMAAT	10.1	E0-YMzKzhas 4x15	-
2	AUTOMAAT	10.2	E0-YMzKzhas 4x15	-
3	AUTOMAAT	12	E0-YMzKzhas 4x15	-
4	AUTOMAAT	1.1	E0-YMzKzhas 4x15	-
5	AUTOMAAT	1.2	E0-YMzKzhas 4x15	-
6	AUTOMAAT	2.1	E0-YMzKzhas 4x15	-
7	AUTOMAAT	2.2	E0-YMzKzhas 4x15	-
8	AUTOMAAT	8.2	E0-YMzKzhas 4x15	-
9	AUTOMAAT	9	E0-YMzKzhas 4x15	-
10	AUTOMAAT	8.1	E0-YMzKzhas 4x15	-
11	AUTOMAAT	PUTS ARMATUUR	E0-YMzKzhas 4x15	-
12	AUTOMAAT	DCF-ONTVANGER	E0-YMzKzhas 4x15	-
13	AUTOMAAT	D11	UXL 2x15	-
14	AUTOMAAT	D12	UXL 2x15	-
15	AUTOMAAT	D2.1	UXL 2x15	-
16	AUTOMAAT	D2.2	UXL 2x15	-
17	AUTOMAAT	D2.3	UXL 2x15	-
18	AUTOMAAT	D8.1	UXL 2x15	-

KABELLIJST

KABEL NR.	VAN	NAAR	KABELTYPE	OPMERKING
19	AUTOMAAT	D8.2	UXL 2x15	-
20	AUTOMAAT	D8.3	UXL 2x15	-
21	AUTOMAAT	D9.1	UXL 2x15	-
22	AUTOMAAT	D9.2	UXL 2x15	-
23	AUTOMAAT	D9.3	UXL 2x15	-
24	AUTOMAAT	D10.1	UXL 2x15	-
25	AUTOMAAT	D10.2	UXL 2x15	-
26	AUTOMAAT	D12.1	UXL 2x15	-
27	AUTOMAAT	D12.2	UXL 2x15	-
28	AUTOMAAT	DF2	UXL 2x15	FILELUS
29	AUTOMAAT	VCI 2.1	UXL 4x15	-
30	AUTOMAAT	VCI 2.2H	UXL 4x15	-
31	AUTOMAAT	VCI 1	UXL 4x15	-
32	AUTOMAAT	VCI 2	UXL 4x15	-
33	AUTOMAAT	VCI 8	UXL 4x15	-
34	AUTOMAAT	VCI 8	UXL 4x15	-
35	AUTOMAAT	VCI 12	UXL 4x15	-
36	AUTOMAAT	VCI 12	UXL 4x15	-
37	AUTOMAAT	AUTOMAAT-B	15X4X0.8	KOPPELKABEL

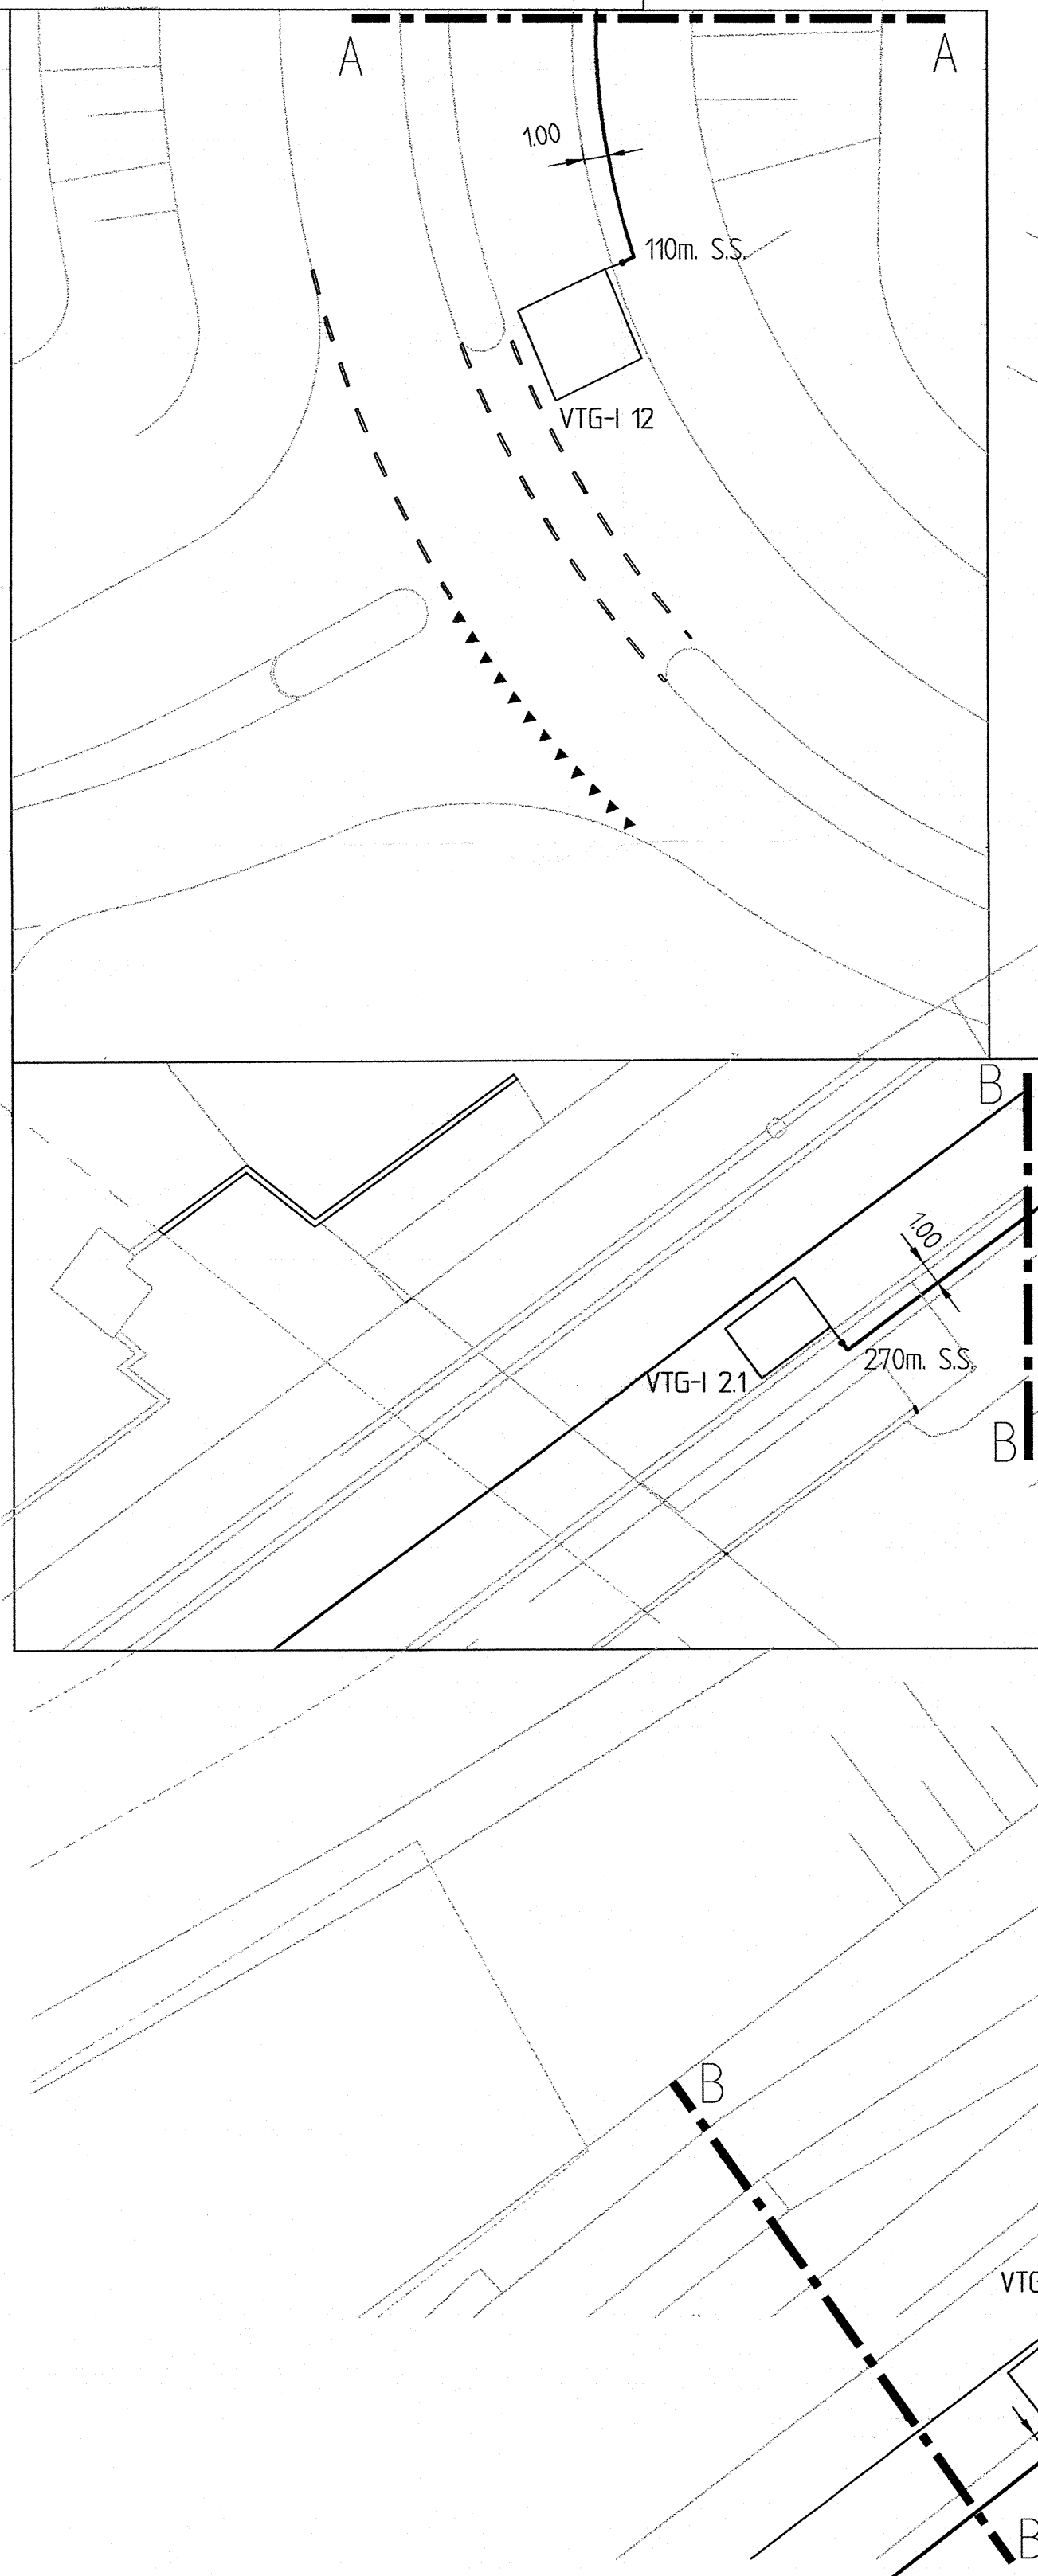

REVISIE

Tekeningnummer:	00859	Project:	NIEUWEGEIN K608	Gelek.:	MZW
DWG:	T/VRIJ/NIEUWEGEIN	Gezien:	PLETTENBURGERBAAN	Datum:	23-11-04
		Schaal:	MARCONIBAAN	Gezien:	RSU
		Aantbl.:	TWEEDE AANSLUITING	Schaal:	1:250
		Bladnr.:	VTN Projectnr.: 03001281	Aantbl.:	1
				Bladnr.:	1
				Form.:	A1



Verenigde VTN Bedrijven BV - Culemborg

TEL: 0345-547474
FAX: 0345-520618