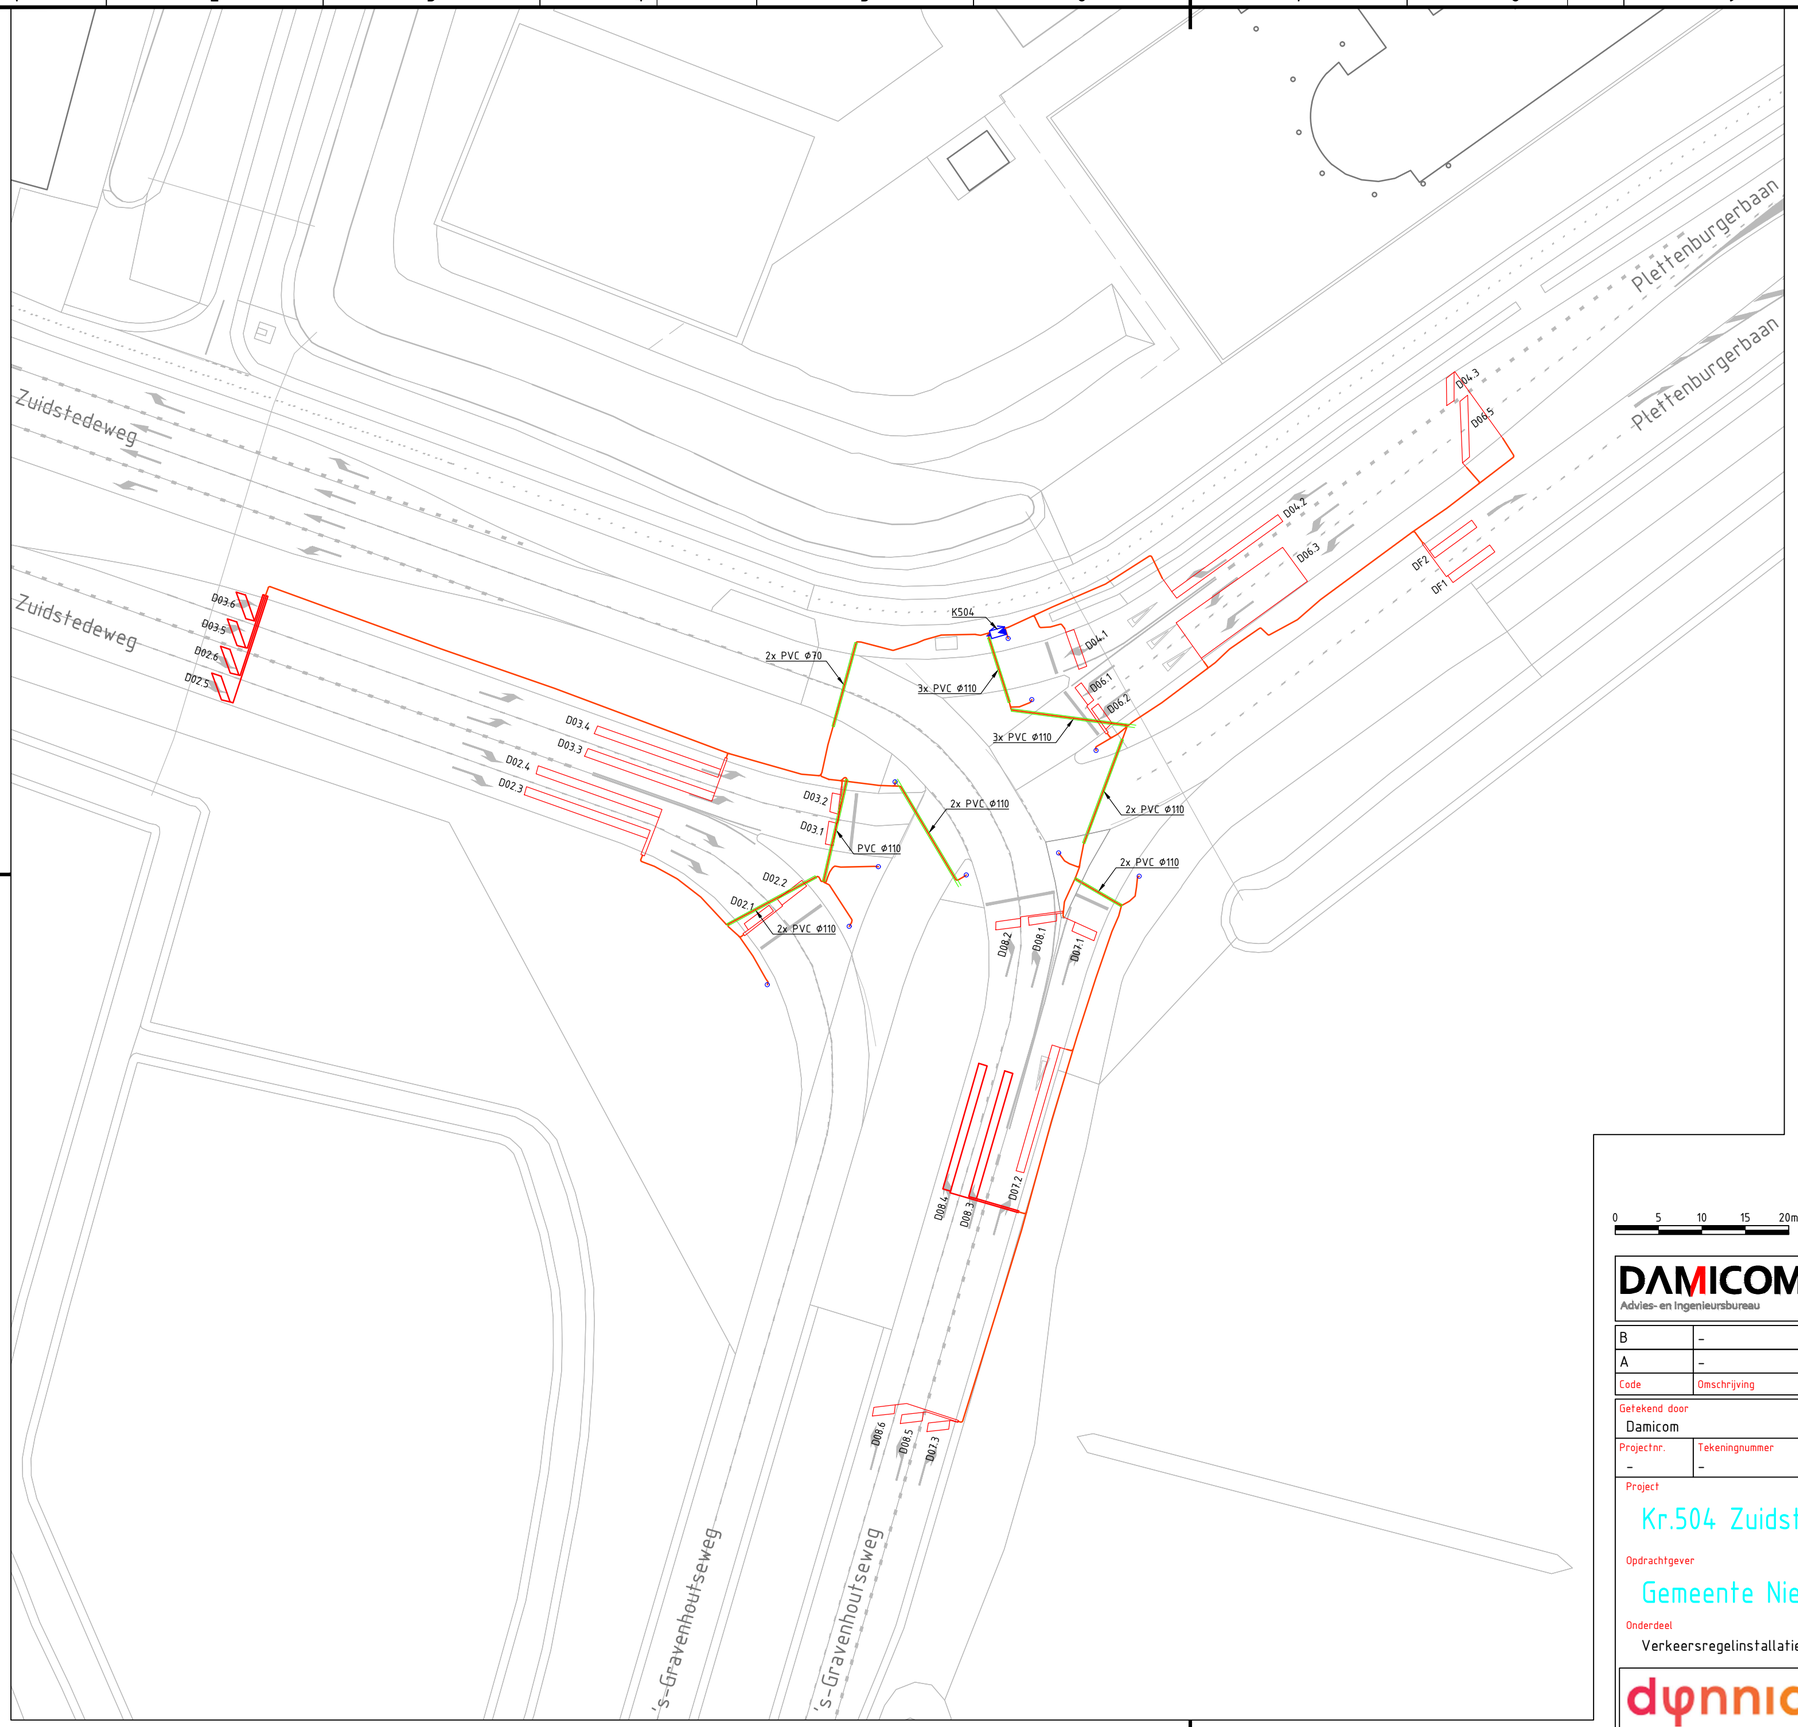


Dynniq, VERKEERSREGELINSTALLATIES								
Plaats:	Nieuwegein		Kruispunt:	K504				
Opdrachtgever	Gemeente Nieuwegein		Projectnummer	1101912108				
Opgesteld d.d.	18-12-2019		Gewijzigd d.d.					
Labels per (aantal m)	KOP en MB							
Voorgeschreven kabel	VLEO		LUS & DRK				LNT, RTL, RLC	
			UXL				EO	
VAN	NAAR		2x1,5	4x1,5	2x2,5	4x2,5	4x1,5	8x1,5
K504	LNT4.1						X	
K504	D4.1		X					
K504	D4.2		X					
K504	LNT4.2/6.1							X
K504	LNT6.2						X	
K504	D6.1/6.2			X				
K504	D6.3/6.4			X				
K504	DF1/2			X				
K504	D4.3		X					
K504	D6.5/6.5			X				
K504	LNT8.1						X	
K504	D7.1		X					
K504	D8.1/8.2			X				
K504	LNT7.1						X	
K504	D7.2		X					
K504	D8.3/8.4			X				
K504	D7.3		X					
K504	D8.5/8.6			X				
K504	LNT3.2						X	
K504	D3.1/3.2			X				
K504	D3.3/3.4			X				
K504	D3.5/2.6			X				
K504	D2.5/2.6			X				
K504	LNT3.1						X	
K504	LNT2.2						X	
K504	LNT2.1						X	
K504	D2.1/2.2			X				
K504	D2.3/2.4			X				

SYMBOOL	VERKLARING
	Verkeersregelautomaat
	Universeelmast
	Detectielus
	Uitslijper
	Kabel
	Mantelbuis

DAMICOM
Advies- en Ingenieursbureau
Willem Dreeslaan 47
2729 ND Zoetermeer
088 - 445 45 00

LET OP
Alle maten in het werk controleren en waar nodig aanvullen.

Code	Omschrijving	Datum	Getekend	Gecontroleerd
B	-	-	-	-
A	-	-	-	-

Getekend door	Gecontroleerd door	Goedgekeurd	Blad	Aantal	Taal	Documentstatus
Damicom	-	-	1	2	NL	REVISIE

Projectnr.	Tekeningnummer	Besteknummer	Schaal	Formaat	Documenttype	Datum uitgifte	Documentnummer
-	-	-	1:500	A2	TEKENING	12-02-2020	-

Project
Kr.504 Zuidstedeweg - 's Gravenhoutseweg - Plettenburgerbaan

Opdrachtgever
Gemeente Nieuwegein

Onderdeel
Verkeersregelinstallatie - Kabelverloop en Detectielussen

dynniq energising mobility
Dynniq Nederland B.V.
Hardwareweg 11
3821 BL Amersfoort