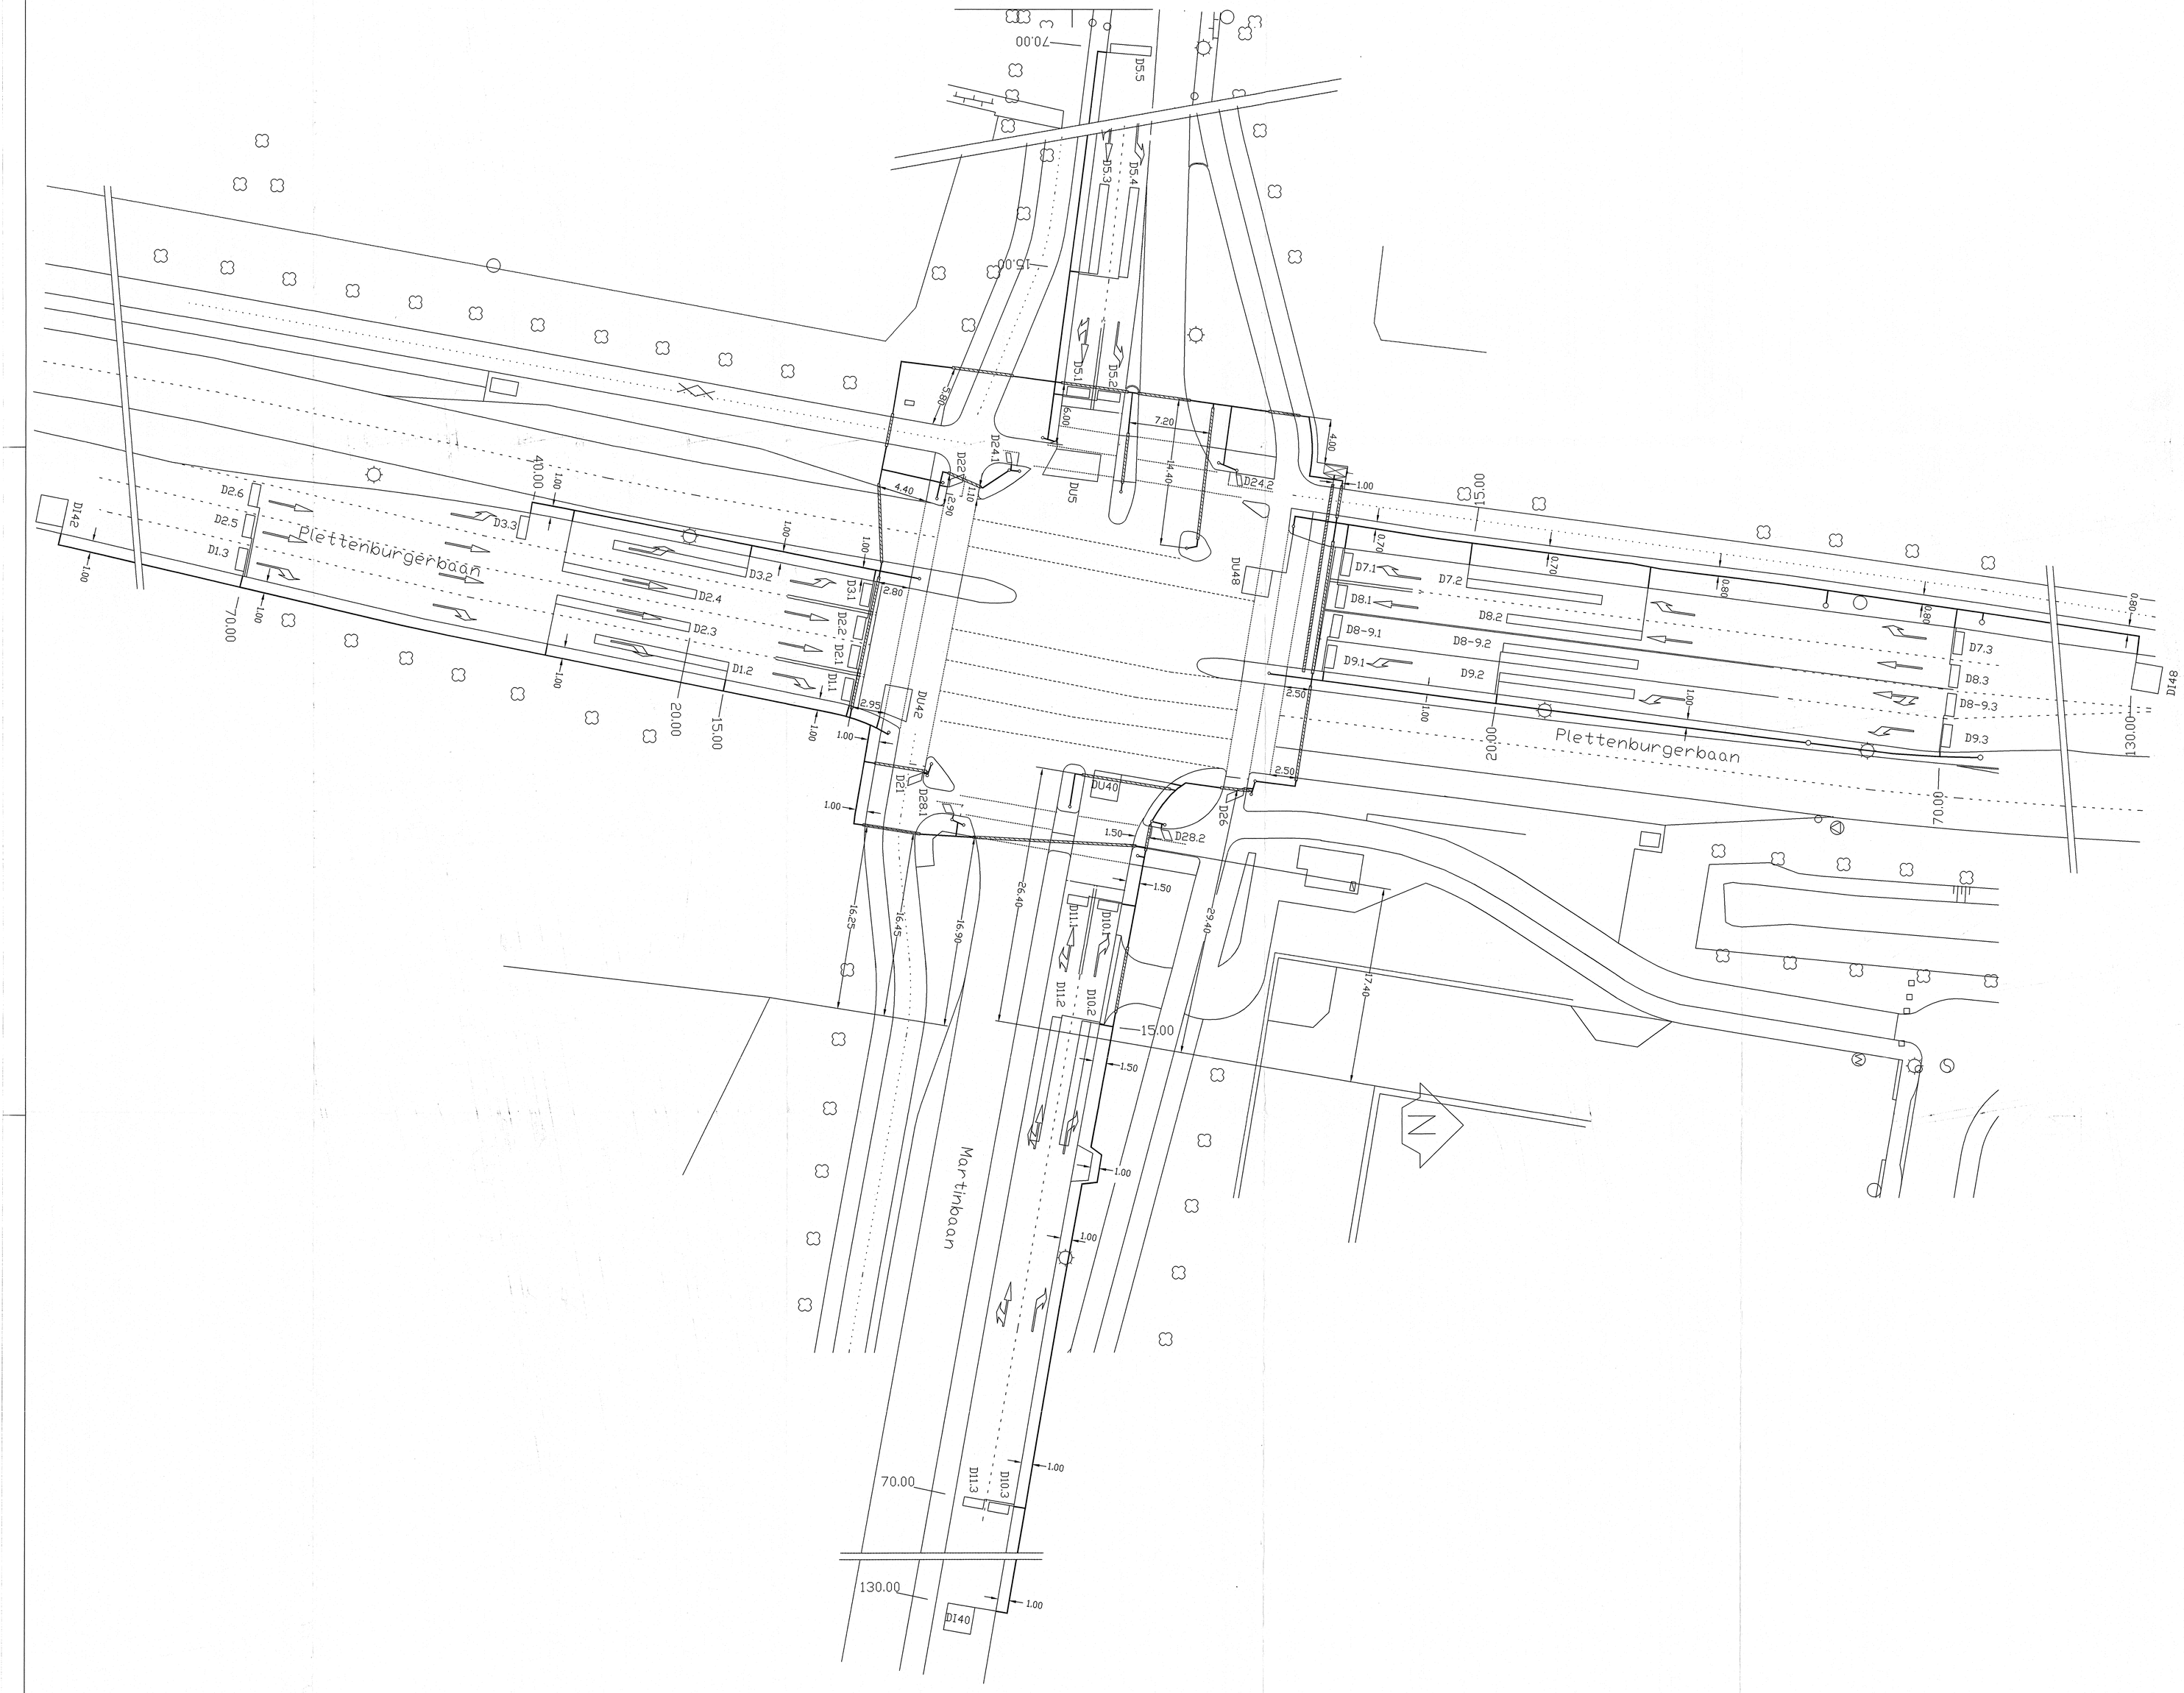


KABELOVERZICHT		
Van	Naar	Doorsnede
Automaat	Drk. 31.1	VD-YMvKas 4*1,5
Automaat	Portaal 1-2-3	VD-YMvKas 10*1,5
Automaat	Lnt. 42.1	VD-YMvKas 4*1,5
Automaat	Drk. 31.2	VD-YMvKas 4*1,5
Automaat	Drk. 32.2	VD-YMvKas 4*1,5
Automaat	Drk. 32.1	VD-YMvKas 4*1,5
Automaat	Drk. 22.0	VD-YMvKas 4*1,5
Automaat	Drk. 24.0	VD-YMvKas 4*1,5
Automaat	Drk. 34.1	VD-YMvKas 4*1,5
Automaat	Drk. 33.1	VD-YMvKas 4*1,5
Automaat	Drk. 24.2	VD-YMvKas 4*1,5
Automaat	Drk. 35.1	VD-YMvKas 4*1,5
Automaat	Uitl. 08/09/68/69	VD-YMvKas 10*1,5
Automaat	DCF ontvanger	VD-YMvKas 4*1,5
Automaat	Drk. 36.2	VD-YMvKas 4*1,5
Automaat	Drk. 35.2	VD-YMvKas 4*1,5
Automaat	Drk. 26.1	VD-YMvKas 4*1,5
Automaat	Drk. 36.1	VD-YMvKas 4*1,5
Automaat	Drk. 28.2	VD-YMvKas 4*1,5
Automaat	Drk. 38.0	VD-YMvKas 4*1,5
Automaat	Drk. 37.0	VD-YMvKas 4*1,5
Automaat	Drk. 28.1	VD-YMvKas 4*1,5
Automaat	Lnt 21.0	VD-YMvKas 4*1,5
Automaat	Drk. 21.0	VD-YMvKas 4*1,5
Automaat	Lnt 36.2/26.0	VD-YMvKas 10*1,5
Automaat	Lnt 11.0	VD-YMvKas 4*1,5
Automaat	Lnt 28.1/38.0	VD-YMvKas 10*1,5
Automaat	Lnt 24.0	VD-YMvKas 4*1,5
Automaat	Lnt 5.2	VD-YMvKas 4*1,5
Automaat	L04-1	VD-YMvKas 8*1,5
Automaat	L04-2	VD-YMvKas 8*1,5
Automaat	Portaal dyn borden	VD-YMvKas 4*1,5
Automaat	Portaal dyn borden	VD-YMvKas 4*1,5
Automaat	Portaal dyn borden	VD-YMvKas 4*1,5
Automaat	portaal dyn borden	VD-YMvKas 6*1,5
Automaat	portaal dyn borden	VD-YMvKas 8*1,5
Automaat	Lus D01.1	VD-YMvKas 2*1,5
Automaat	Lus D01.2	VD-YMvKas 2*1,5
Automaat	Lus D01.3	VD-YMvKas 2*1,5
Automaat	Lus D02.1	VD-YMvKas 2*1,5
Automaat	Lus D02.2	VD-YMvKas 2*1,5
Automaat	Lus D02.3	VD-YMvKas 2*1,5
Automaat	Lus D02.4	VD-YMvKas 2*1,5
Automaat	Lus D02.5	VD-YMvKas 2*1,5
Automaat	Lus D02.6	VD-YMvKas 2*1,5
Automaat	Lus D03.1	VD-YMvKas 2*1,5
Automaat	Lus D03.2	VD-YMvKas 2*1,5
Automaat	Lus D03.3	VD-YMvKas 2*1,5
Automaat	Lus DI 42	VD-YMvKas 4*1,5
Automaat	Lus DU 42	VD-YMvKas 4*1,5
Automaat	Lus D21.1	VD-YMvKas 2*1,5
Automaat	Lus D28.1	VD-YMvKas 2*1,5
Automaat	Lus D05.1	VD-YMvKas 2*1,5
Automaat	Lus D05.2	VD-YMvKas 2*1,5
Automaat	Lus D05.3	VD-YMvKas 2*1,5
Automaat	Lus D05.4	VD-YMvKas 2*1,5
Automaat	Lus D05.5	VD-YMvKas 2*1,5
Automaat	Lus DI 45	VD-YMvKas 4*1,5
Automaat	Lus DU 45	VD-YMvKas 4*1,5
Automaat	Lus D22.1	VD-YMvKas 2*1,5
Automaat	Lus D24.1	VD-YMvKas 2*1,5
Automaat	Lus D24.2	VD-YMvKas 2*1,5
Automaat	Lus D07.1	VD-YMvKas 2*1,5
Automaat	Lus D07.2	VD-YMvKas 2*1,5
Automaat	Lus D07.3	VD-YMvKas 2*1,5
Automaat	Lus D08.1	VD-YMvKas 2*1,5
Automaat	Lus D08.2	VD-YMvKas 2*1,5
Automaat	Lus D08.3	VD-YMvKas 2*1,5
Automaat	Lus D08-09.1	VD-YMvKas 2*1,5
Automaat	Lus D08-09.2	VD-YMvKas 2*1,5
Automaat	Lus D08-09.3	VD-YMvKas 2*1,5
Automaat	Lus D09.1	VD-YMvKas 2*1,5
Automaat	Lus D09.2	VD-YMvKas 2*1,5
Automaat	Lus D09.3	VD-YMvKas 2*1,5
Automaat	Lus DI 48	VD-YMvKas 4*1,5
Automaat	Lus DU 48	VD-YMvKas 4*1,5
Automaat	Lus D26.1	VD-YMvKas 2*1,5
Automaat	Lus D28.2	VD-YMvKas 2*1,5
Automaat	Lus D10.1	VD-YMvKas 2*1,5
Automaat	Lus D10.2	VD-YMvKas 2*1,5
Automaat	Lus D10.3	VD-YMvKas 2*1,5
Automaat	Lus D11.1	VD-YMvKas 2*1,5
Automaat	Lus D11.2	VD-YMvKas 2*1,5
Automaat	Lus D11.3	VD-YMvKas 2*1,5
Automaat	Lus DI 40	VD-YMvKas 4*1,5
Automaat	Lus DU 40	VD-YMvKas 4*1,5

CONCEPT

Projekt :
NIEUWEGEIN
Plettenburgerbaan-Martinbaan

Omschrijving:
Revisietekening
Verkeersregelinstallatie VRI 603

Getekend: van Heemstede Obelt
Datum: 11-03-03
Schaal: 1:200
Gezien: E.W. van der Giessen
Automaat nr: —
Aantal bladen: 2
Blad nr:
Tekening nr. V-0502-022

HIG VERKEER B.V.
Reewal 22b 2811 PT REEUWIJK
Postbus 200 2810 AE REEUWIJK
Tel: 0182-398000
Fax: 0182-398008

V-0502-022.dwg