


miva
w.t. 800 mm hoog
deur dagmaat 900 mm
hendelkraan

10 WOONEENHEDEN:
8X ENKELE ZIT/SL.KAME
2X COMBI ZITK/SL.KAME

LIJNBaan 1 WERKENDAM
INDELING D.P. 08-11-2023

TEKENINGEN ZIJN T.B.V. AANVRAAG BOUWVERGUN
LET OP! GEEN UITVOERINGTEKENINGEN
MATEN IN HET WERK TE CONTROLEREN / TE BEP
CONSTRUCTIE VLGS OPGAVE / GOEDKEURING CONSTRUCTIE
BRANDMELD- EN ONTRUIMINGINSTALLATIE COFORM GOED TE KEUREN

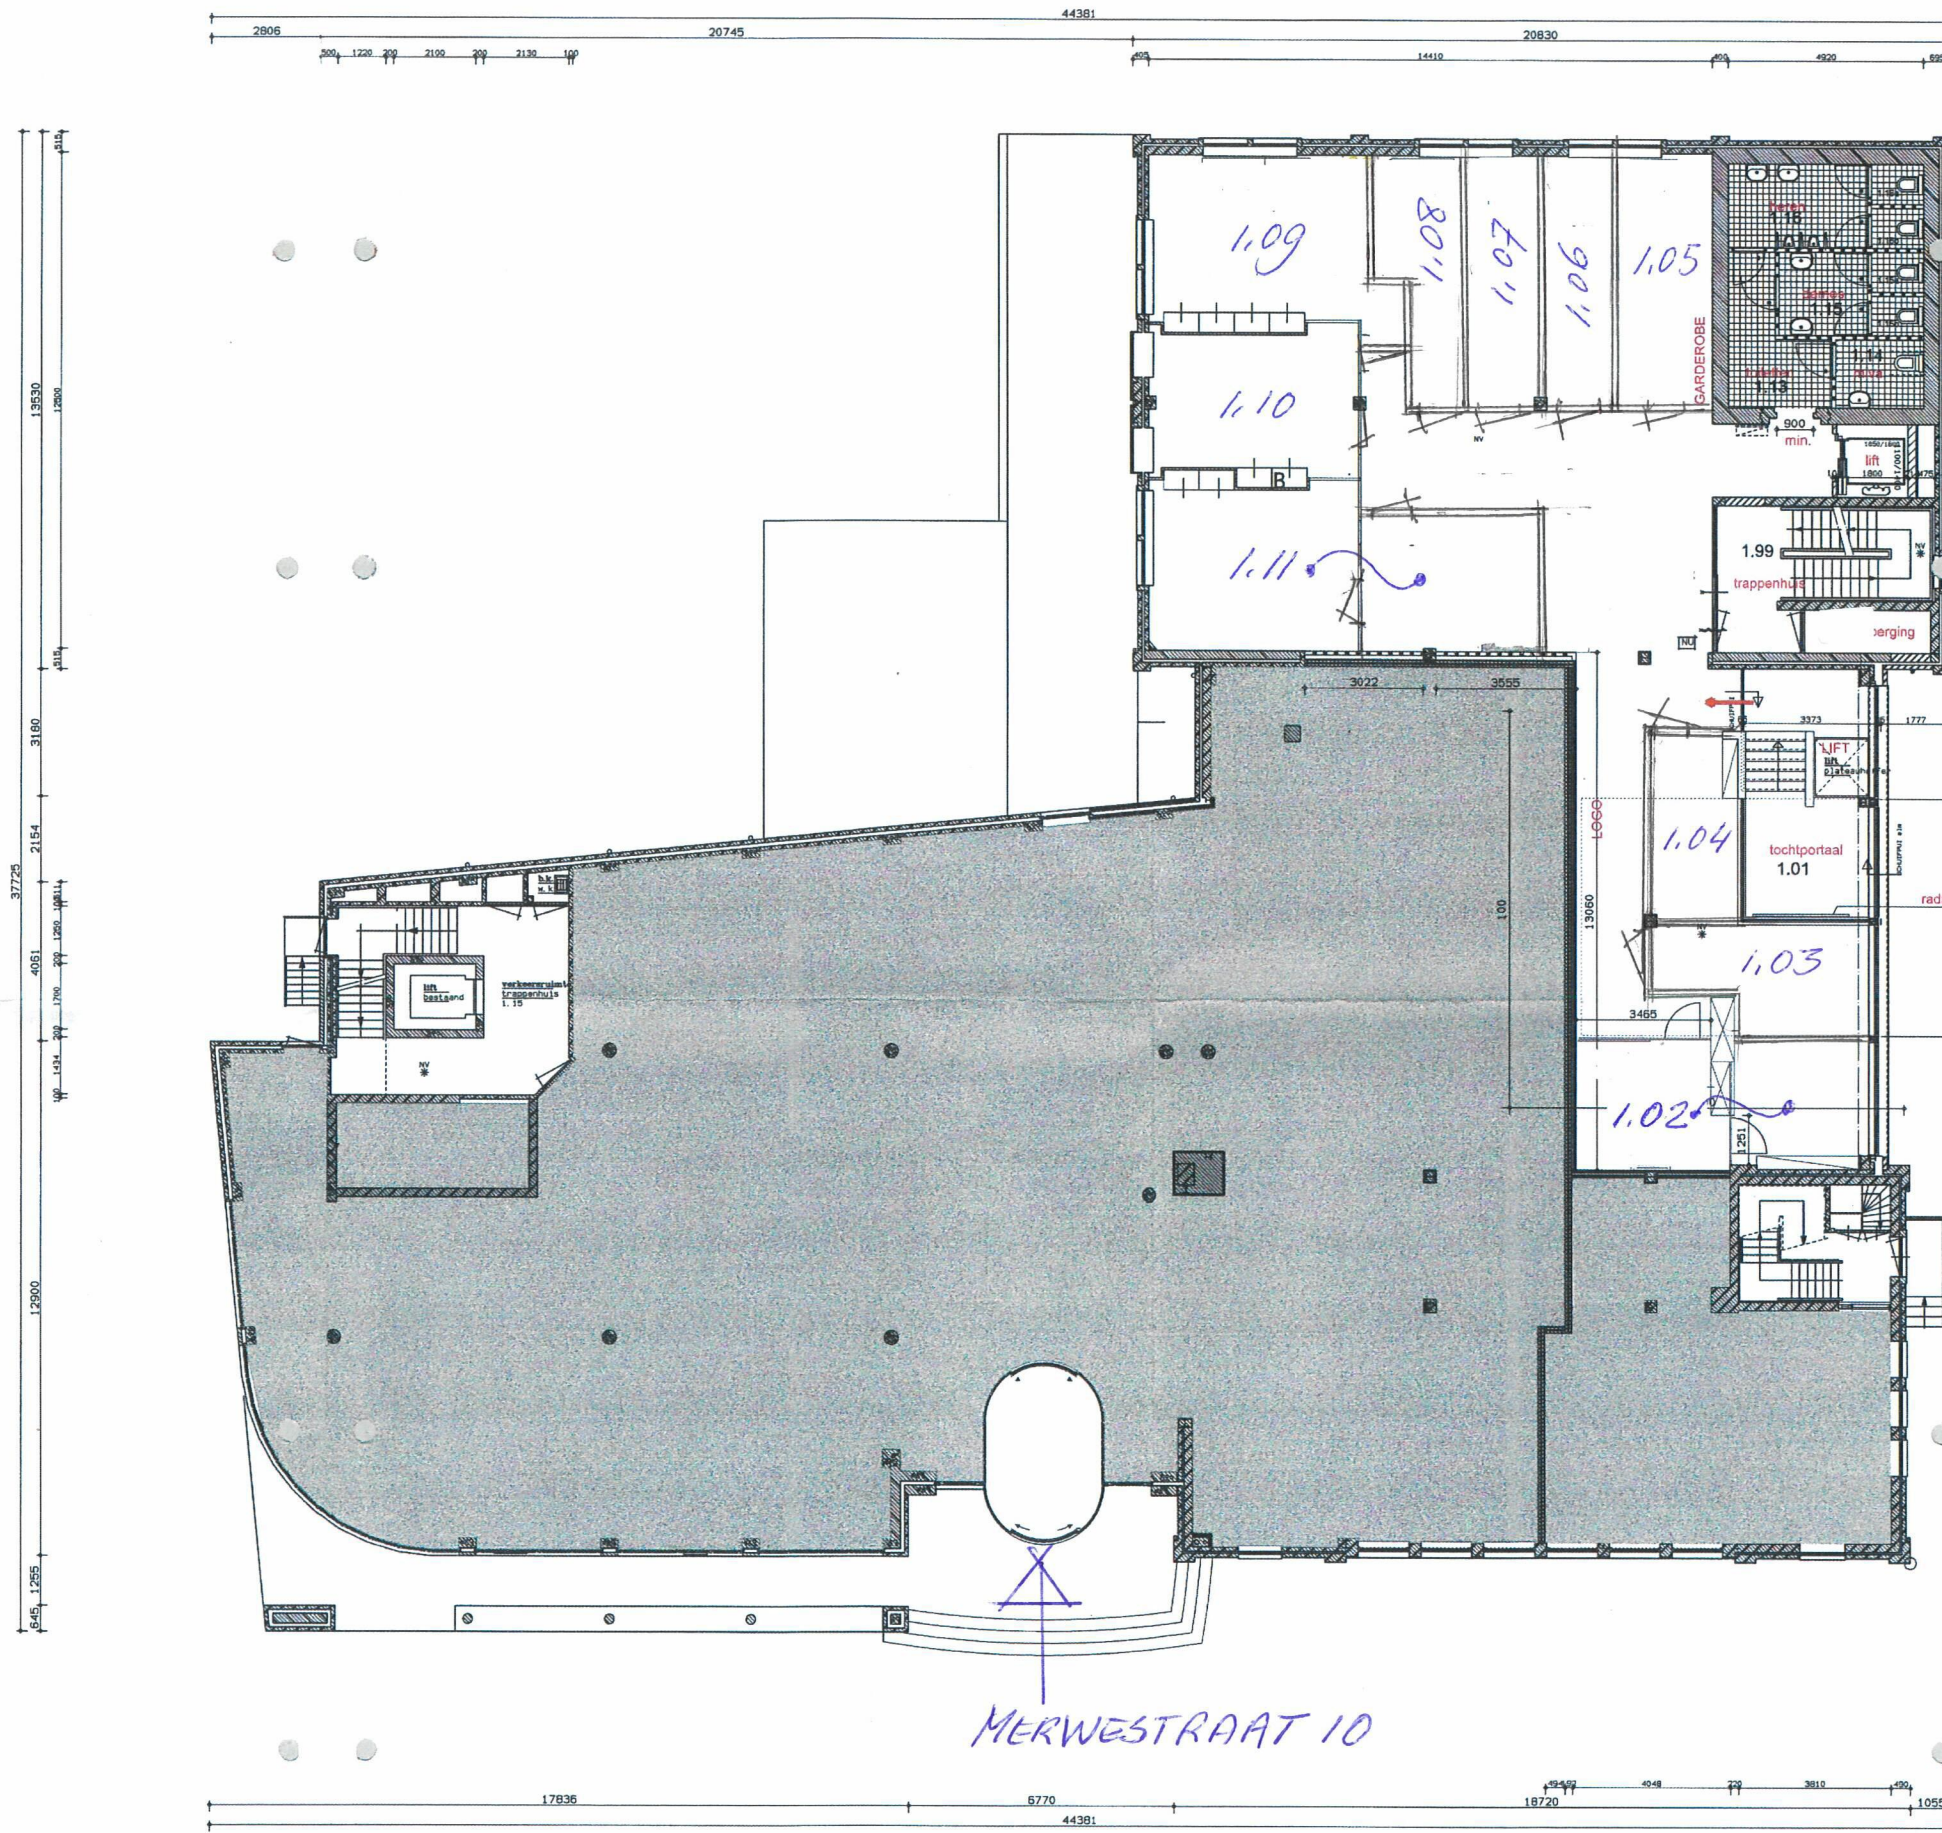

VERBOUWING KANTOOR MEANDER TE WERKENDAM	GEW H: 13-3-2
OPDRACHTGEVER: WOONSERVICE MEANDER PORTBUS 7 4250 DA WERKENDAM	GEW H: 11-3-2
	GEW F: 07-3-2
	GEW E: 04-3-2
	GEW D: 26-2-2
	DATUM: 06-04-21
	GETEKEND: tb
NIEUWE TOESTAND	WERK: 122
PLATTEGROND - BEGANE GROND	BLAD: 2
uitvoering	SCHAAL: 1:100
FORMAAT: A1	

H E R T E L

