


REVISIE
Schaal 1:200

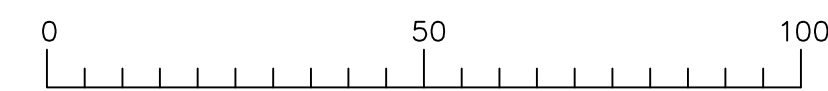

 Leidsevaart 25 Tel: 0252 - 412946 2161 AS Lisse Fax: 0252 - 419581	Project: Aanleg bergbezinkbassin	
	Locatie: Hogeweg te Noordwijk	
Onderwerp: Revisie		
Opdrachtgever: Gemeente Noordwijk		
	Projectnr.: VES-12-038	Wijzigingsdatum:
	Tekenaar: YRo	A:
	Status: Definitief	B:
	Schaal: 1:200	C:
	Datum: 25-04-2013	D:
	Gecontroleerd: G. Hoogervorst	E:
Handtekening:	F:	
FORMAAT A1	MATEN IN m	Tek.nr.: 01-02