

Waterpeil -0.62 NAP

ca. -0.45


1-0.42

PP-vulfiting Ø250


r.v.s. overstortrand (verstelbaar)

1-0.67

KAL-strook 1.00x0.50cm

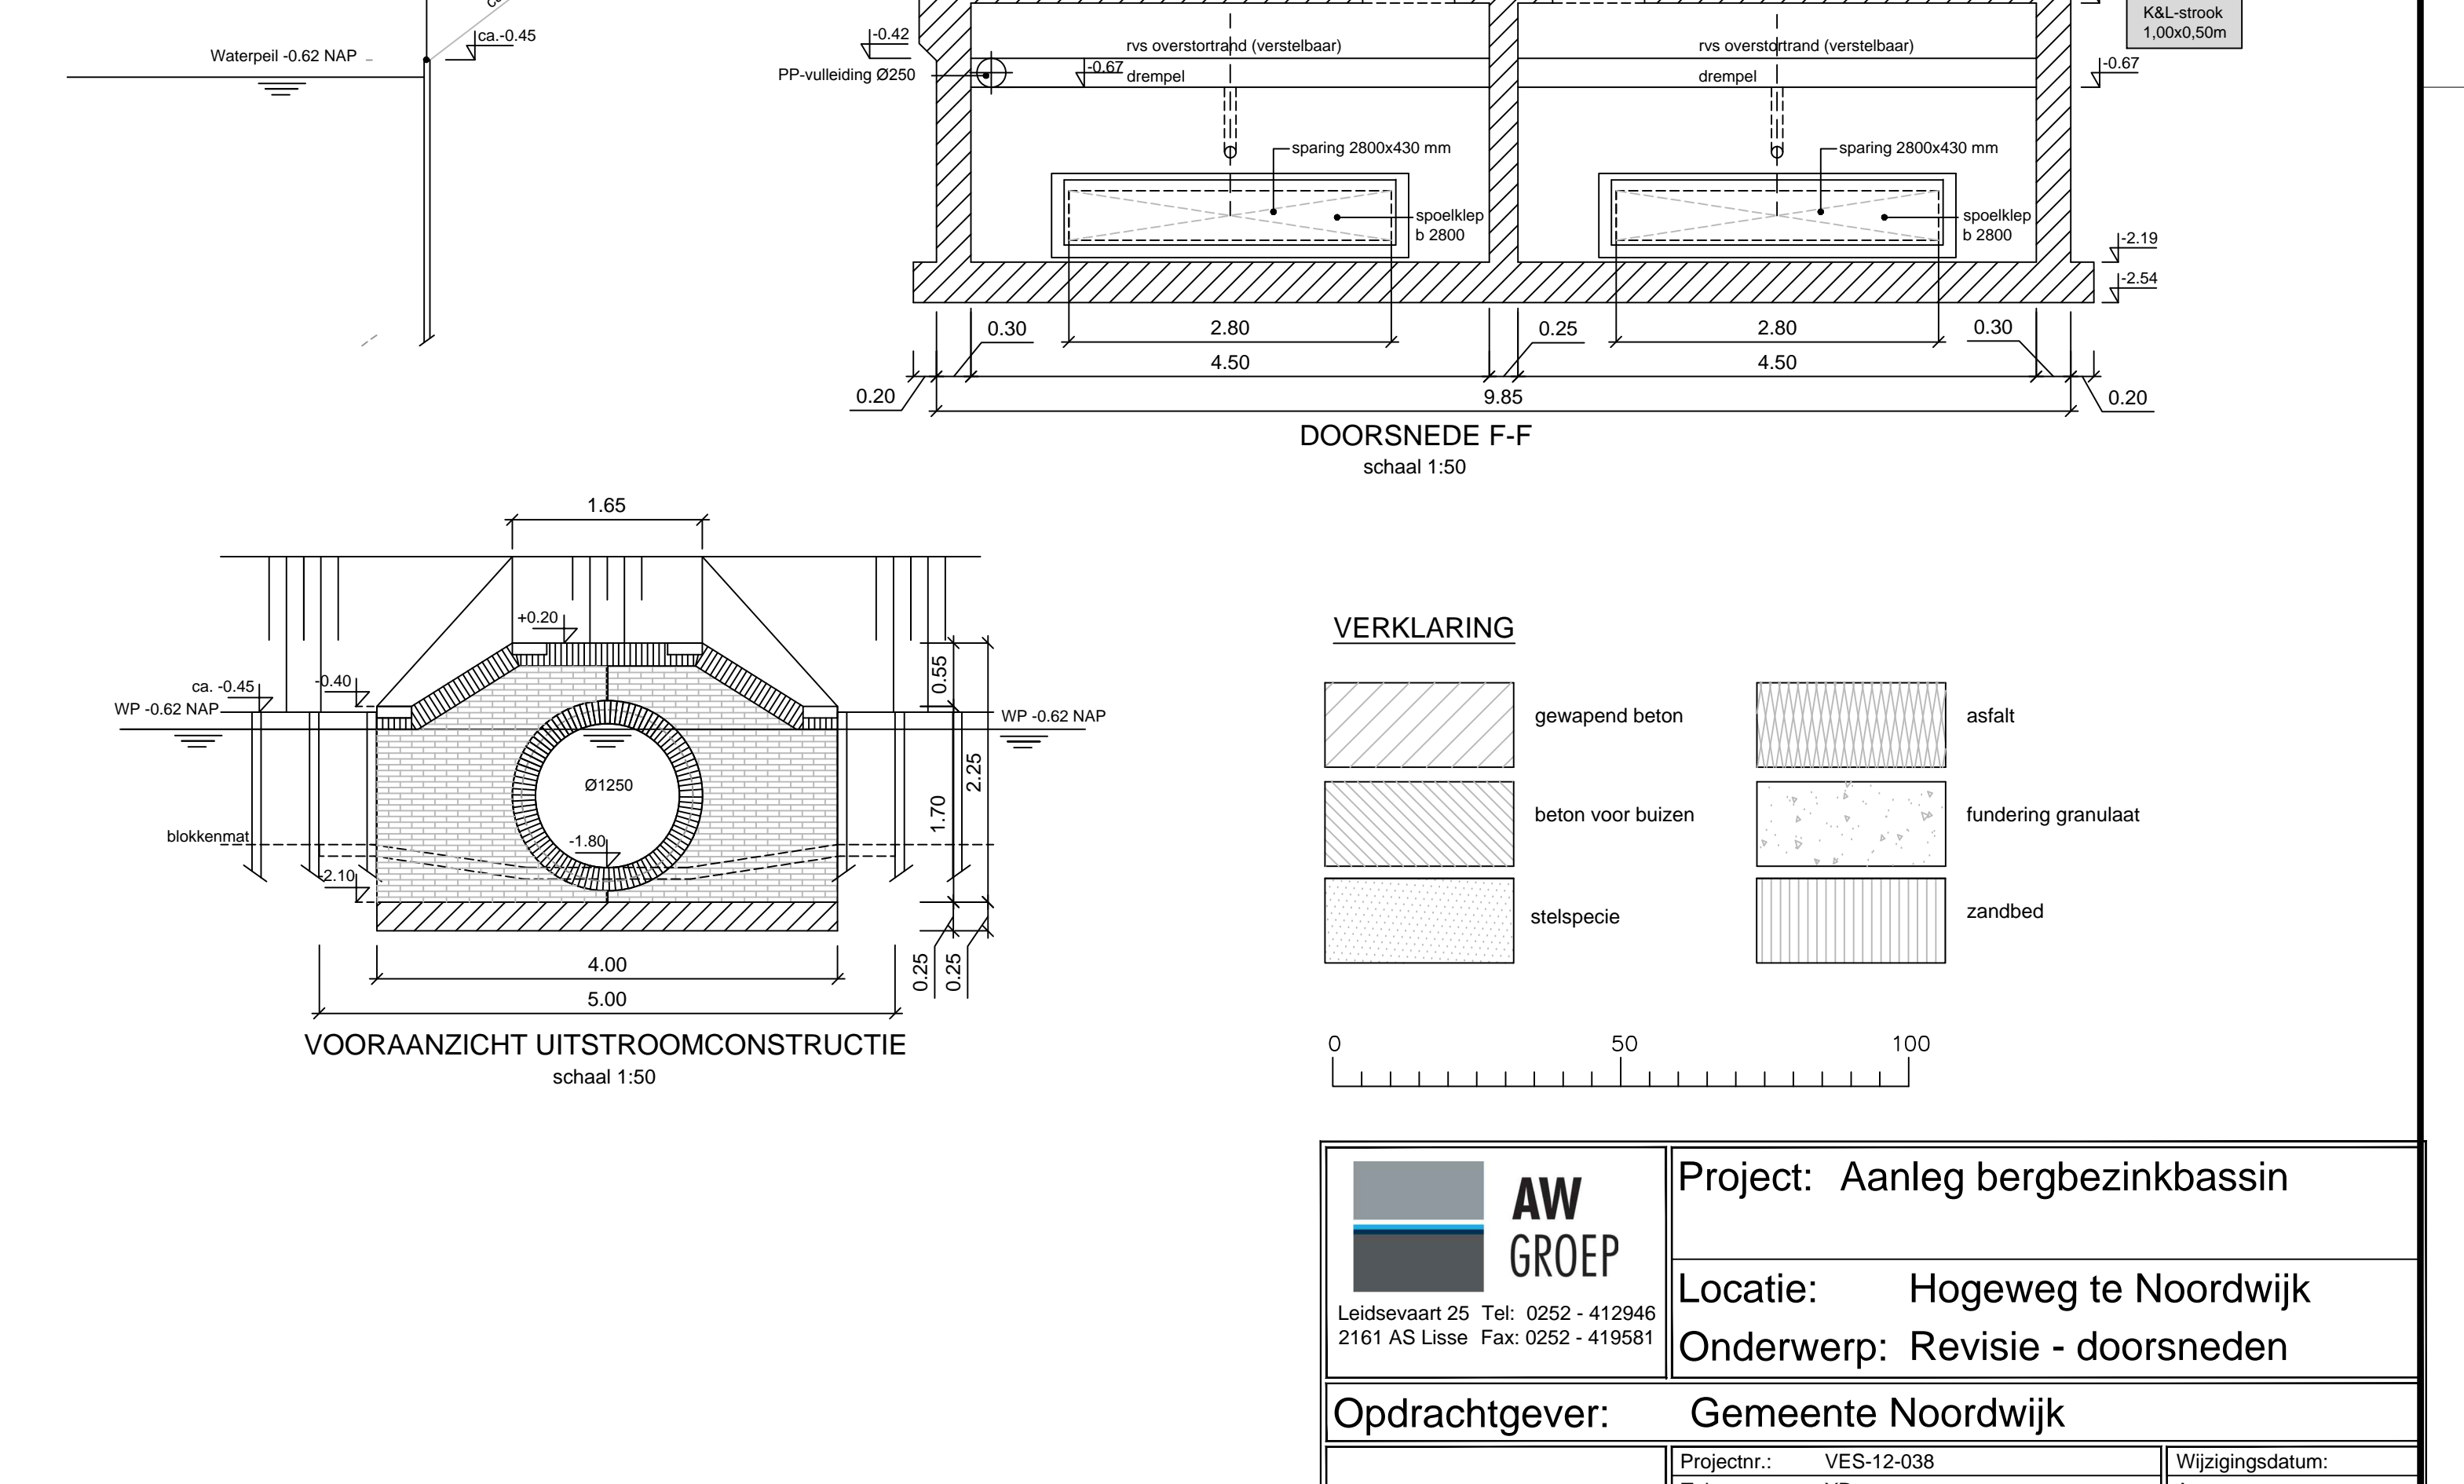

Tekenaar:	YRo	A:	
Status:	Definitief	B:	
Schaal:	1:50 / 1:20	C:	

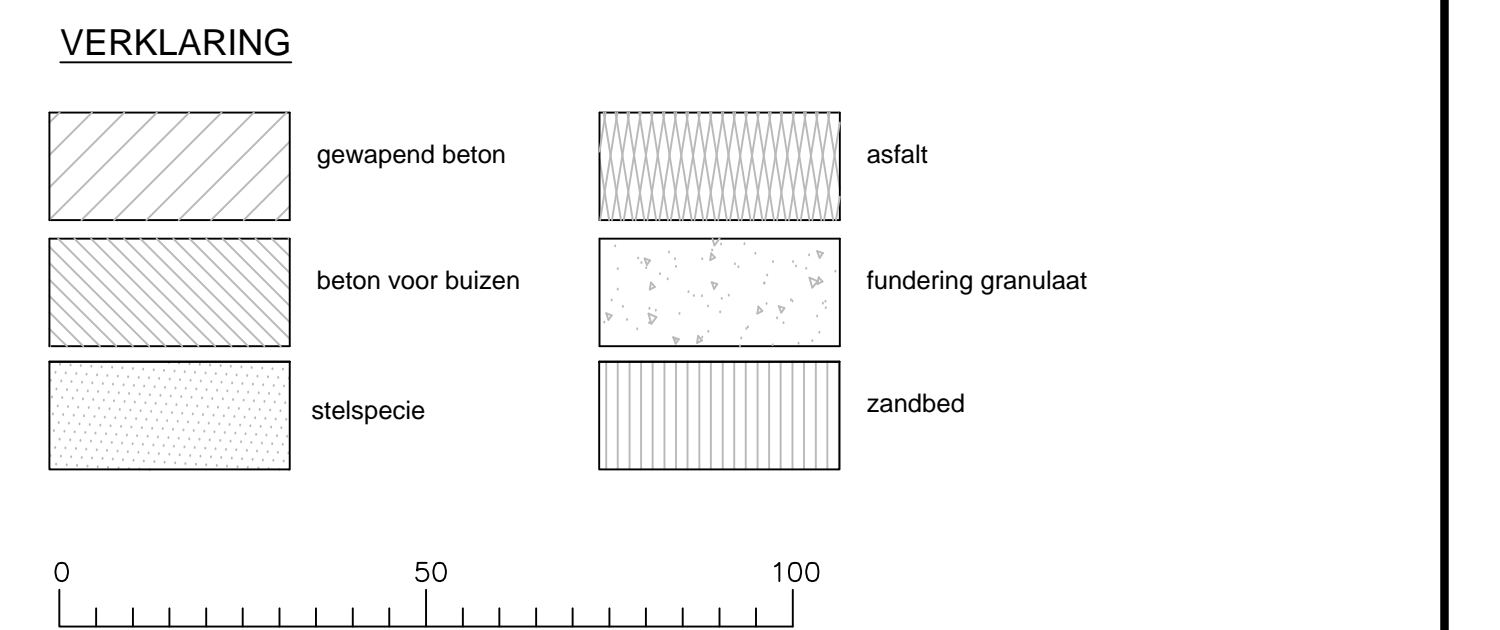

	Locatie: Hogeweg te Noordwijk	
Onderwerp: Revisie - doorsneden		
Opdrachtgever: Gemeente Noordwijk		
Projectnr.: VES-12-038 Tekenaar: YRO Status: Definitief Schaal: 1:50 / 1:20 Datum: 25-04-2013 Gecontroleerd: G. Hogervorst Handtekening:	Wijzigingsdatum: A: B: C: D: E: F:	
FORMAT A0	MATEN IN m	Tek.nr.: 02-02