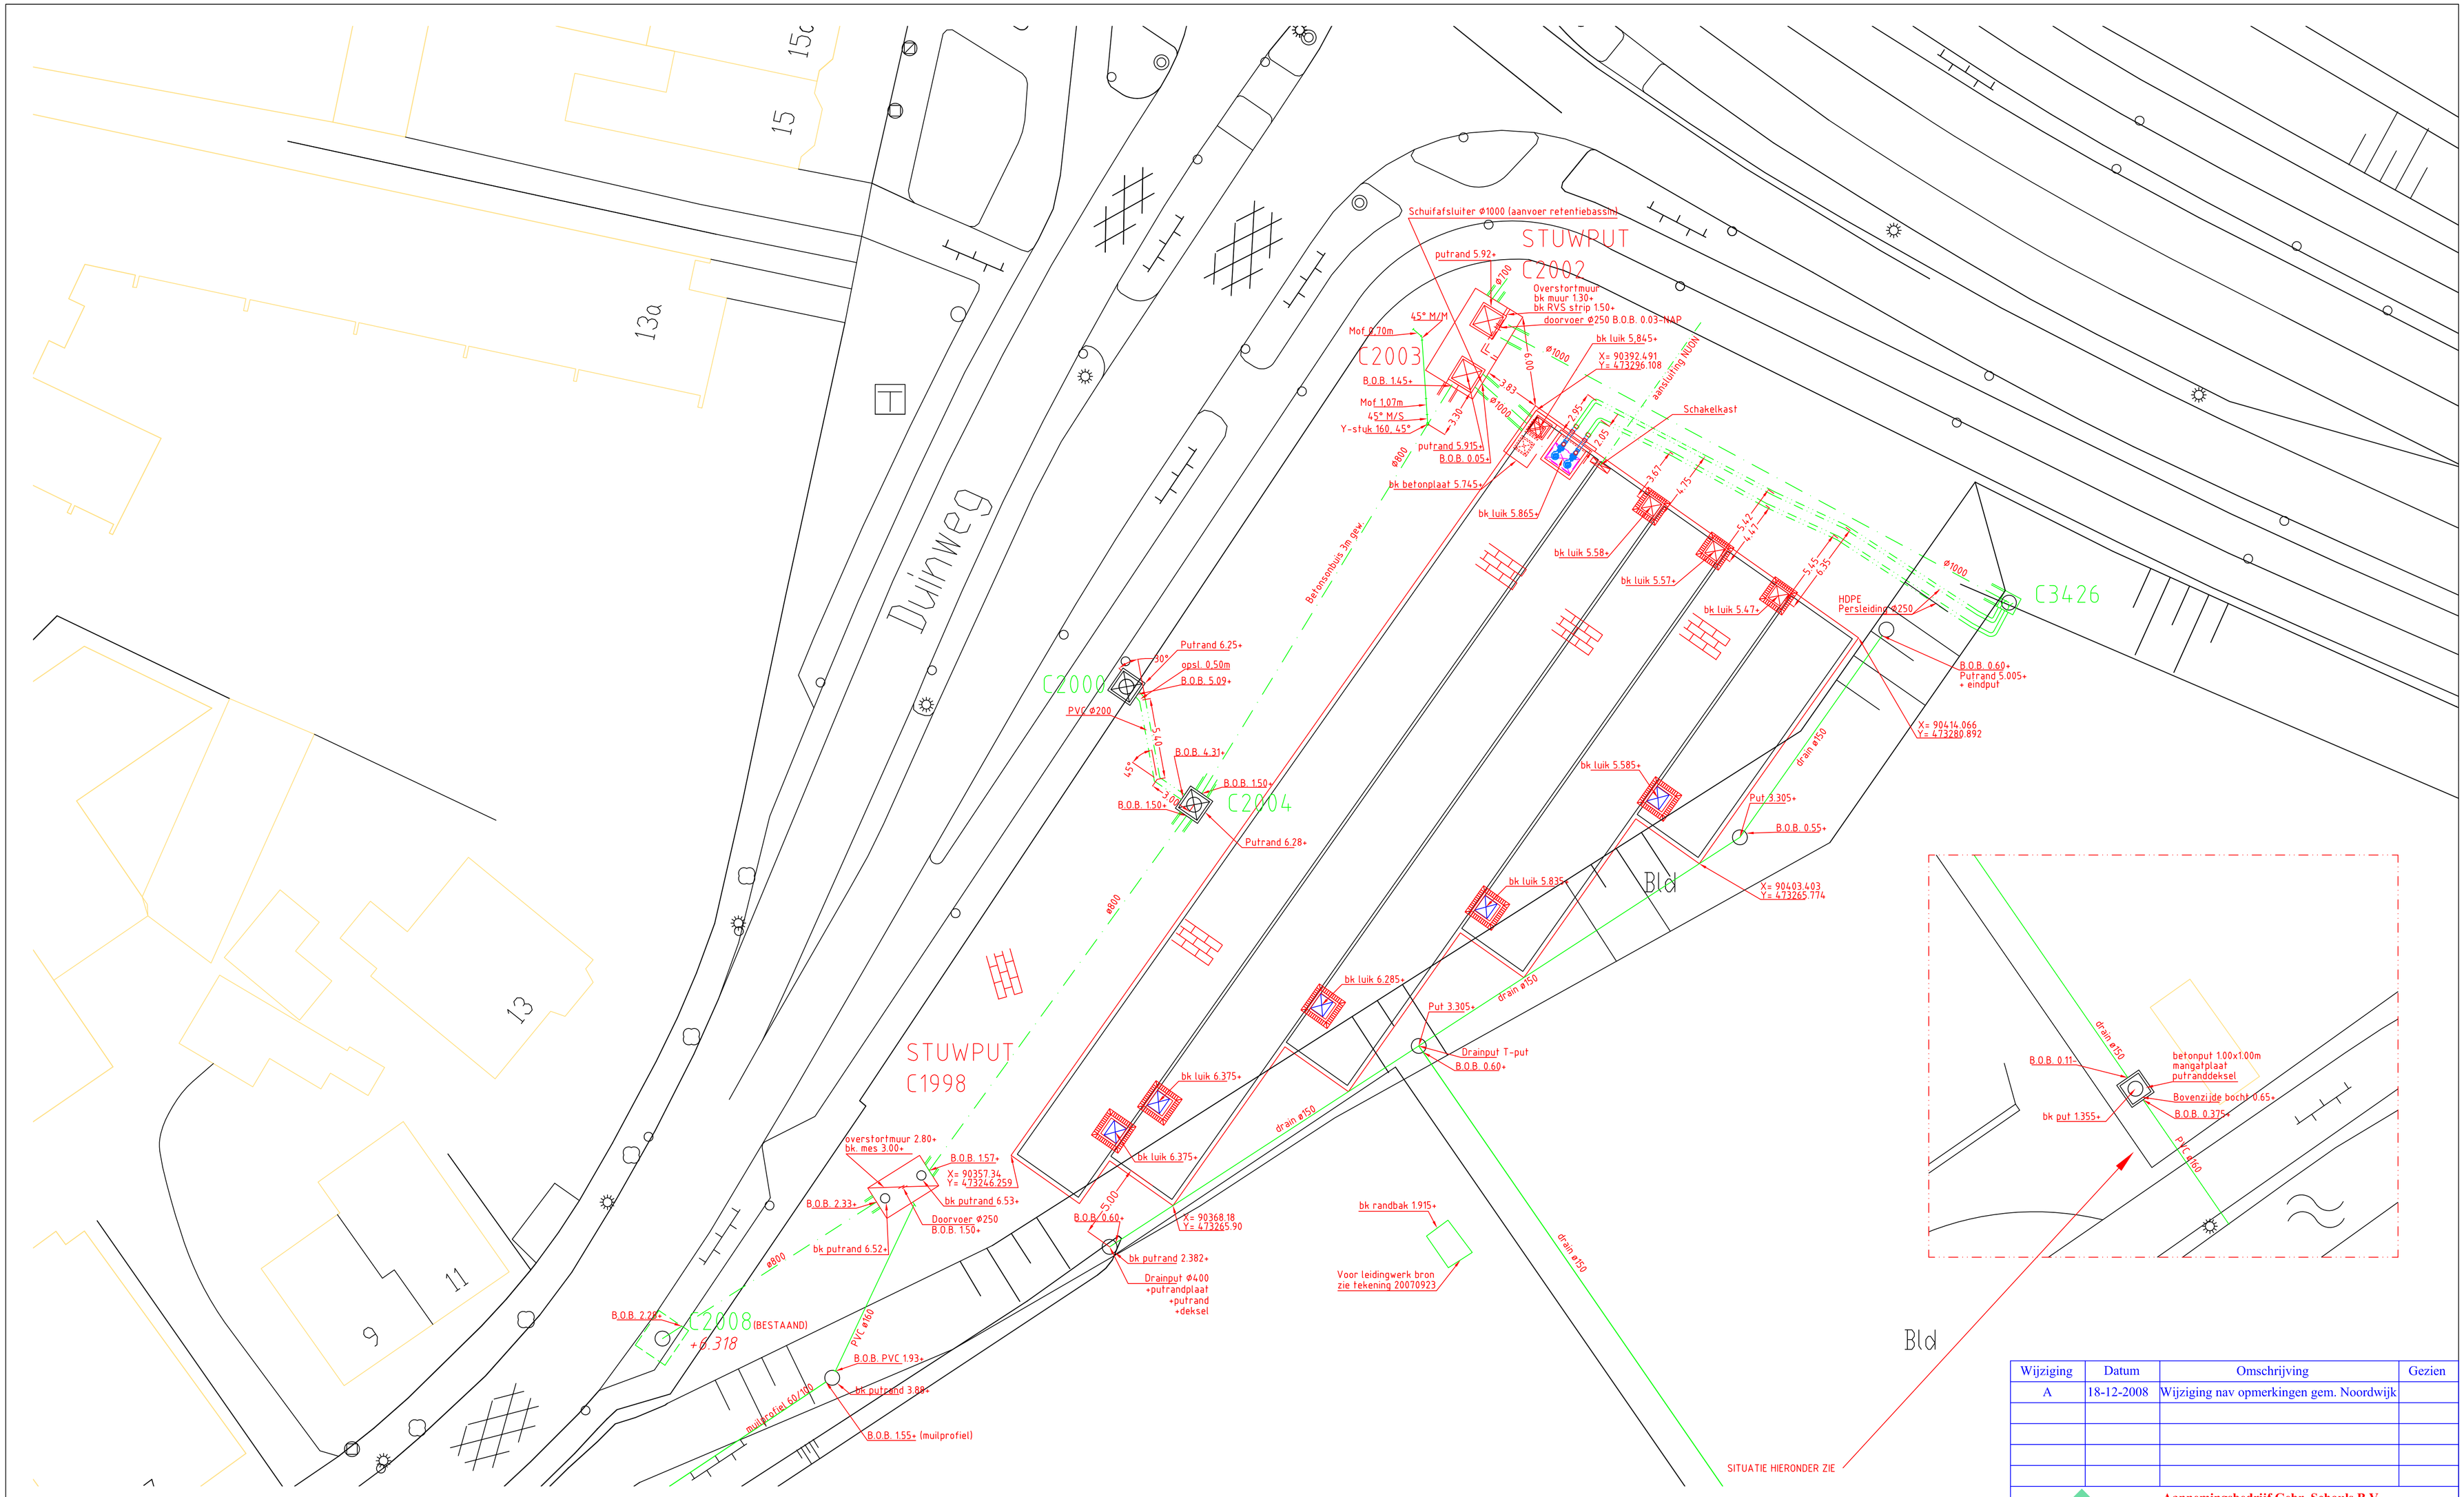

Bovenaanzicht

schaal 1:200

Wijziging	Datum	Omschrijving	Gezien
A	18-12-2008	Wijziging nav opmerkingen gem. Noordwijk	

Aannemingsbedrijf Gebr. Schouls B.V.
Kanaalweg 171, 2321 JZ Leiden
Postbus 1250, 2302 BG Leiden
Telefoon: 071 - 579 29 00
Telefax: 071 - 531 73 19
E-mail: info@schoulsleiden.nl

GEMEENTE NOORDWIJK
RETENTIEBASSIN
REVISIE

REVISIE

Projectleider:		Schaal:	1:200
Getekend:	D.J.R. Vinke	Formaat:	A1
Projectnummer:	200709	Tekeningnummer:	200709 20
Besteksnummer:	07-419	Datum tekening:	06-10-2008