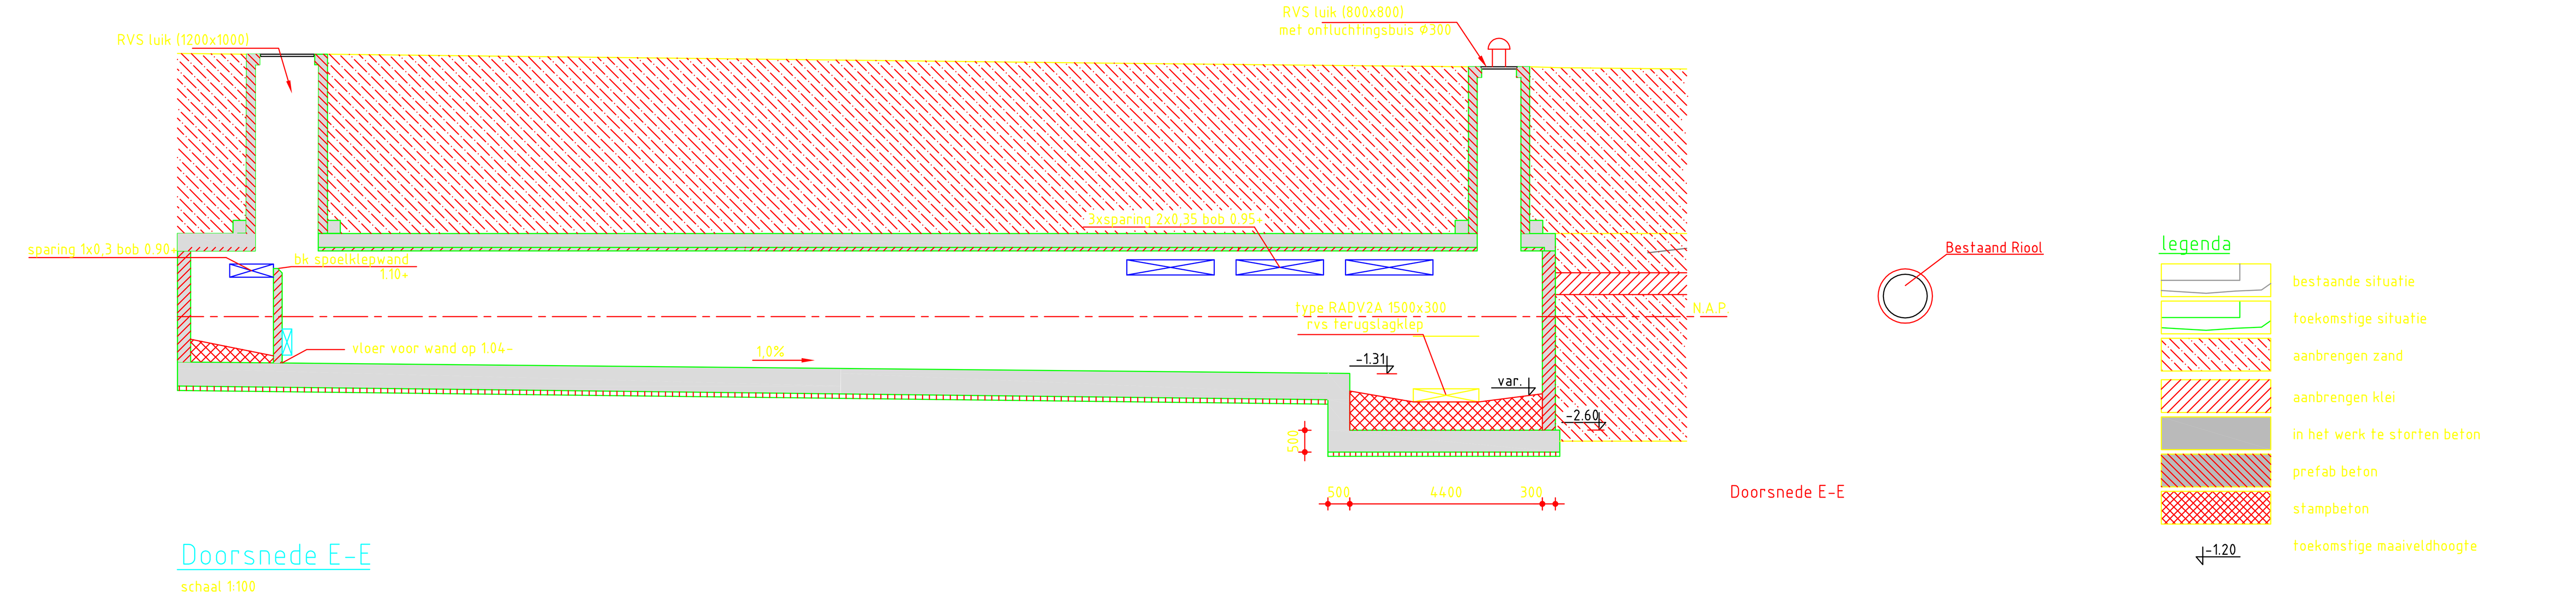

opmerkingen

- alle maten in millimeters tenzij anders aangegeven.
- alle hoogtematen in meters t.o.v. N.A.P.

Wijziging	Datum	Omschrijving	Gezien
B	02-05-'07	Diverse wijzigingen	
C	09-05-'07	Diverse wijzigingen	
D	20-06-'07	Ontluchting, arcering gewijzigd	
E	07-09-'07	Binnenmuren, Groutankers, Damwand en talud	
F	24-09-'07	Pompput en de toegangschacht ervan	
G	19-12-'07	N.a.v. overleg nieuwe maaiveldhoogtes	
H	06-10-'08	Revisie	

Aannemingsbedrijf Gebr. Schouls B.V.
Kanaalweg 171, 2321 JZ Leiden
Postbus 1250, 2302 BG Leiden
Telefoon: 071 - 579 29 00
Telefax: 071 - 531 73 19
E-mail: info@schoulsleiden.nl

Gemeente Noordwijk
Aanleg retentiebassin Duinweg
Doorsneden Retentiebassin

REVISIE

Projectleider:	G. Tuin	Schaal:	1:100
Getekend:	L. van Belen	Formaat:	A0
Projectnummer:	200709	Tekeningnummer:	200709 21
Besteksnummer:	07-419	Datum tekening:	06-10-'08