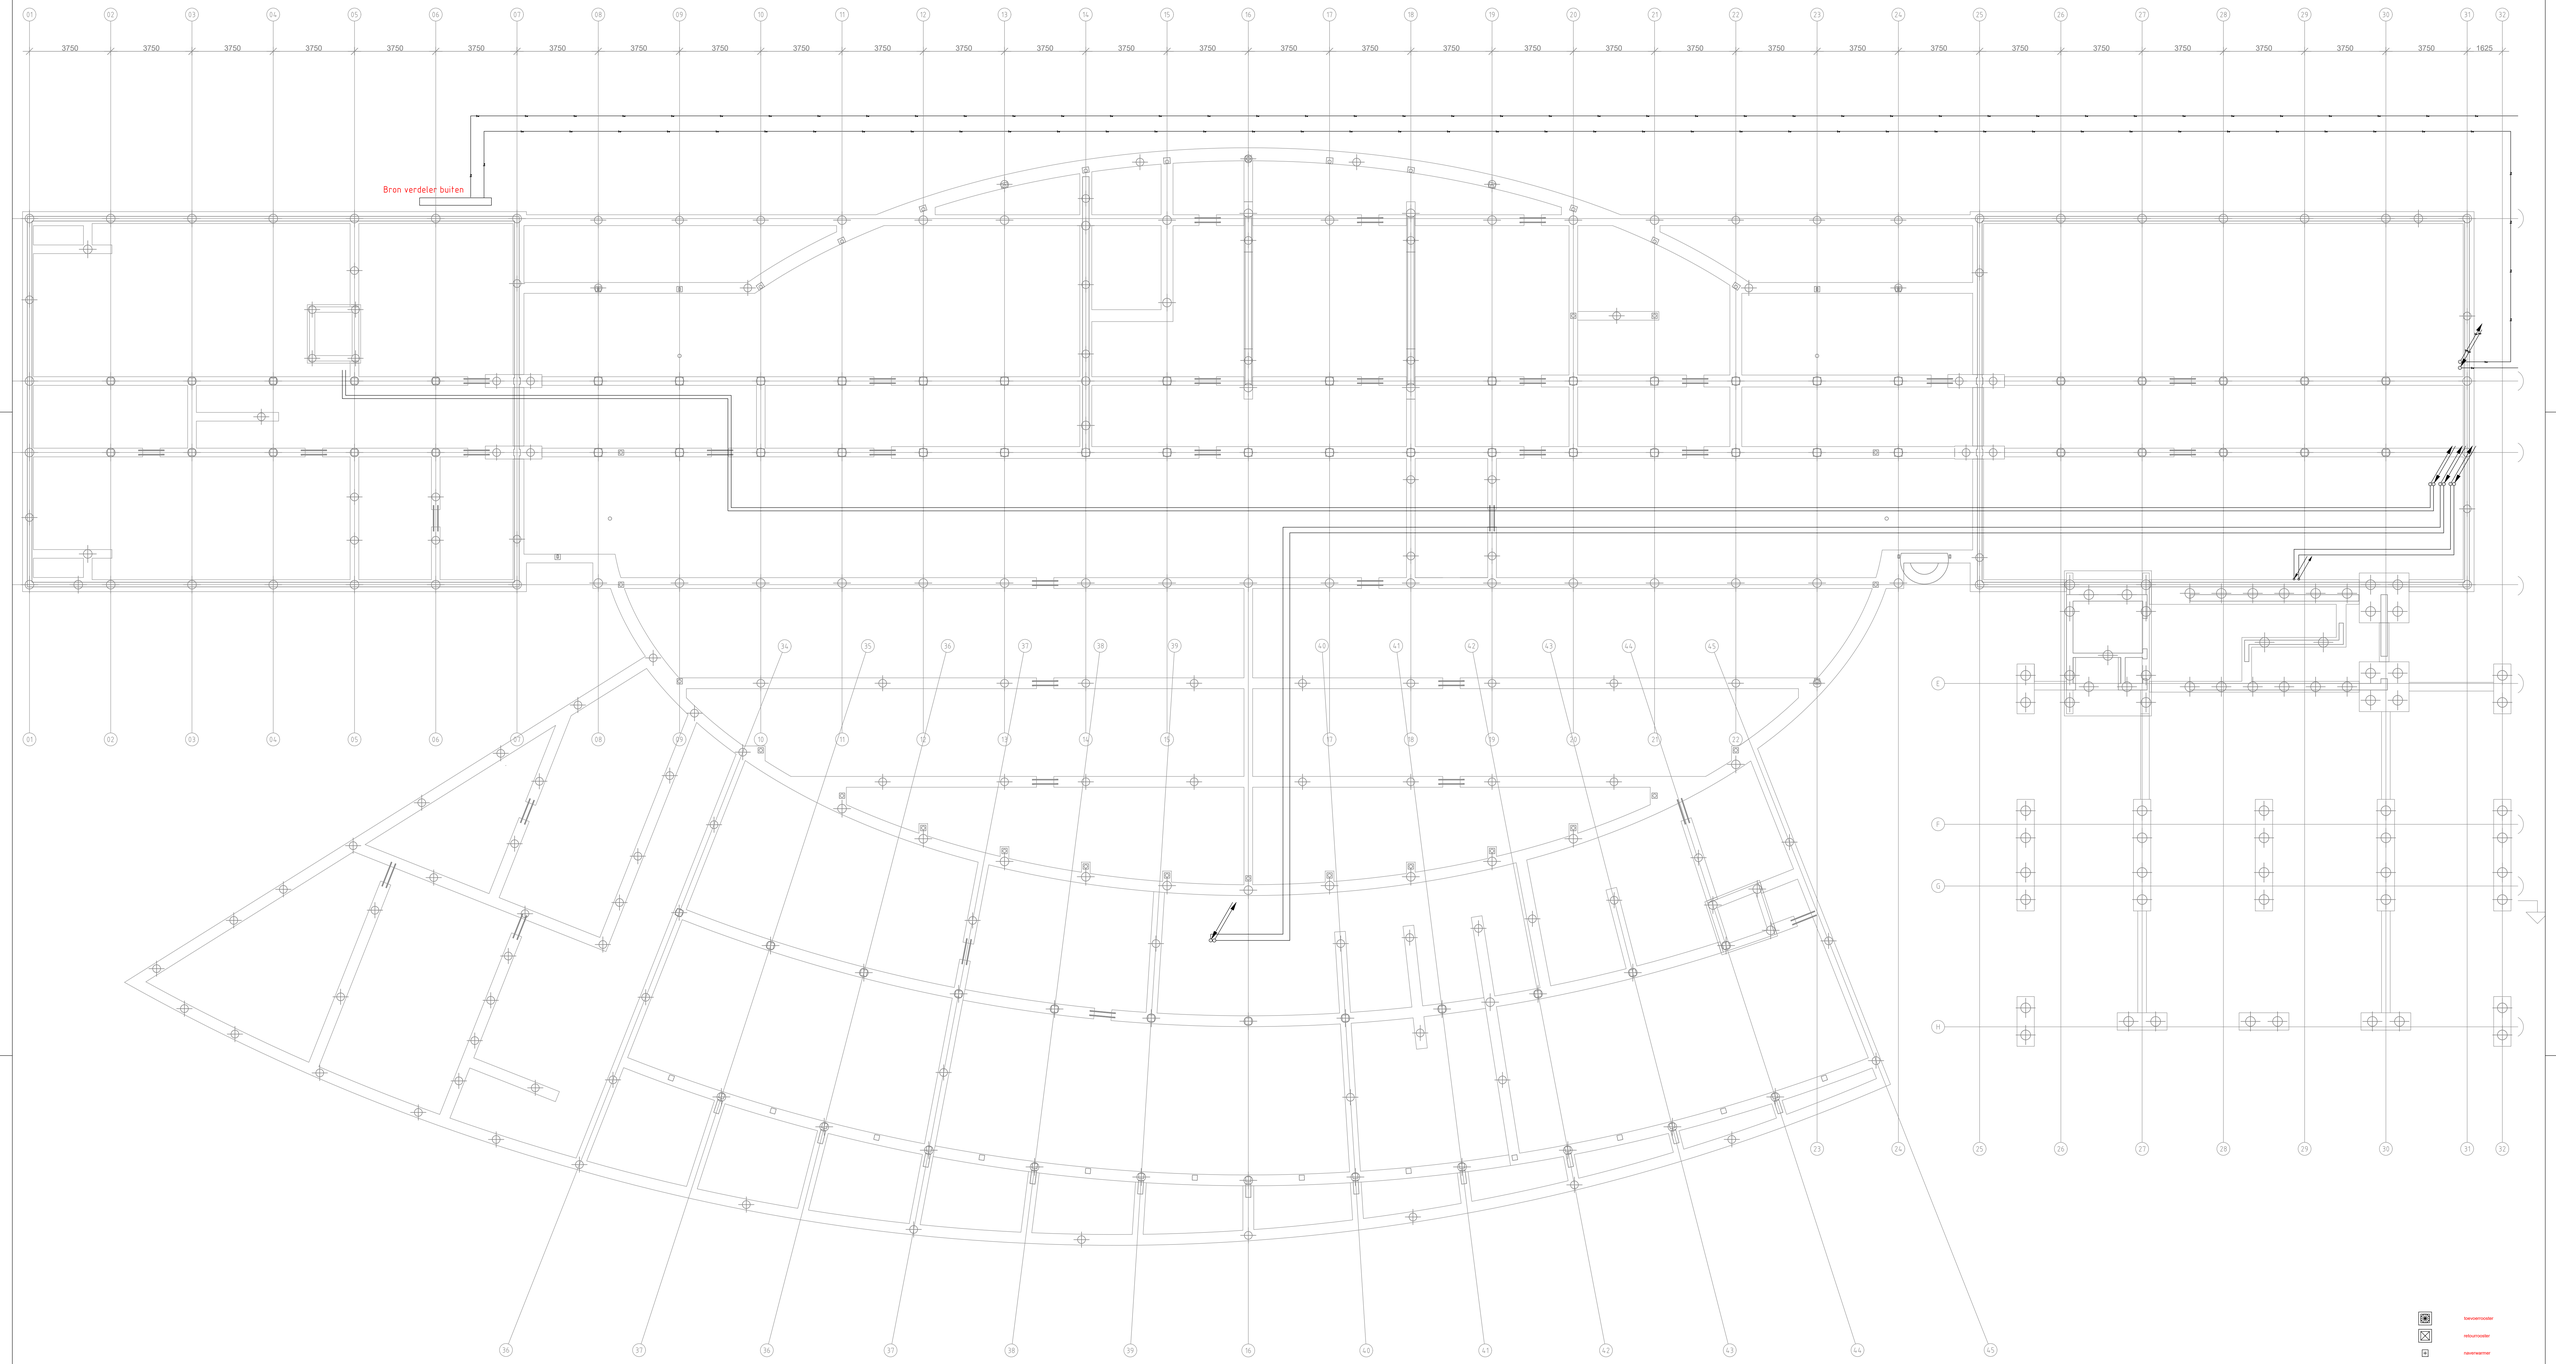

toevoerrooster
retourrooster
naverwarmer
radiator
gevelconvector
flexbele akoestische slang
CV-leidingen
VAV-klep
zwart bestaand
rood nieuw

project DCTerra locatie Anne de Vries	Technisch Ontwerp
opdrachtgever DCTerra	datum 27-9-24
	schaal 1:100
onderdeel Klimaat installaties	formaat A0
	getekend BN
tekening Renovatie kruipruimte	gewijzigd
	5-12-2024
NIJEBOER - HAGE Technisch adviseurs	kenmerk 22.011 / blad W-1

Sparrenlaan 34
Postbus 526
9400 AM, Assen
T 0592 - 408 700
F 0592 - 408 777
E info@nijeboer-hage.nl
I www.nijeboer-hage.nl

plot 06-12-2024 | 01-AVI_W installaties.dwg / W-1.dwg