



Dwarsprofiel 1:500

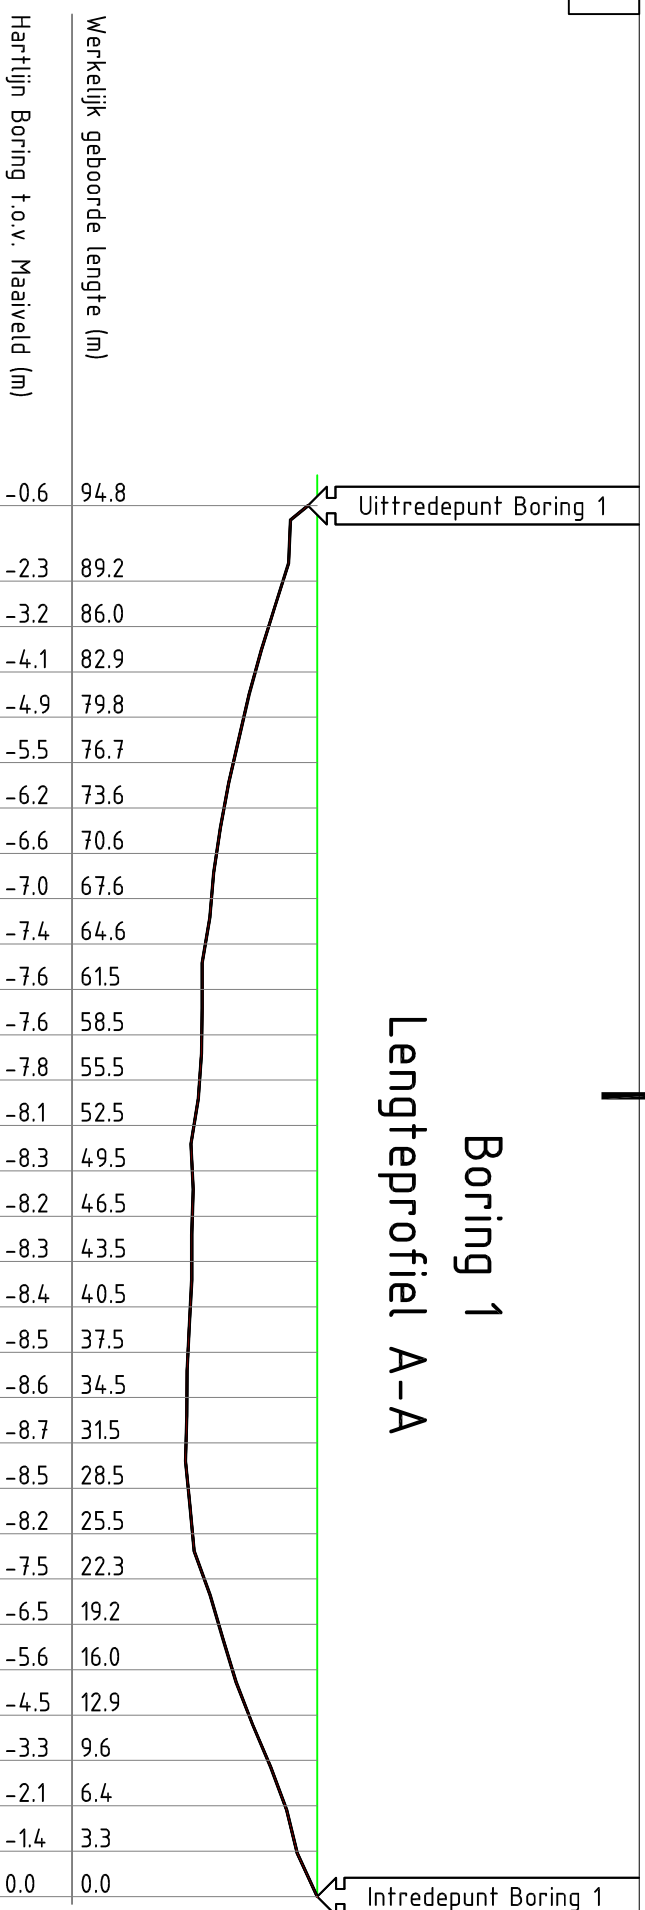

Situatie 1:500

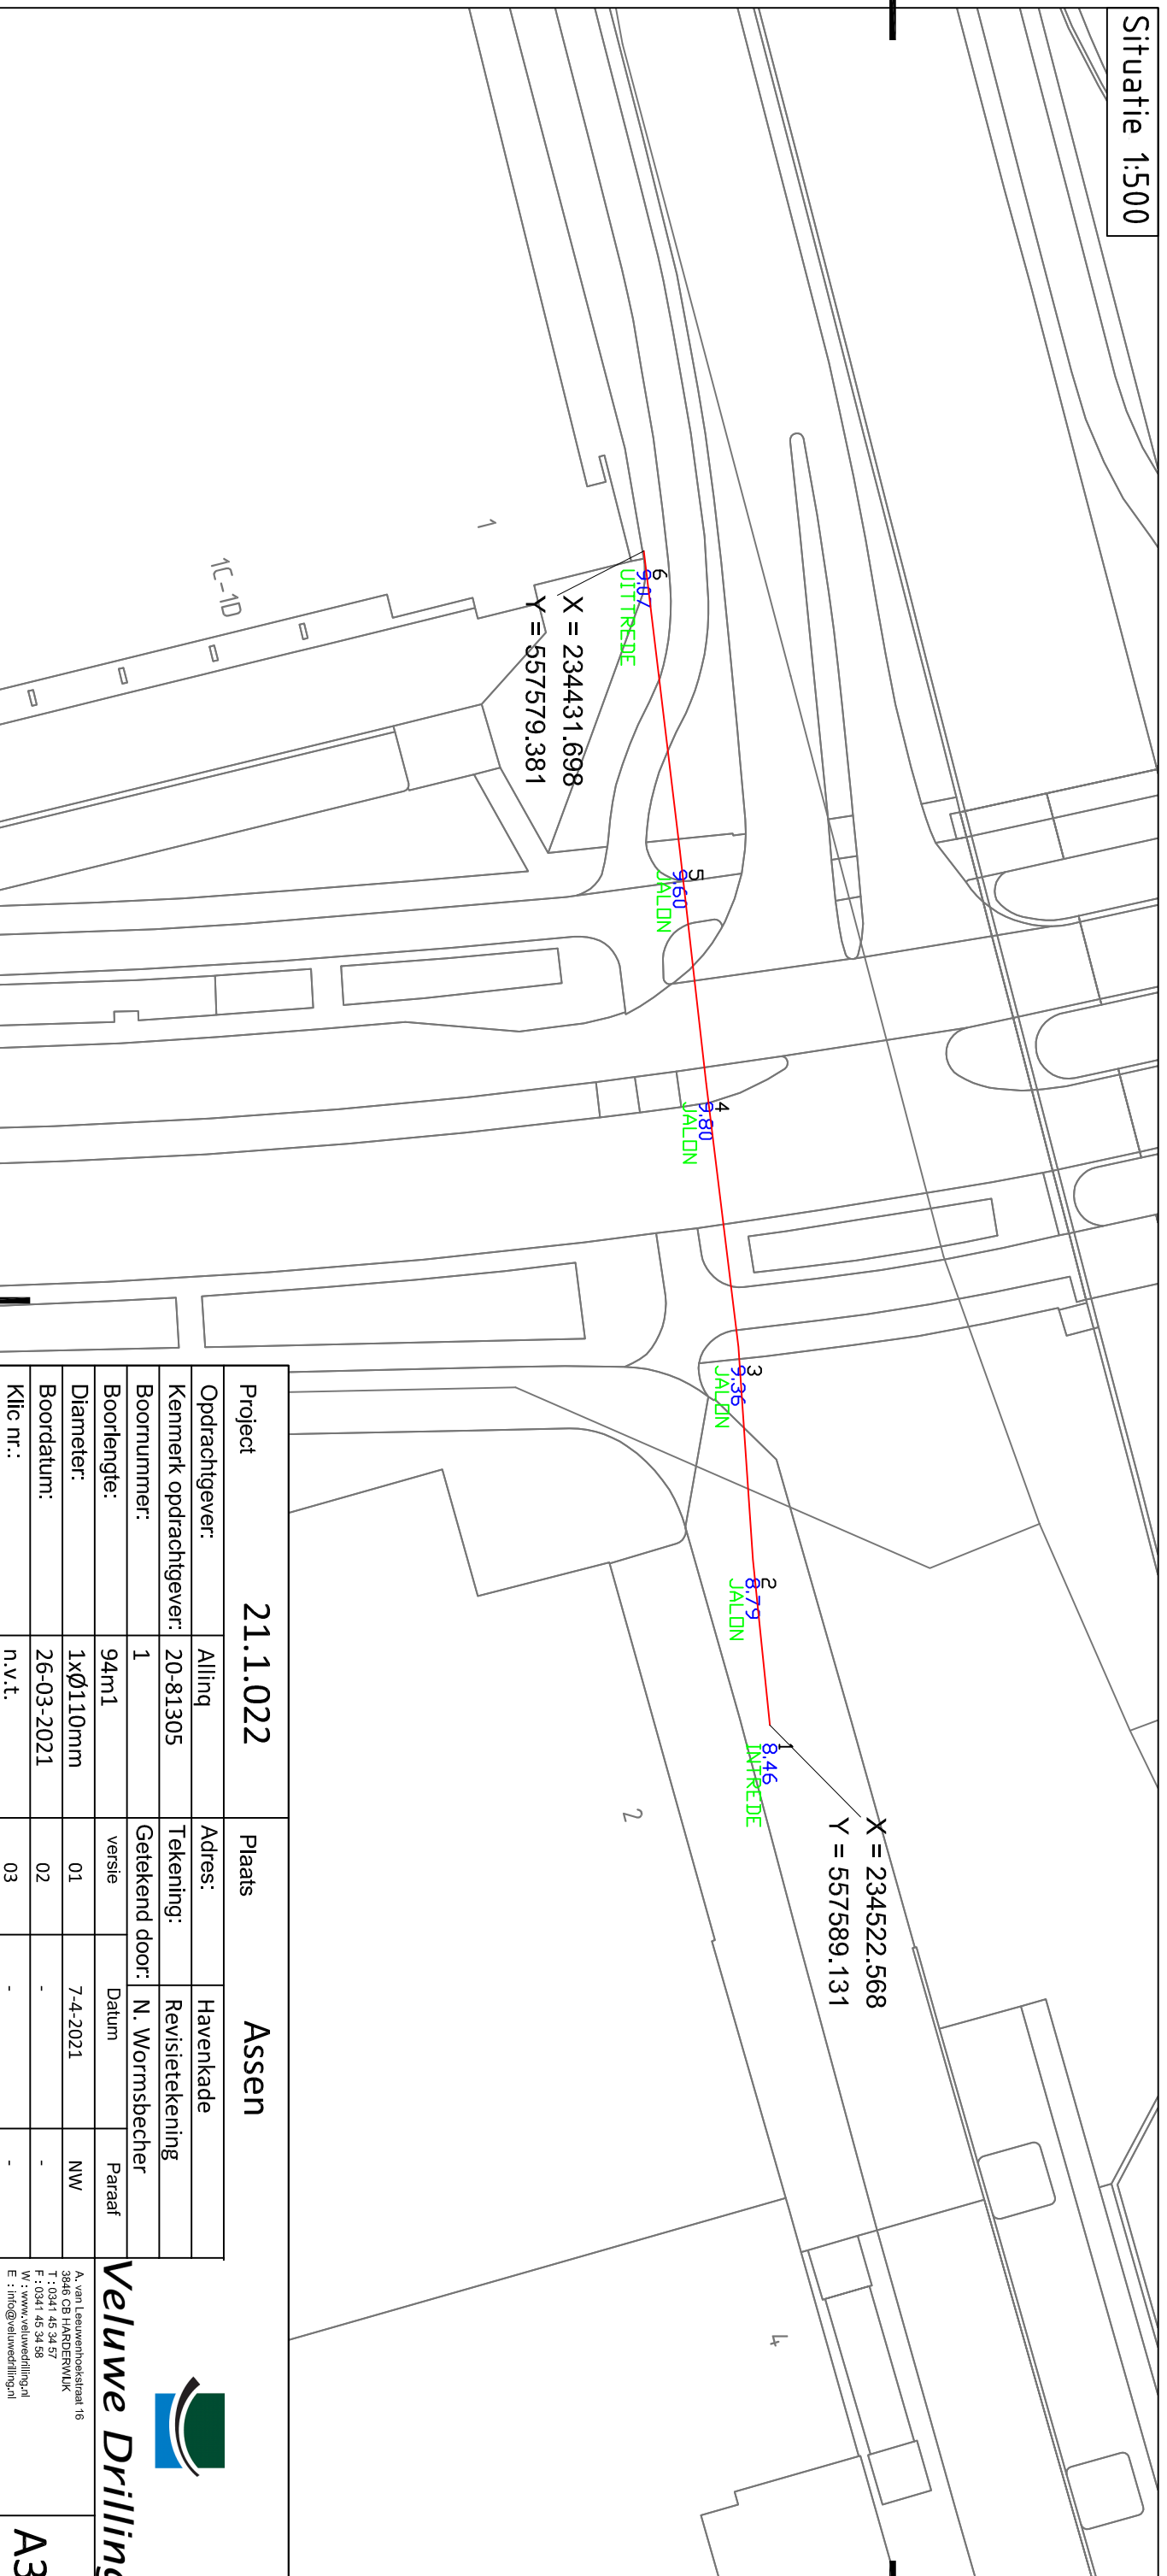

Project		Plaats	
21.1.022		Assen	
Opdrachtgever:	Allinq	Adres:	Havenkade
Kenmerk opdrachtgever:	20-81305	Tekening:	Revisietekening
Boornummer:	1	Getekend door:	N. Wormsbecher
Boorlengte:	94m1	versie	Datum
Diameter:	1xØ110mm	01	7-4-2021
Boordatum:	26-03-2021	02	-
Klic nr.:	n.v.t.	03	-

**Veluwe Drilling**  
 W : www.veluvedrilling.nl  
 E : info@veluvedrilling.nl

**A3**