



Dwarsdoorsnede t.p.v. Kabeltracé
Westzijde van Industrieweg
schaal 1:50

WESTZIJDE

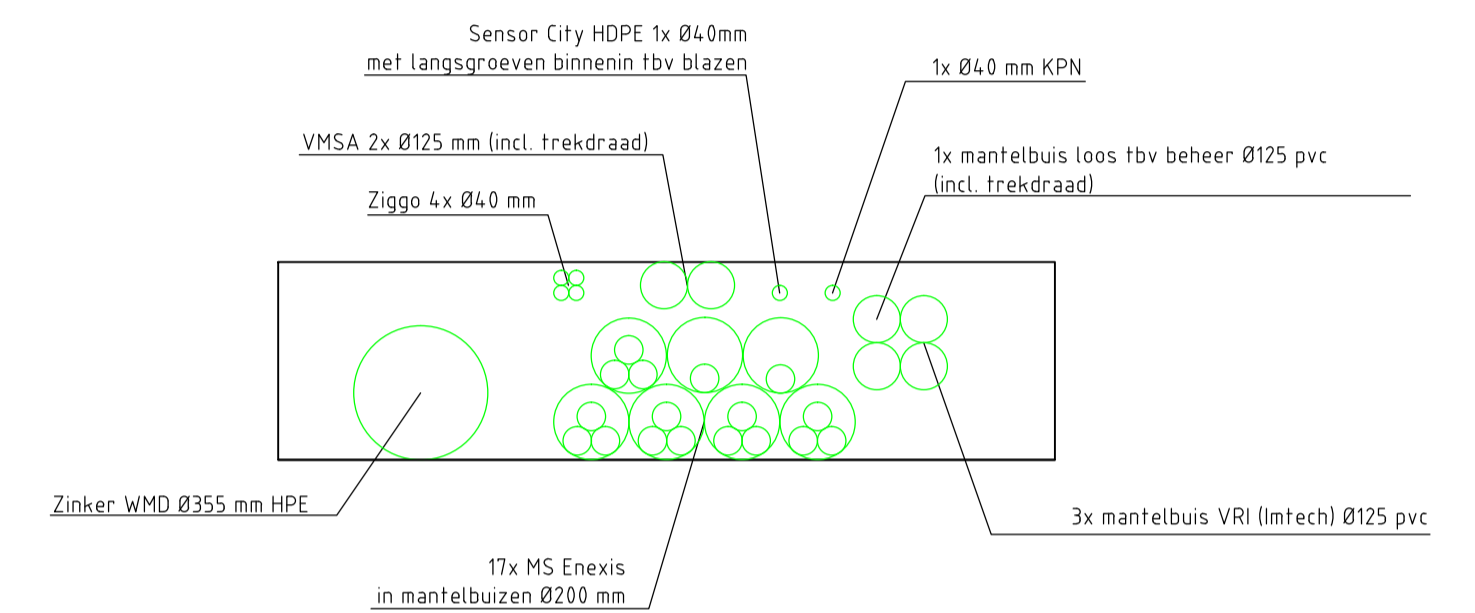


Dwarsdoorsnede Westzijde

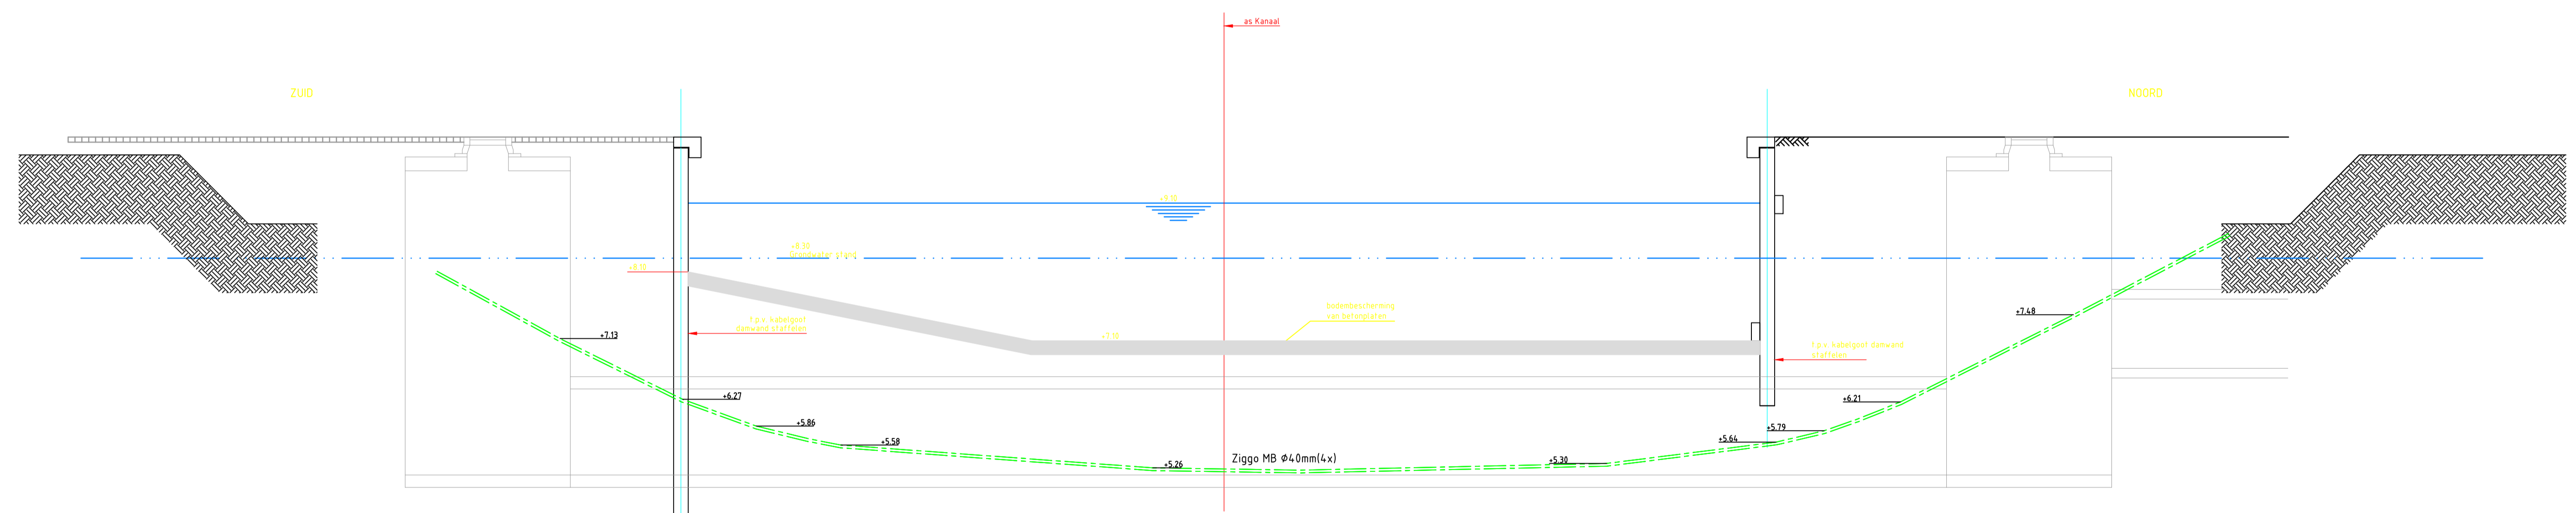

Dwarsdoorsnede t.p.v. Kabeltracé
Oostzijde van Industrieweg
schaal 1:50

OOSTZIJDE

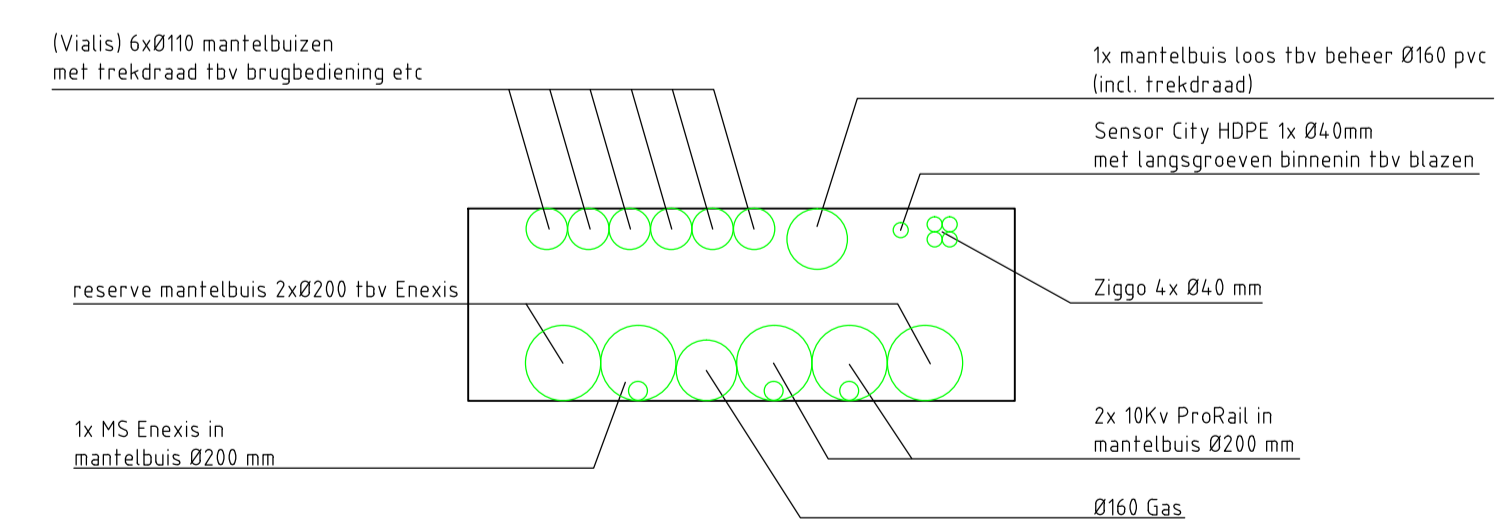

Dwarsdoorsnede Oostzijde

GB244361

Rev.	Datum	Get.	Gez.	WIJZIGING
ONTWERP		GETEKEND		DATUM
PROJ.NR. 12215-237-002		SCHAAL 1:50		FORMAAT A1
PROJECT				
Industrieweg (zinker) Assen				
ONDERWERP				
Doorsnede Oost en Westzijde Ziggo mantelbuizen 40mm				
a.hak noord oost B.V.				TEKENING NR.: DH-03

Deze tekening is eigendom van a.hak B.V. Zonder haar toestemming mag niets uit deze tekening worden gebruikt, gekopieerd of aan derden ter beschikking worden gesteld.