



DIEPTEREFIEEL schaal 1 : 100

GESTURDE BORING
HPE Ø110
L = 18.00 m

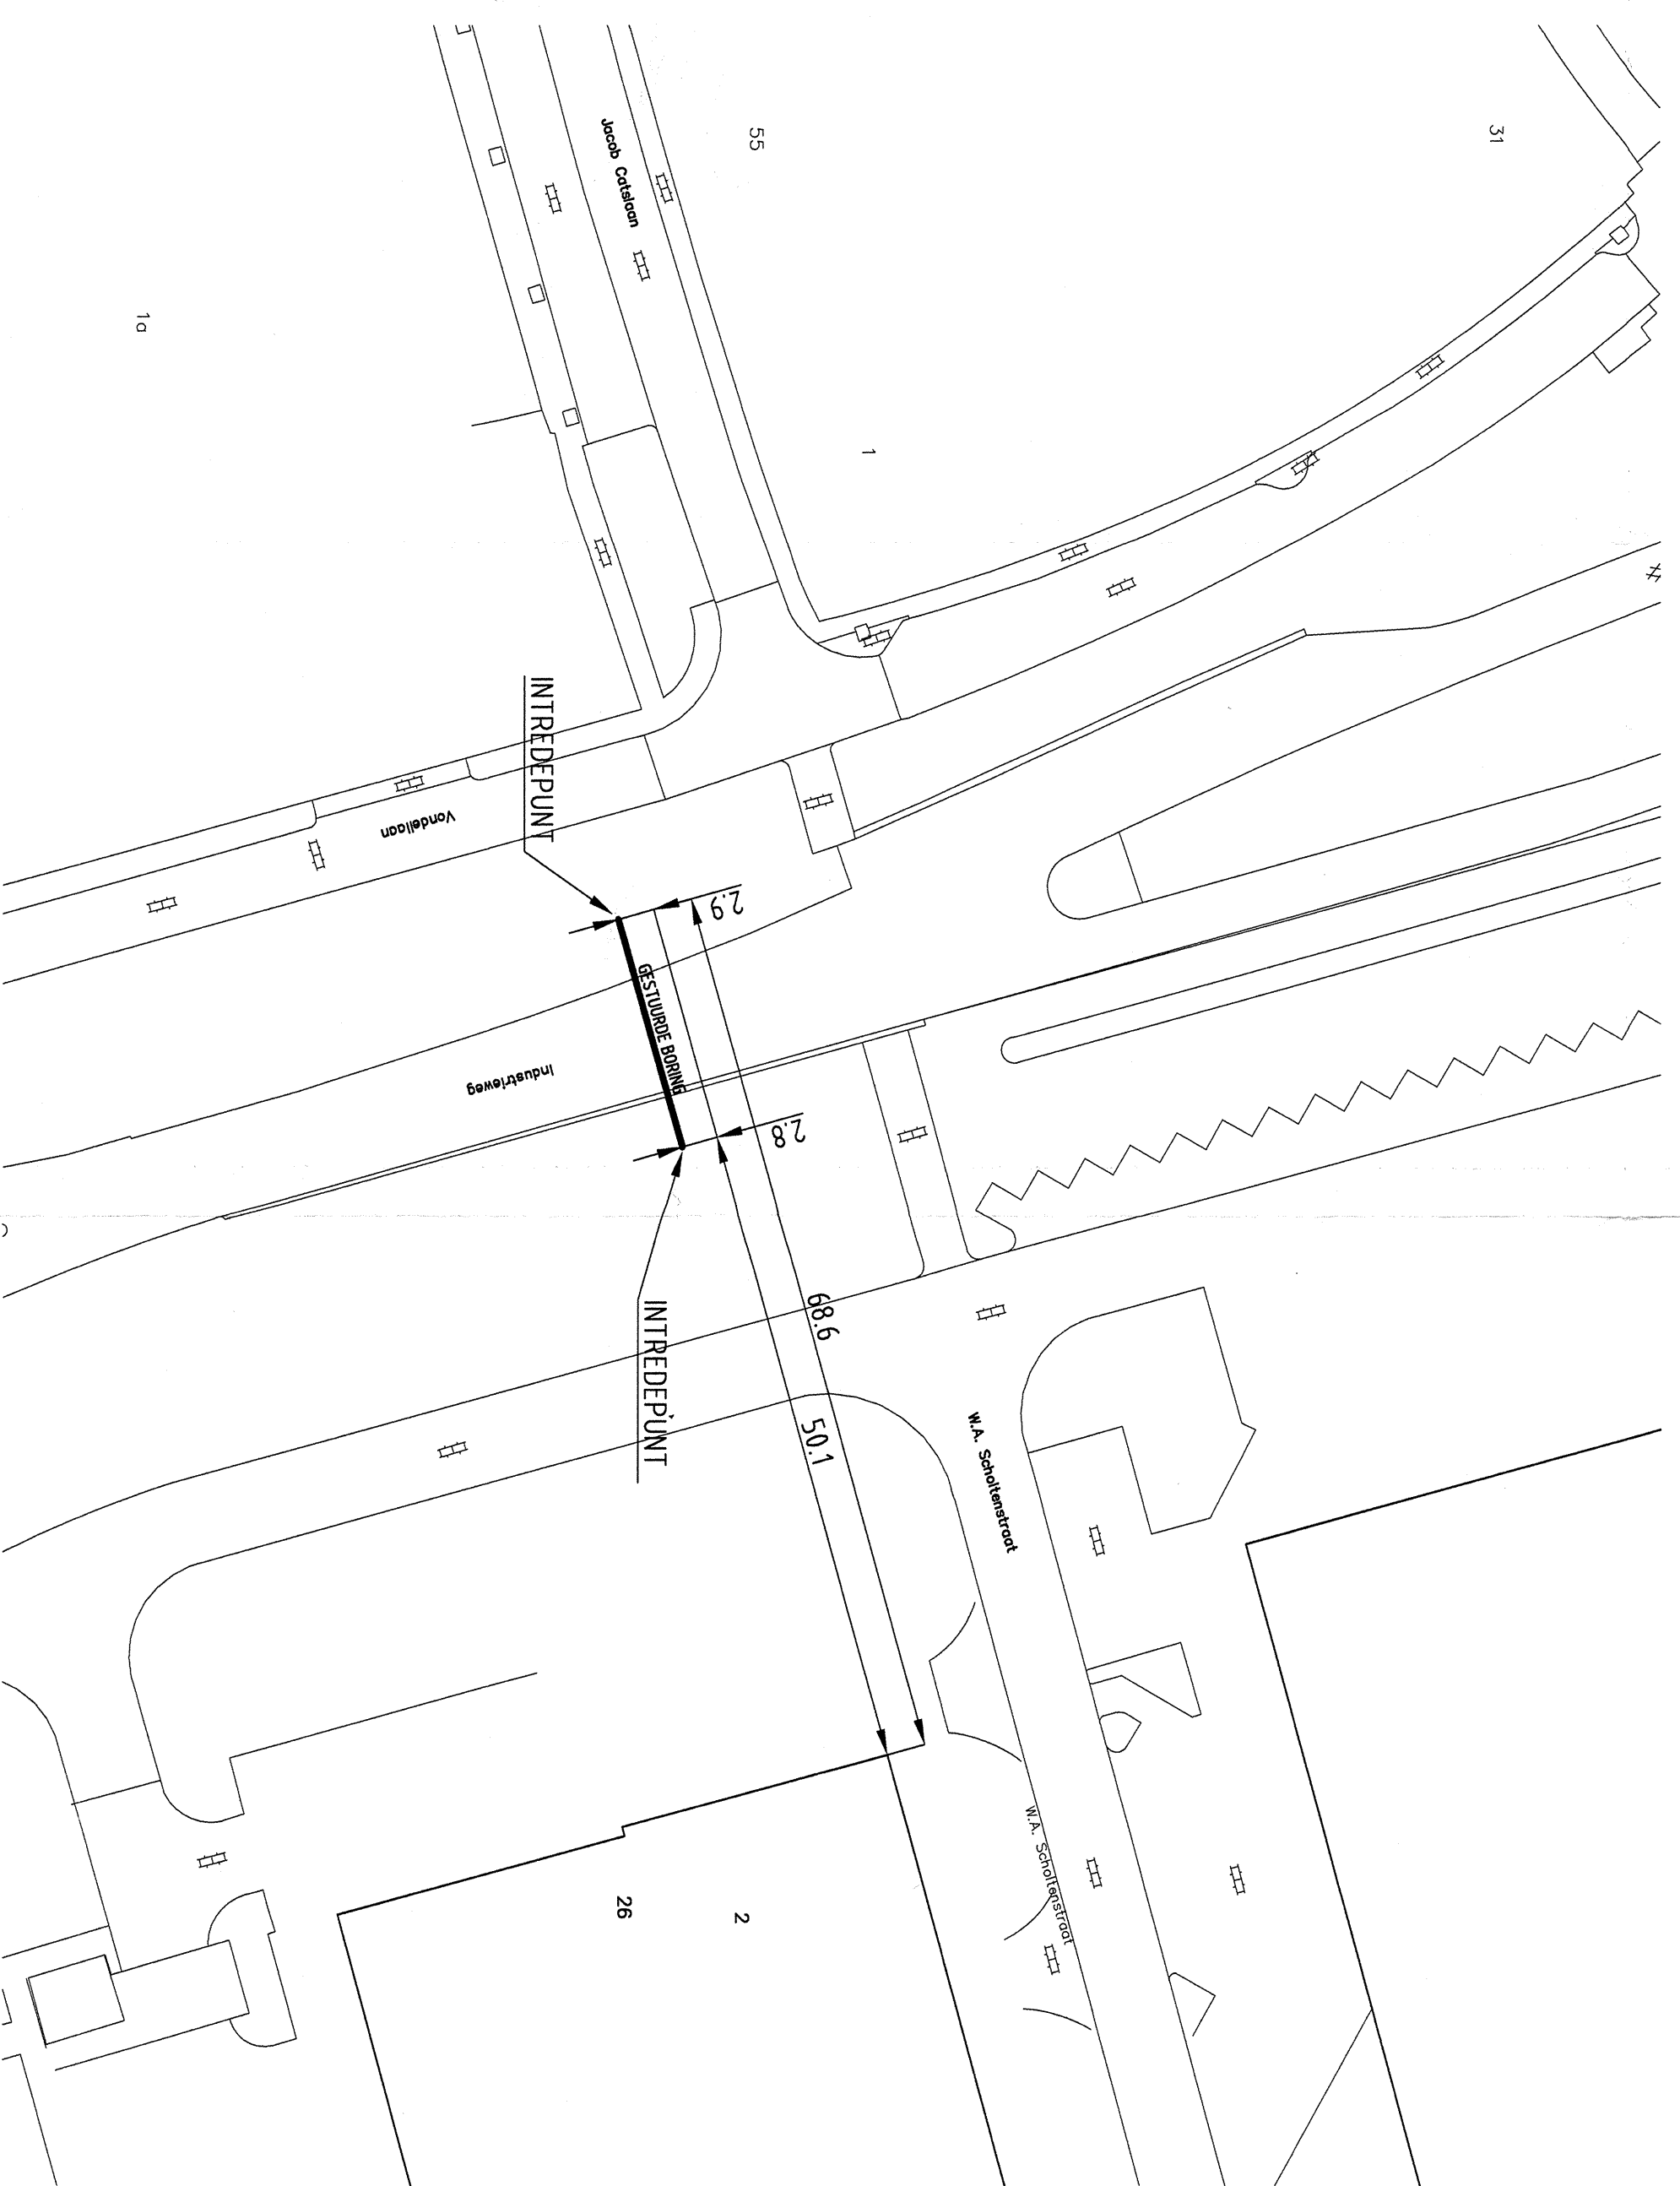

BOVENAANZICHT schaal 1 : 500

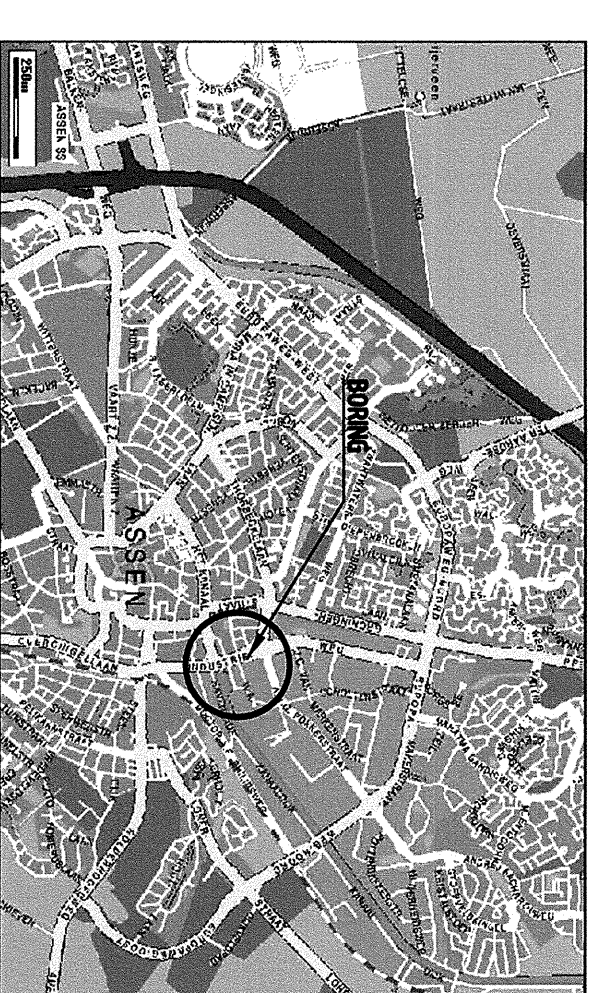

LOCATIE

2340.55750 - R

REVISIE



BPM Infra Technisch Noorderly, Groenopgraverlaan 65a, 7831 AB, Postbus 7, 7820 RA Groningen, Nederland (0511) 28 22 23, fax (0511) 28 27 25
Headline: Coördinatie v.w. Dienstverlening 65a, 7831 AB, Postbus 7, 7820 RA Groningen, Nederland (0511) 28 33 86, fax (0511) 28 33 70
www.bpm.nl, info@bpm.nl

Uitgave:	Datum:	Onschijsing:	Getekend:	Gecontr.:	Akkoord:
Opdrachtgever:	Essent Netwerk Noord.				
Project:	Gestuurde boring Industrieweg in Assen.				
Opmerkingen:	Formaat:	Getekend:	Headline R.C.:		
Boordatum: 19-01-2005	Schaal: zie tek.	Datum:	31-01-2005		
	Tekeningnummer:	Gecontroleerd:			
	RC 1324	Akkoord:			
	informatienummer:	Bladnummer:			
				Uitgave: A	