

Q

R

S

I

U

V


W

NR. 71

VOORMALIGE W.K.

ZIE ABSEN 24 A

ZUIDZIJDE

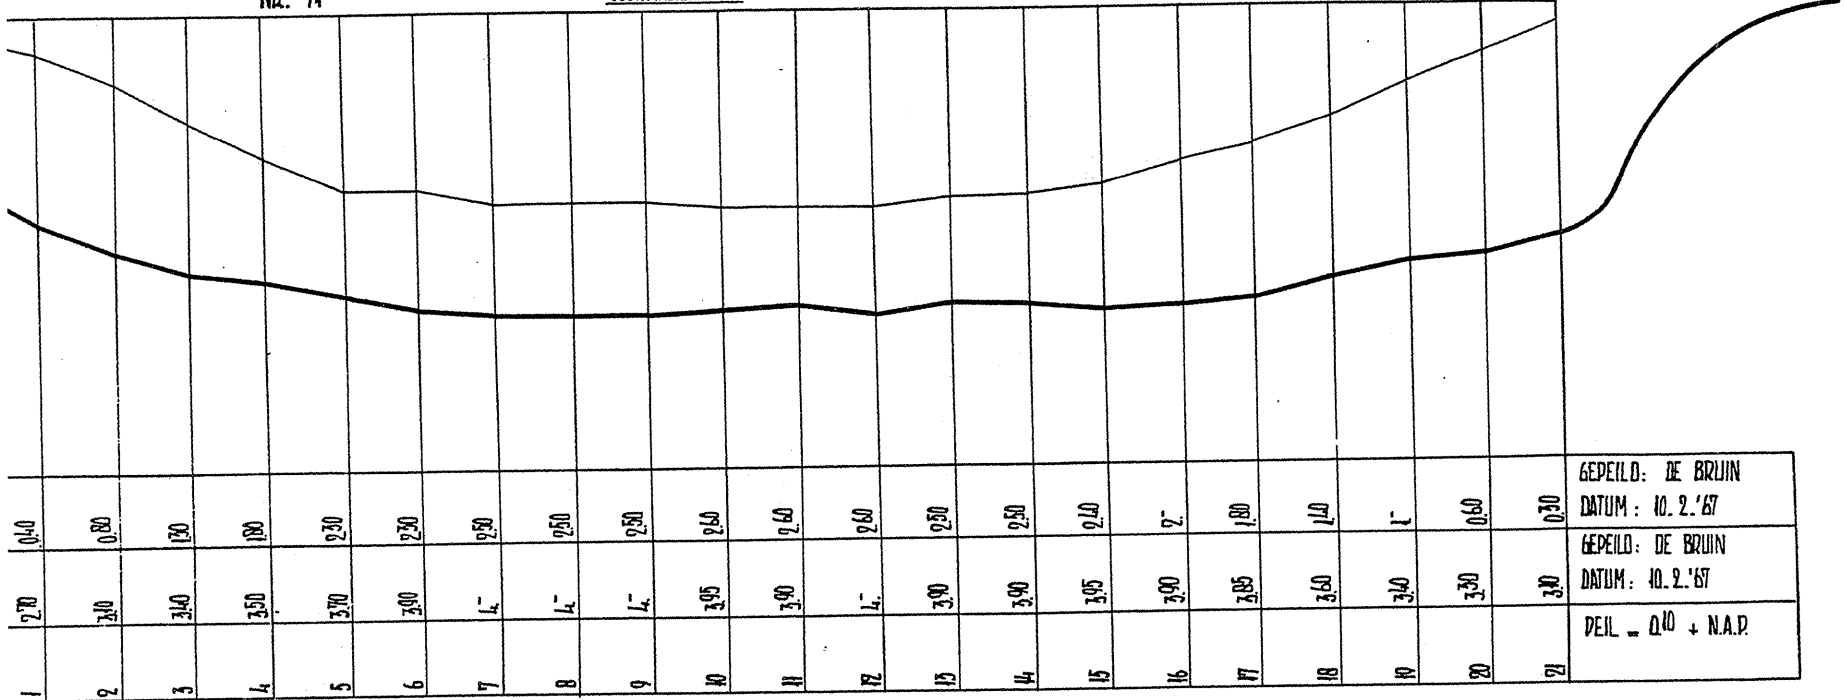

GEPEILD: DE BRUIN DATUM: 10. 2. '67
GEPEILD: DE BRUIN DATUM: 10. 2. '67
PEIL = 0.10 + N.A.P.

2.3 x 2.40 AL. KABELS III EN IV B.D.

2340.55750 B

ZIJDE

NOORD WILLEMSKANAAL NR. 71

ZIE A6\_1

NOORDZIJDE

Wijz.	A	B	C	D	E	F
Dat.	5. 3. 77 W.	14. 1. 75 W.	28. 9. '76	10. 11. '77	8. 3. '78	27. 9. '78
Code	8. 11. '78	16. 3. '82	5. 3. '86	7. 10. '88	8. 8. '90	
Par.						

Schaal 1: 100
Get. LESEMAN
Datum

EN A