



BORING T.O.V. 0-LIJN

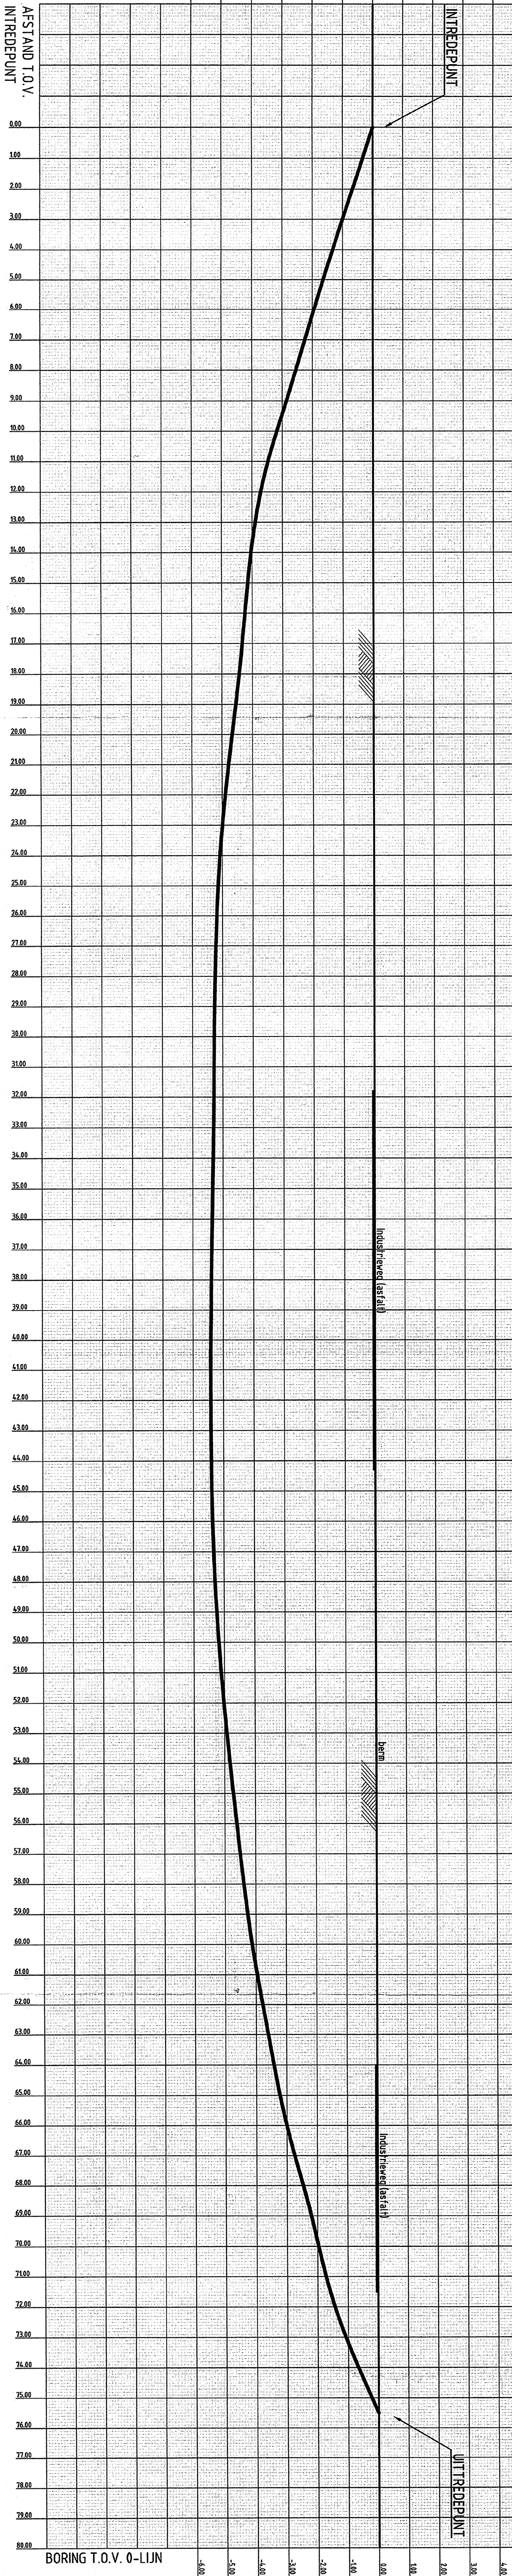

**DEPTIEPROFIEL** schaal 1 : 100  
**GESTURDE BORING**  
 HPE Ø110  
 L = 75.00 m

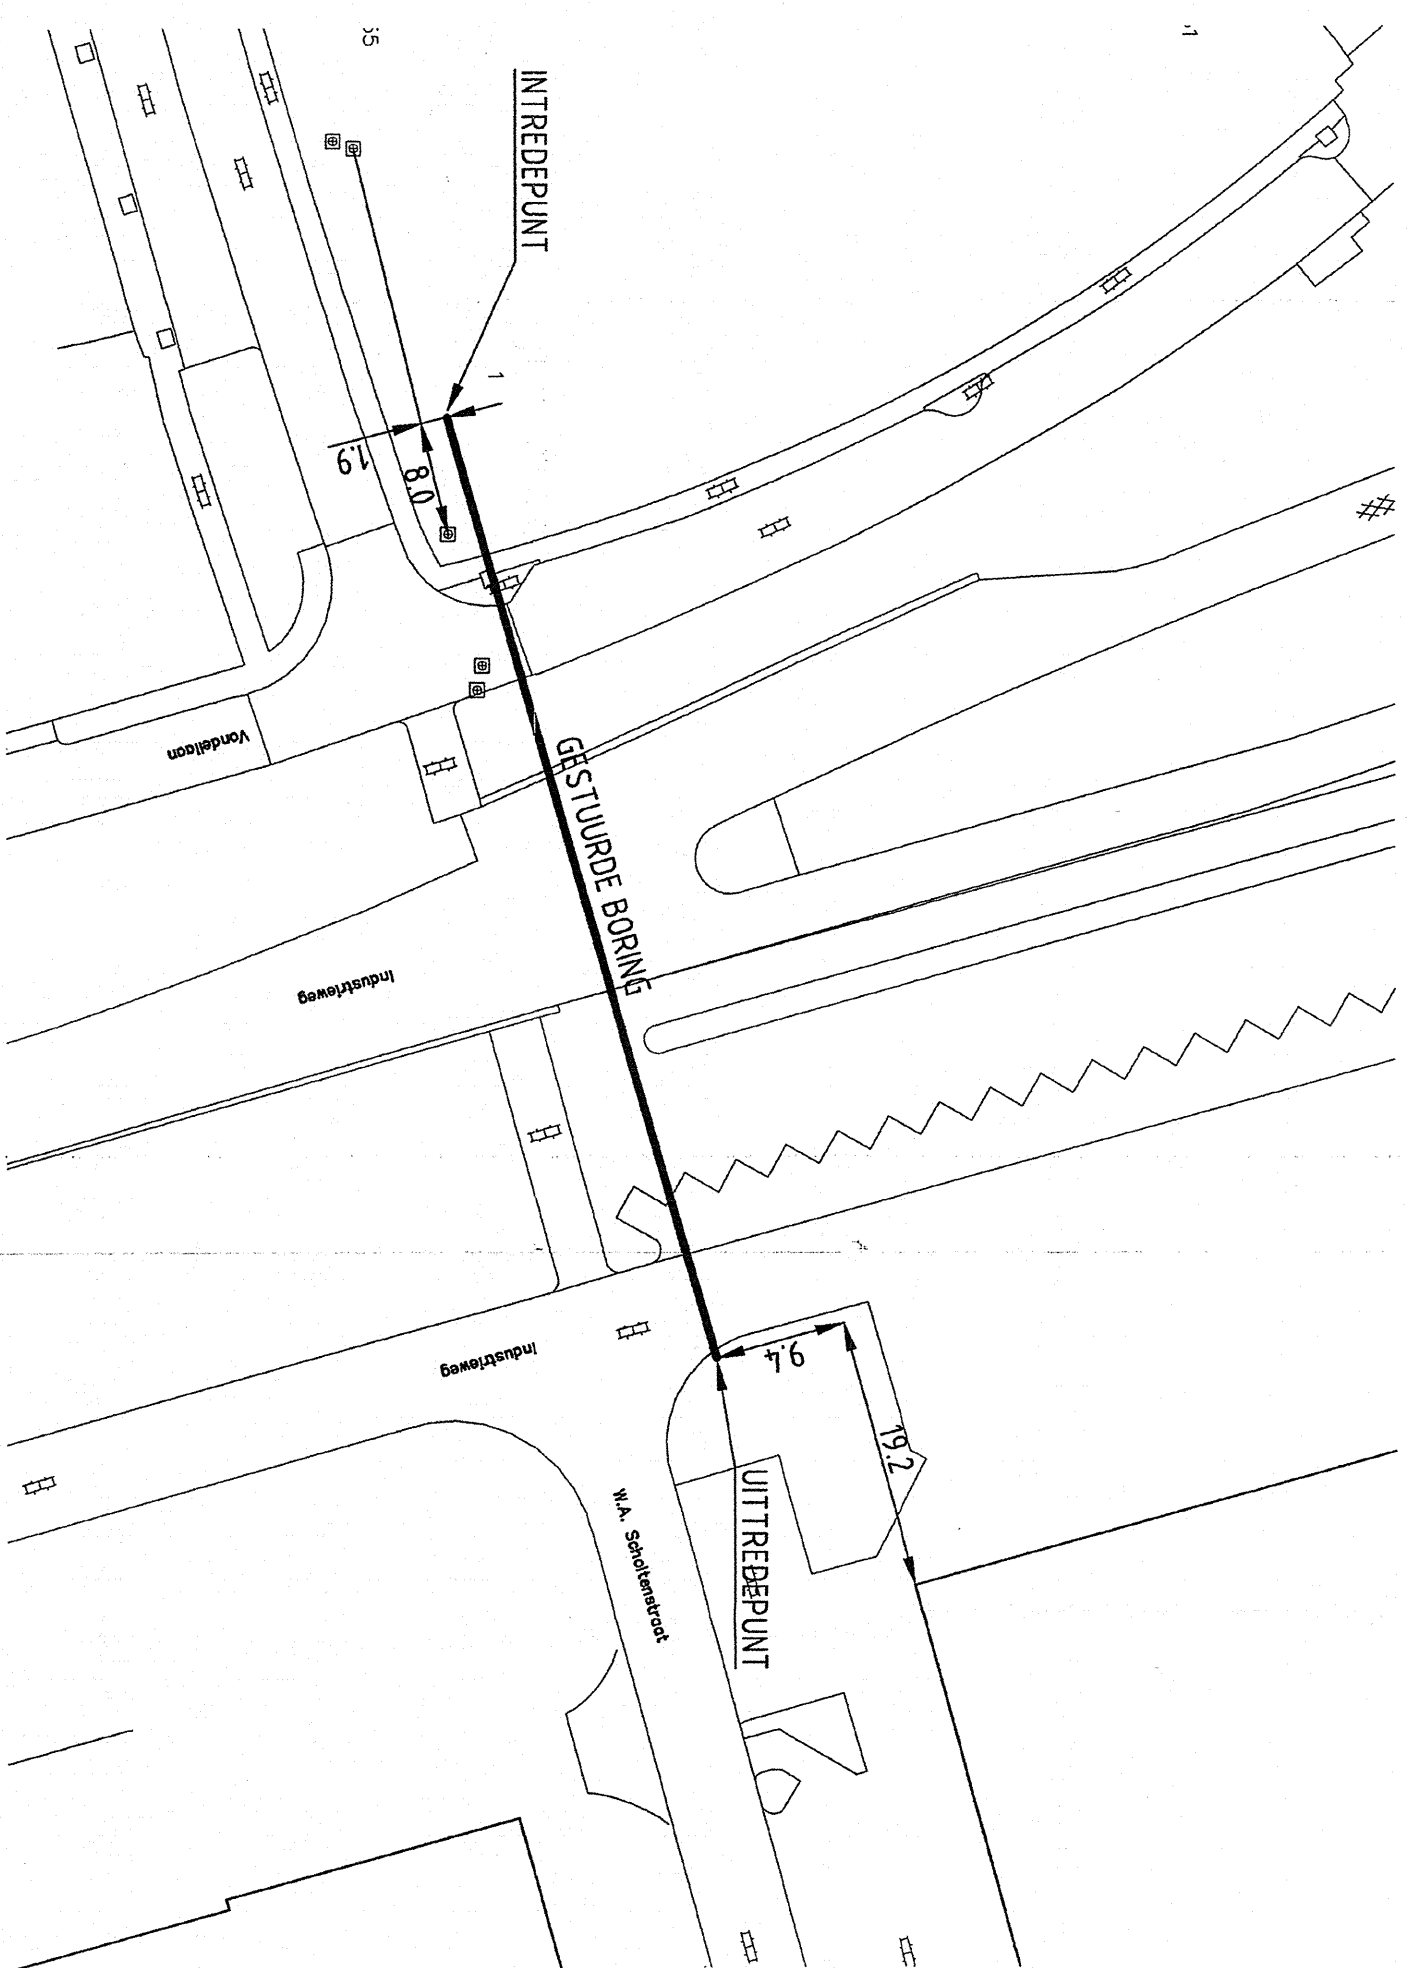

**BOVENAANZICHT** schaal 1 : 500



LOCATIE

REVISE



BPM Infracontract Burotoestel Bv, Drenkempersteat 45a, 7831 AB, Postbus 7, 7830 AA Ommen, Telfoon (0921) 783333, Fax (0921) 782755  
 Hoofdcantoor: Middelsteat 45a, 7831 AB, Postbus 7, 7830 AA Ommen, Telfoon (0921) 783386, Fax (0921) 782750  
 Middelsteat 45a, Middelsteat 45a

Uitgever	Datum	Onschrijving	Getekend	Geocent.	Akkoord
Opdrachtgever: Essent					
Project: Gesturde boring Industrieweg in Assen.	Formaat:	Headline: R.C.			
Bordatum: 06-06-2005	Schaal: 1:500	Datum: 05-07-2005			
	Tekeningnummer: A.C.133	Geocentroleid: A			
	Revisie:	Uitgever: A			