OBSURV® OOG VOOR DE WERELD OM ONS HEEN

Paspoort boom


Basis

Groengebiedcode	00006-1
Groengebied	's-Gravendijckseweg
Elementnummer	b039
Beheergroep	Boom in beplanting
Sortiment (Lat.)	Quercus cerris
Sortiment (Ned.)	Moseik
Toekomstig sort.	
Grootteklasse	1
Kroonprojectie	10
Aanlegjaar	2004

Beheer

Beheerder	Gemeente Noordwijk
Eigenaar	Gemeente Noordwijk
Onderhoudsploeg	Zuid
Ambitieniveau	Kwaliteit B
Structuurgebied	
Functie	
Aanwijzing uitvoering	
Structuurniveau	
Begrotingspost	
Bestemming	
Vrije takval	
Hoogwerker	

Kaart

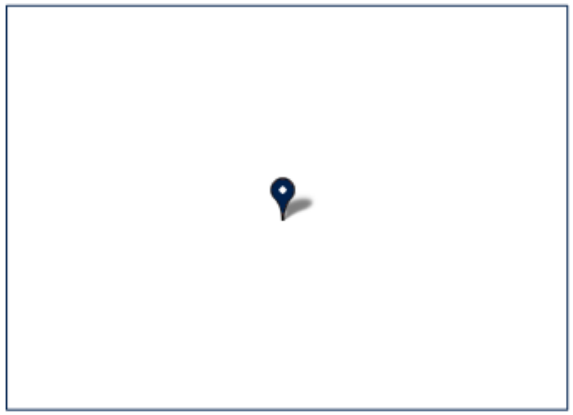

Details

Omgevingsrisicoklas	Extensief gebruik
Boomstatus	bestaande boom
Kroonomvang	n.t.b. m
Takvrije zone	3 meter m
Stamlengte	
Boomhoogte	6-9 m
Stamdiameter	15 cm
Bescherming	
Standplaats	

Locatie

Straatcode	000006
Straat	's-Gravendijckseweg NW
Buurt	Space Campus / 's-Gravendijck
Wijk	Noordwijk Buitengebied
Woonplaats	Noordwijk
Gemeente	Noordwijk
Ligging	Binnen de bebouwde kom


Extra informatie

Extra Label 1	
boomresultaat	match
Extra Label 3	BM_NMR: 0006-1.039,

Beheerobjectstatus

GEO-status	BGT
Objectomschrijving	00006-1.bmb039
Laatste wijziging	HELPDESK@SWECO.NL
	maandag 06 maart 2023, 11:38:50

Bijlage- Voorbeeld boompaspoort Obsurv
Besteknr: 22-545 Vervangen bomen Gemeente Noordwijk

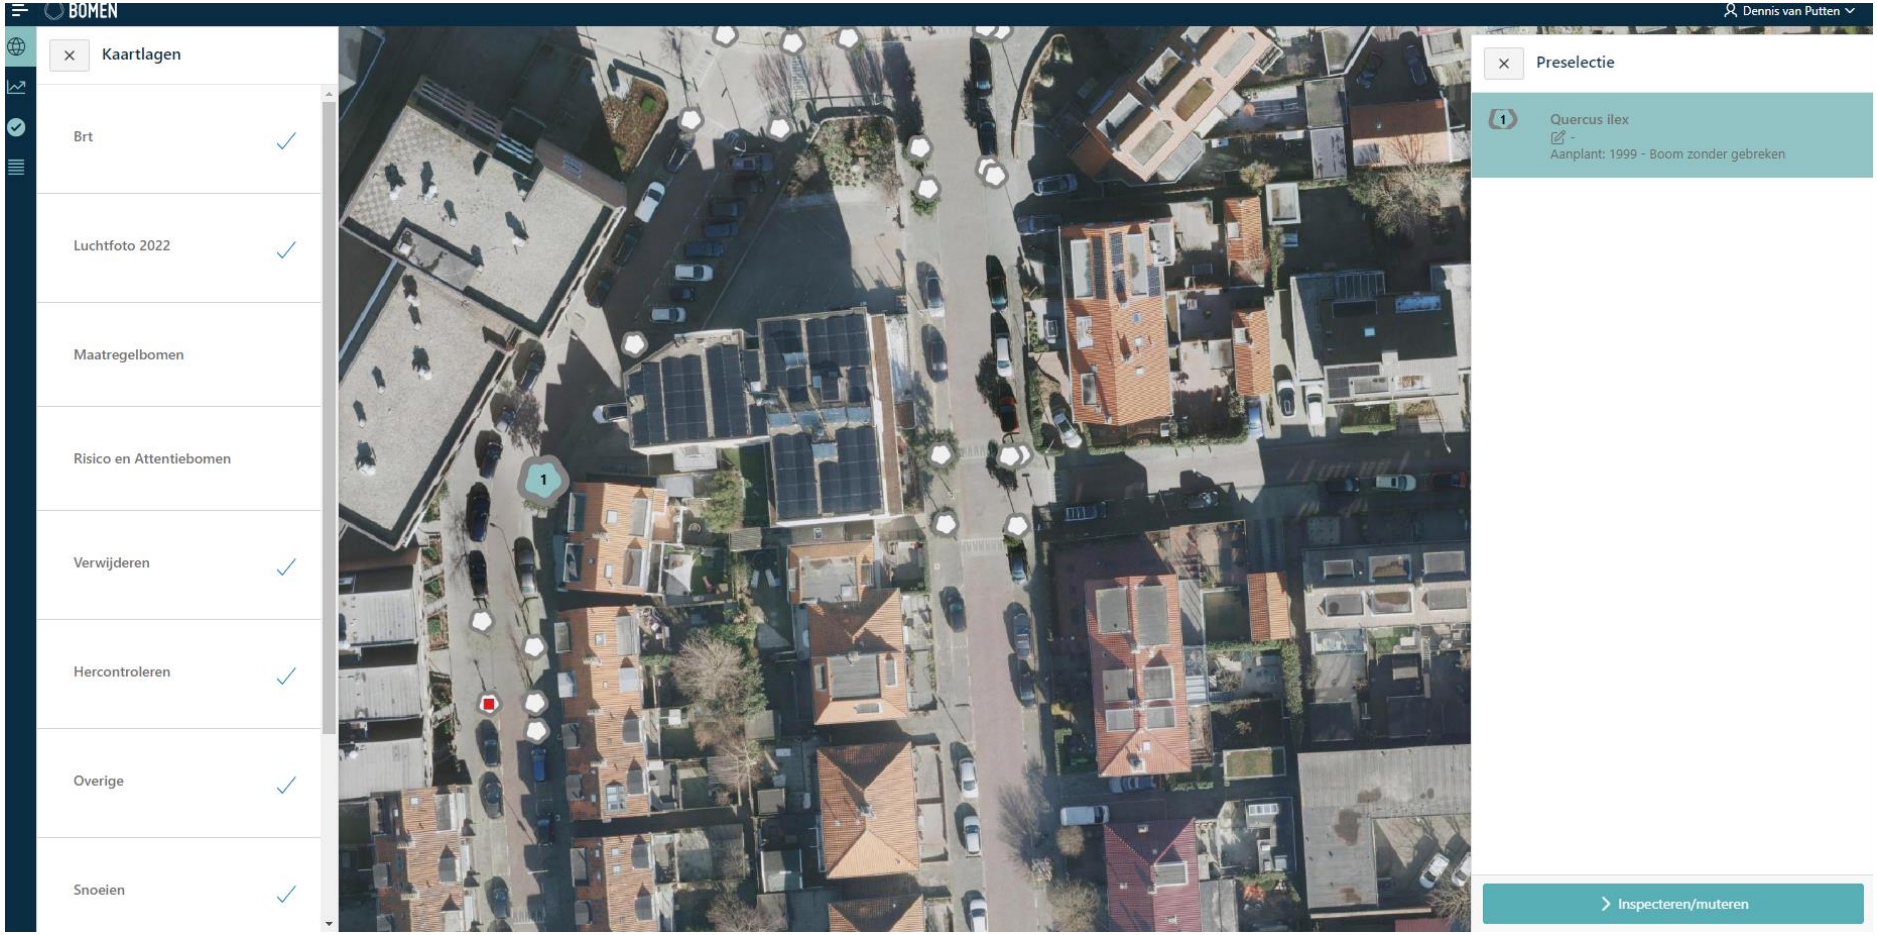

Invulinstructie

De velden onder de kopjes **Basis, Beheer, Details en Locatie** moeten ingevuld worden per nieuwe boom. Hierbij moeten de velden die in het voorbeeld ingevuld zijn + de oranje gemarkeerde velden ingevuld worden.

Bijlage- Voorbeeld boompaspoort Obsurv
Besteknr: 22-545 Vervangen bomen Gemeente Noordwijk