


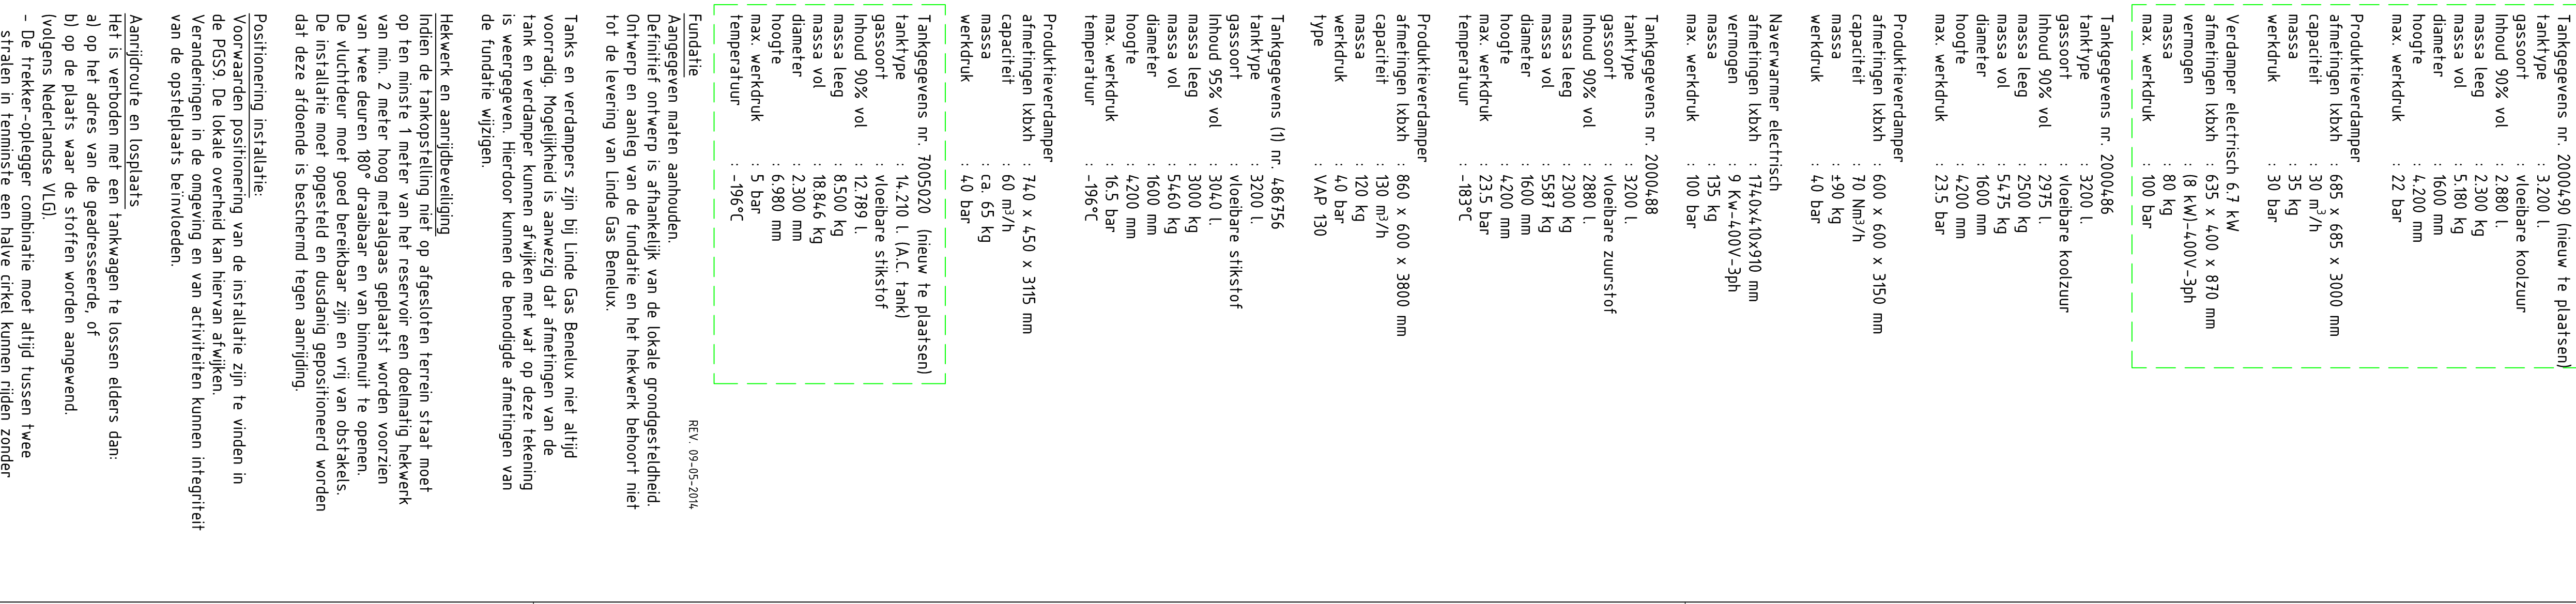

- Dit betreft uitbreiding van de bestaande situatie.
- Nieuw te plaatsen is de 14.200 l. N2 tank en de 3.000 l. CO2 tank.
- Tanks plaatsen volgens opgave PM.
- Regeling PG5 9 niet volledig implementeerbaar.

Hekwerk rondom 800 mm
naar voren plaatsen tegen stoeprand aan.

491M Ziel

Zie tekening: 491W-

Ziele 491W-FRDV