


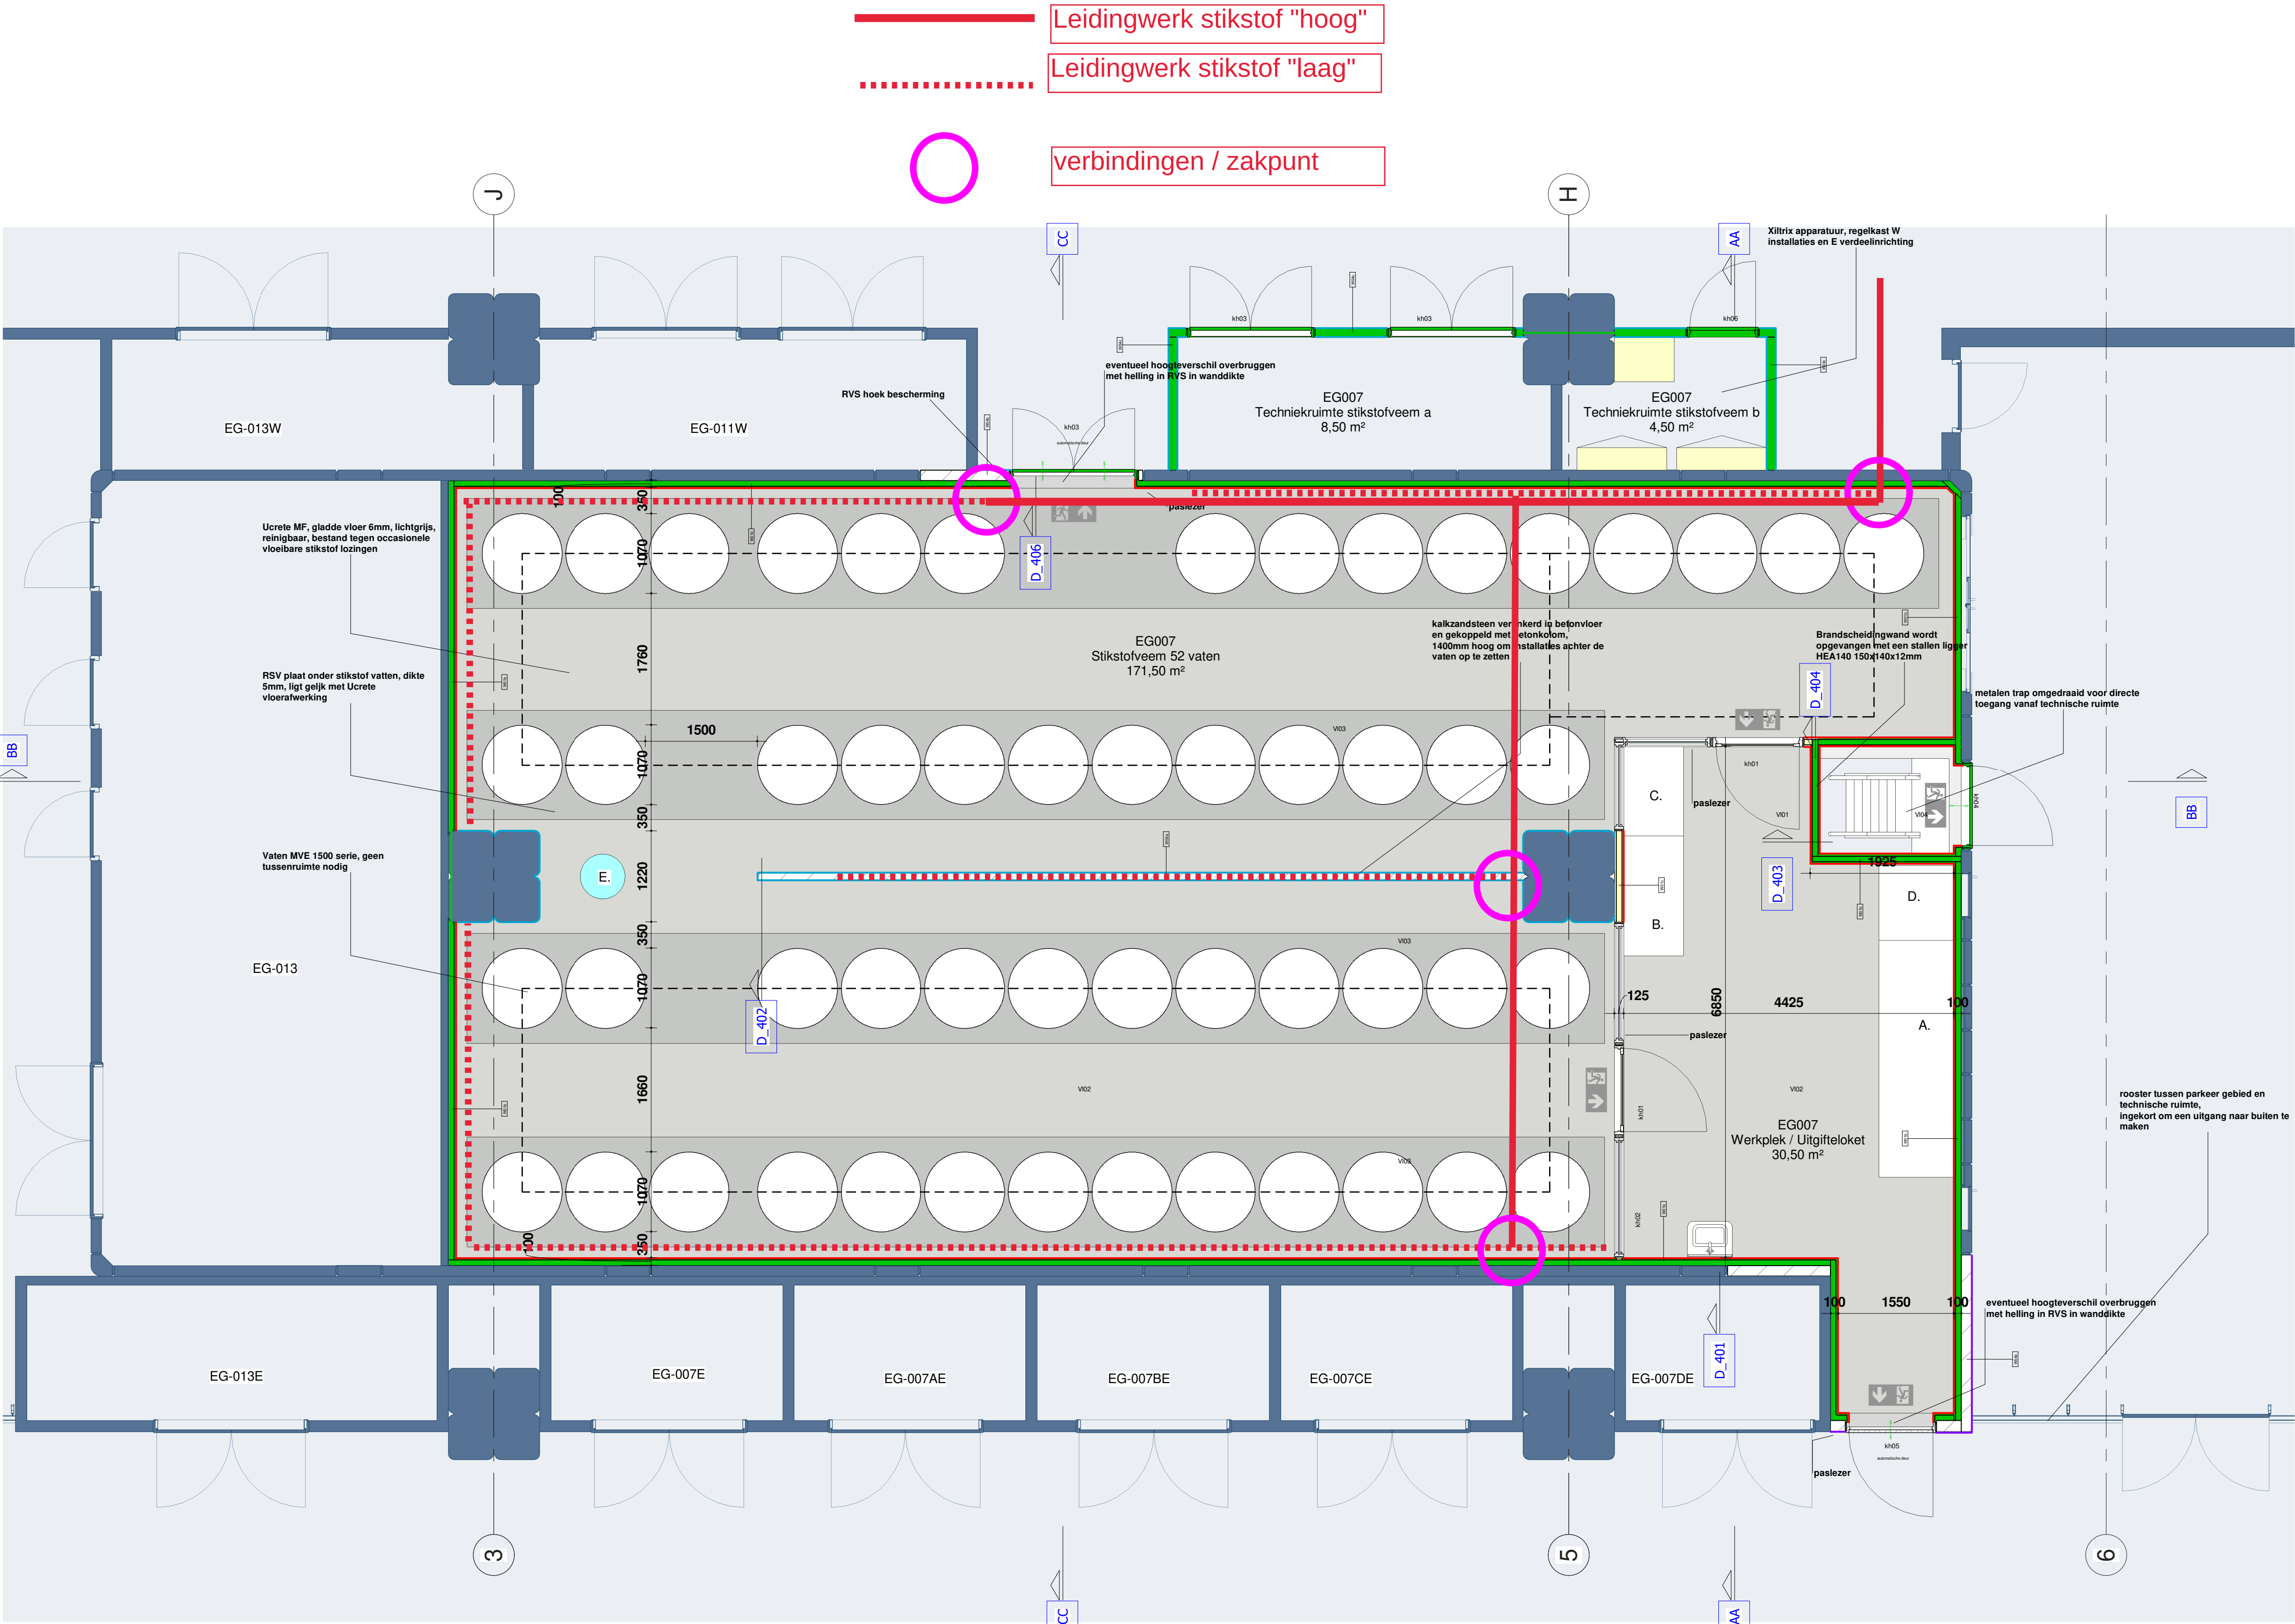

00_begane grond EG007__A1

schaal 1 : 50

RENVOOI

	Bestaand / Nieuw
Binnen- en buitenwanden	
W01a	100mm voorzetwand, Gyproc, brandwerend opbouw 2x12,5/50mm conform Nelissen - steenwol 75mm, Rc-waarde 2 - afwerking plint zelfde type als vloerafwerking
W01b	125mm montagewand, Gyproc, dubbelzijdig brandwerend - opbouw 2x12,5/75/2x12,5 mm conform Nelissen - steenwol 75mm, Rc-waarde 2 - afwerking plint zelfde type als vloerafwerking
W01c	125mm montagewand, Gyproc - opbouw 2x12,5/75/2x12,5 mm conform Nelissen - steenwol 75mm, Rc-waarde 2 - afwerking plint zelfde type als vloerafwerking
W04a	kalkzandsteen vellingblokken, -2-zijdig schoonwerk, 100mm, 1400mm hoog
W04b	kalkzandsteen vellingblokken, -2-zijdig schoonwerk, 140mm
W04c	kalkzandsteen dubbelzijdig brandwerend, 120mm
Afwerkingen	
WA01	bestaande beton en kalkzandsteen afwerking : sauswerk, schrobvast, kleur conform kleurenstaat
WA02	kalkzandsteen bij de parkeergarage : zelfde afwerking als trafa's, zwart
WA03	glad en reinigbaar zijn, coating, kleur conform kleurenstaat
Vloeren en vloerafwerkingen	
VI01	Invulling sparingen met staalplaat betonvloer COMFLOR 46 180mm gelegd op hoeklijn 150x150x12mm, gekoppeld tegen bestaande betonvloer door middel van in te boren lijmanekers
VI02	Ucrete vloerafwerking, dikte 6mm, gelegd op 40mm afwerkvloer
VI03	RSV plaat dikte 5mm om de vatengewicht te verdelen, gelegd op egaline 1mm, gelijk met Ucrete
VI04	staaplaat voor overloop trappen leidingstunnel, gelegd op HEA140 en hoeklijn
Brandveiligheids voorzieningen	
zelfsluitende deur	
60 min brandscheidings dubbel zijdig, EI60 WBDO voor wanden en EW60 WBDO voor deuren en ramen	
- weerstand tegen brand van de hoofdconstructie is 90 minuten	
kozijnen	
kh01 -hout kozijn, dagmaat 1090mm, hoogte 2500mm, deur met glas voor inkijken sikstof ruimte	
kh02 -hout kozijn, vanaf 900mm tot 2500mm hoogte voor inkijken binnen stikstof ruimte	
kh03 -toegangsdeur 60min brandwerend, dagmaat 1600mm, hout kozijn, zonder glasopening	
kh04 -toegangsdeur leiding tunnel 60min brandwerend, dagmaat 1040mm, zelfsluitend, hout kozijn, dichte deur zonder glasopening	
kh05 -toegangsdeur uitgifteloket stikstof 60min brandwerend, dagmaat 1090mm, hout kozijn, dichte deur opening	
k06 -toegangsdeur techniek 60min brandwerend, dagmaat 850mm, zelfsluitend, hout kozijn, dichte deur zonder glasopening	
Extra informatie	
ruimte reservering tilhulp (indicatief)	
A.	tafel/werkblad met vaste PC of laptop
B.	storteergebied op 4200mm werkblad
C.	Xiltrix monitoring - stalen kast 1200 x 800 x 300 mm, UPS
D.	Tempex bak met ijs (1000 x 1000mm)
E.	Invries apparaat

Diversen

- Maatvoering gebaseerd op bestaande 'oude' tekeningen en globale inspectie
- Peilmaten op tekening zijn aangegeven t.o.v. bovenkant bestaande afgewerkte vloer van de begane grond
- Extra informatie komt uit PVE en adviseurs Nelissen en dr heinekamp
- Gasdichtheid conform PGS 9
- Thermische kwaliteit $R_D \geq 2,0 \text{ m}^2\text{K/W}$, $U_{Raam/deur} \leq 2,0 \text{ W/m}^2\text{K}$

Ector Hoogstad Architecten

1491 d1
Erasmus MC

Erasmus MC

17-06-2022 DEFINITIEF

gewijzigd
1 20-06-2022

beganegrond

schaal: 1 : 50
Definitief Ontwerp

D_100