

REVISIE RIOLERING

opdrachtgever : _____

werk omschr. : _____

van kontr.put nr.: _____ naar nr.: _____


opgen. door : _____

obj.nr. : _____

tek.nr. : _____

afst. h.o.h: _____

datum : _____

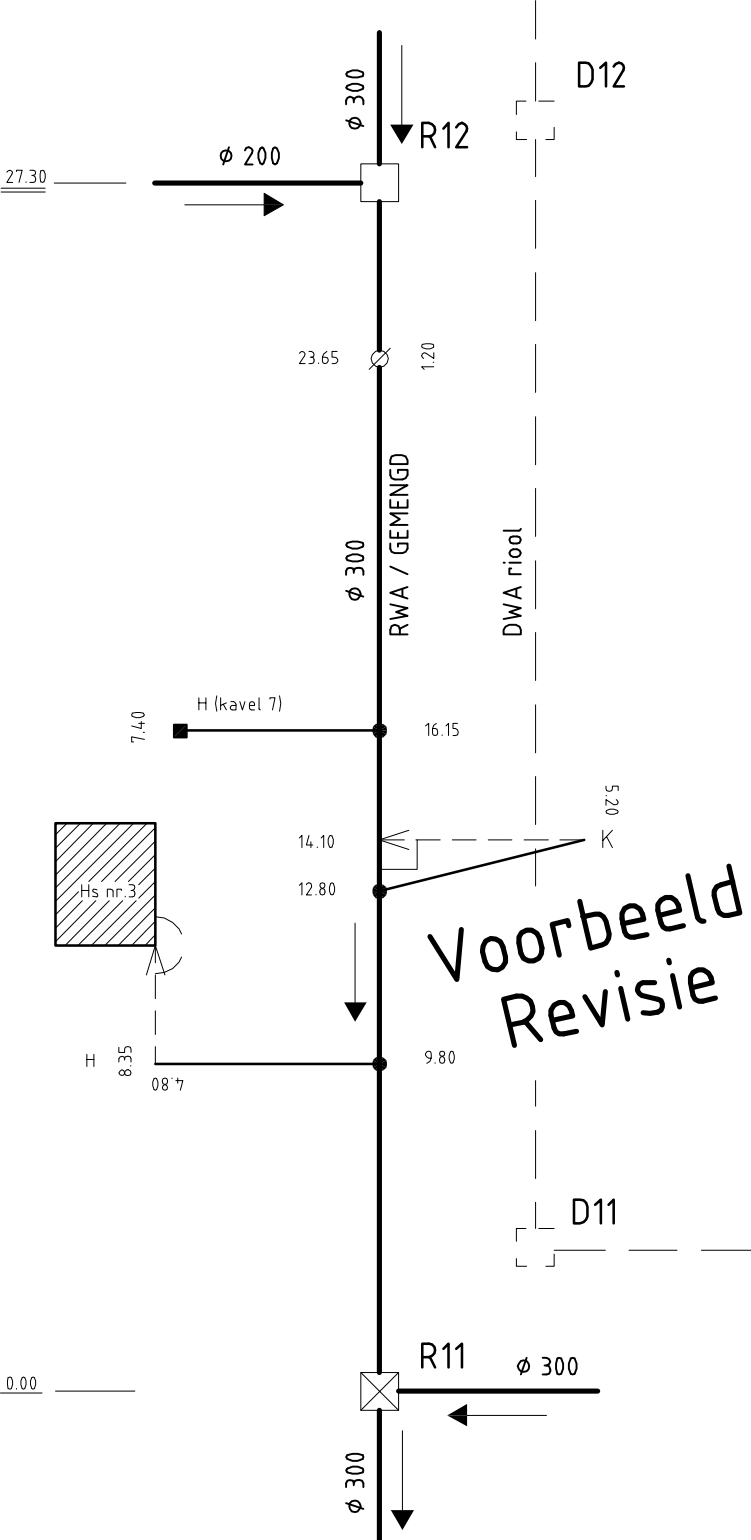

put nr.: _____

inwendige afmeting put: _____ x _____ m

materiaal soort metselwerk/prefab/comb. _____

putrand type : _____

bovenk. putdk: _____ m+ N.A.P.

b.o.b. riool : _____ m+ N.A.P.

diam. ϕ : _____ mm beton/pvc/ _____

put nr.: _____

inwendige afmeting put: _____ x _____ m

materialsoort metselwerk/prefab/comb. _____

putrand type : _____

bovenk. putdk: _____ m+ N.A.P.

b.o.b. riool : _____ m+ N.A.P.

diam. ϕ : _____ mm beton/pvc/ _____

streng nr. : _____

kolkaansluitingen ϕ : _____ st.

huisaansluitingen ϕ : _____ st.

Bijzondere aspecten Put nr. _____

drempel _____ m+ N.A.P.

breedte _____ m

wervelventiel type _____

spindelschuij/type + ϕ _____

terugslagklep/type + ϕ _____

schildmuur _____

pompput _____

Schets of kopie ontwerp met revisie maten bijvoegen

verklaring	
P11	
	Riolering met controleput
	Bestaande controleput
	Meetlijn
12.80	Maat uit hart riool c.q. putd.
	Stroomrichting
	Inlaatopening
	inlaatopening met standpijp 1 m
	huisaansluitputje / ontstopningsst.
H	Huisaansluiting
K	Kolkaansluiting

OPMERKINGEN

BLADNUMMER

REVISIE RIOLERING

opdrachtgever : _____ obj.nr. : _____
werk omschr. : _____ tek.nr. : _____
van kontr.put nr.: _____ naar nr.: _____ afst. h.o.h.: _____
opgen. door : _____ datum : _____

put nr.: _____
inwendige afmeting put: _____ x _____ m
materiaal soort metselwerk/prefab/comb.
putrand type : _____
bovenk. putdk: _____ m+ N.A.P.
b.o.b. riool : _____ m+ N.A.P.
diam. ϕ : _____ mm beton/pvc/ _____

put nr.: _____
inwendige afmeting put: _____ x _____ m
materiaal soort metselwerk/prefab/comb.
putrand type : _____
bovenk. putdk: _____ m+ N.A.P.
b.o.b. riool : _____ m+ N.A.P.
diam. ϕ : _____ mm beton/pvc/ _____

streng nr. : _____
kolkaansluitingen ϕ : _____ st.
huisaansluitingen ϕ : _____ st.

Bijzondere aspecten Put nr. _____

drempel _____ m+ N.A.P.
breedte _____ m
wervelventiel type _____
spindelschuif/type + ϕ _____
terugslagklep/type + ϕ _____
schildmuur _____
pompput _____

Schets of kopie ontwerp met revisie
maten bijvoegen

verklaring

- P11
-  Riolering met controleput
 -  Bestaande controleput
 -  Meetlijn
 -  Maat uit hart riool c.q. putd.
 -  Stroomrichting
 -  Inlaatopening
 -  inlaatopening met standpijp 120 m
 -  huisaansluitputje / ontstoppingsst.
 -  Huisaansluiting
 -  Kolkaansluiting

OPMERKINGEN

BLADNUMMER