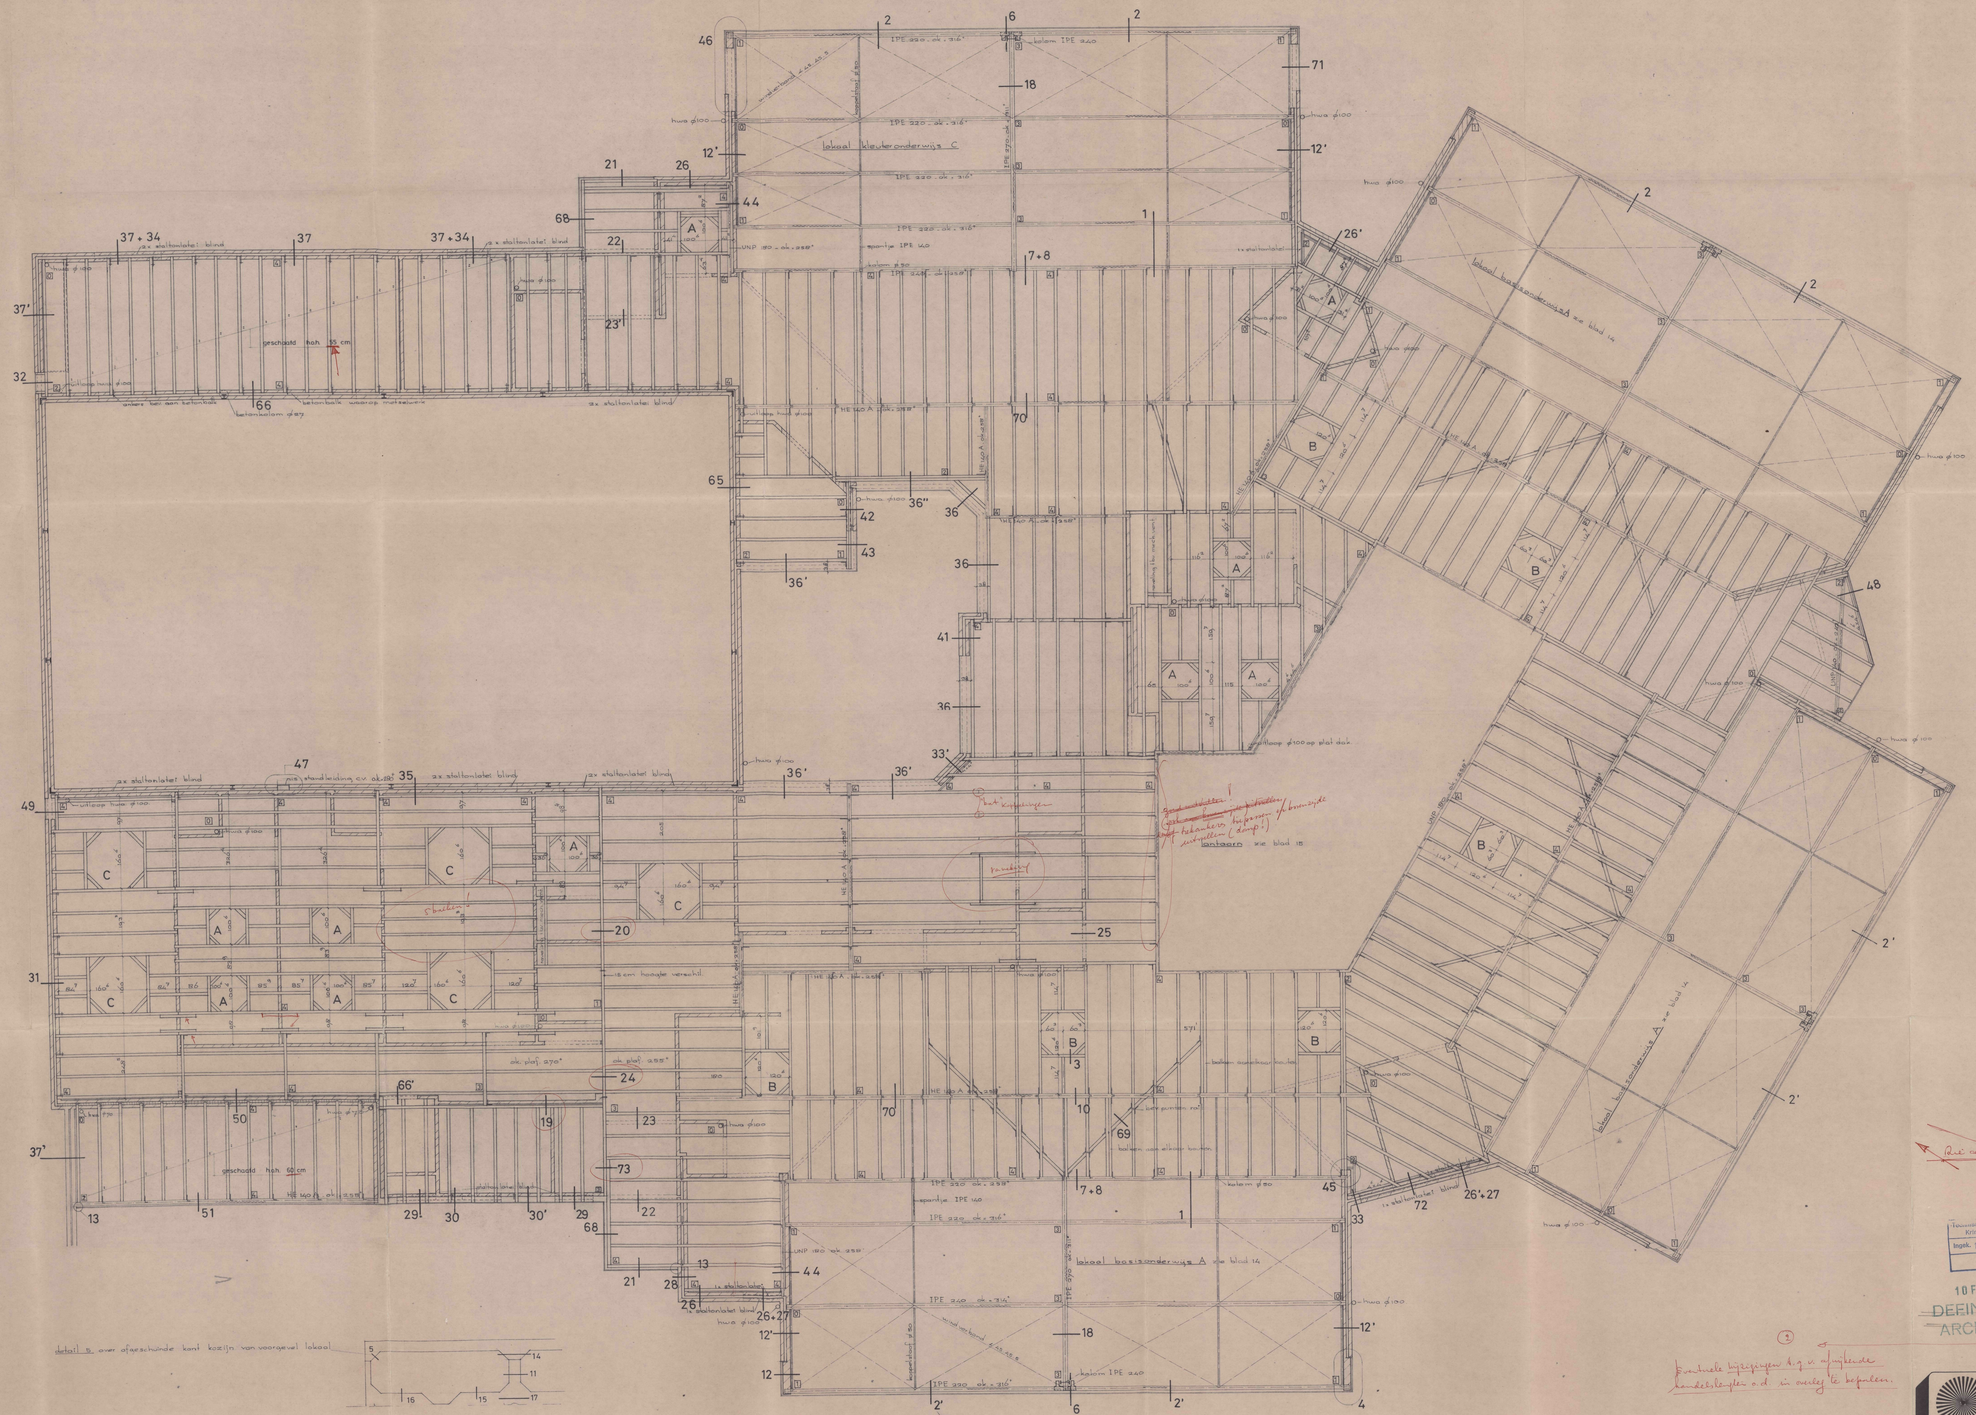

A. dubbelwandige lichtkoepel ø 70 met polyester opstand totaal 10 st.
B. dubbelwandige lichtkoepel ø 90 met polyester opstand totaal 6 st.
C. dubbelwandige lichtkoepel ø130 met polyester opstand totaal 5 st.

___ verankering houten balk ø 10 mm lang 500 mm met veer en haak.
___ verankering houten balken en gordingen aan stalen balken; afm. 5 x 38 mm lang 80 x 250 mm
___ drempelhoeken 5 x 38 mm lang 150 x 150 mm
___ ravelingen o.d. voorzien van bat balkdragers (staat los van verankering)
___ balklaag 8 x 17 cm tenzij anders vermeld. Niet aangeduide balken
___ alle balken van constructiehout doorgeteekende klasse III
In de platte daken afschot aanbrengen als op tekening aangegeven.

dakrand 360° lokaal = 0° =o.k.st.dakplaat= 340°
" 295° school = 0 =o.k.houten balk= 259°
" 310° kleedvaarruimte = 0° =o.k.houten balk= 274°
3 cm.vapotherm 1076 op stalen dak lokaal.
2 cm. " " " houten dak
4 cm. " " " stalen dak bewegingsruimte

waar nodig hoppelankers 4 x 38 mm lang 400 mm.
In overleg met leverancier ravelingen aanbrengen e.d. ventilatiekokers
boven alle demontabele wanden en hinnenkozijnen afzetmaten + lankaren tot dakbeschot (zie det.25)
In c.v.ruimte een raveling toepassen t.p.v. ontl. en gasafv. c.v., ~~in~~ plaats in overleg met c.v.installateur, ontluchtingen zie plafondtekening.

~~zie buiten hekwerkplan~~ geen stalen pilaren
~~afdekplaten zwart~~ verzinkbare afdekplaten (zie bouw de Notelaar) aan de bepalingen van de bouwverordening
wijz. 5.3.1.81 reuf tussen bewgr en/of bewegingsruimte
wijz. 9.2.1.81 (zaaldeur) verkrachtsm.-kleedruimte detail 42 → 27°
wijz. 9.2.1.81 bakkoplegginge verzwaard detail 19,20,24 en 73

Gemeentelijk Bureau III de Kriekenpermarkt
Ingek. 12 FEB. 1981

10 FEB. 1981
DEFINITIEF ARCHIEF

N.B. Eventuele bijzegingen d.g.v. mogelijkende landdekleegten o.d. in overleg te bepalen.

dakplan laag

Alle auteursrechten voorbehouden

Niets van deze tekeningen/uitgaven mag openbaar gemaakt worden, vermenigvuldigd of verspreid in elektronische, fotokopie of in enig, op welke wijze ook.
De opdrachtgever is niet gerechtigd, dit ontwerp/bouwwerk of enig onderdeel of modificatie ervan zelf uit te voeren, of te doen uitvoeren, noch om bestek en/of tekeningen of enig onderdeel daarvan aan derden, met welk oogmerk ook, ter hand te stellen en/of ter inzage te geven, behouden uitdrukkelijk toestemming van de architect.

opdrachtgever:
aannemer:
architect:

DIAFRAGMA-SCHOLEN

plan: 8 klassige openbare basisschool met bewegingsruimte aan de tuinstraat te krimpen a/d ijssel

T.B.

get.	27.8.80 NZ	schaal	1:50
gec.		best. nr.	77.227
gew.	19.2.80		
	4.11.80	blad nr.	17
	5.2.81	afm.	25x341
	9.2.81		
	9.2.81		

Architecten en Ingenieursbureau D.H. Vendelbosch postbus 1020 Gouda Tel. (01846)7477