


CENTRUM
D.S.M.
verwijdering riool leidingwerk (welke reeds buiten gebruik)

te verwijderen:
-asfaltverharding, incl toebehoren
-trottoirs incl toebehoren

tegels trottoir van niet rood
gemarkeerd deel reeds verwijderd

verwijdering riool leidingwerk incl.
toebehoren (welke reeds buiten
gebruik)

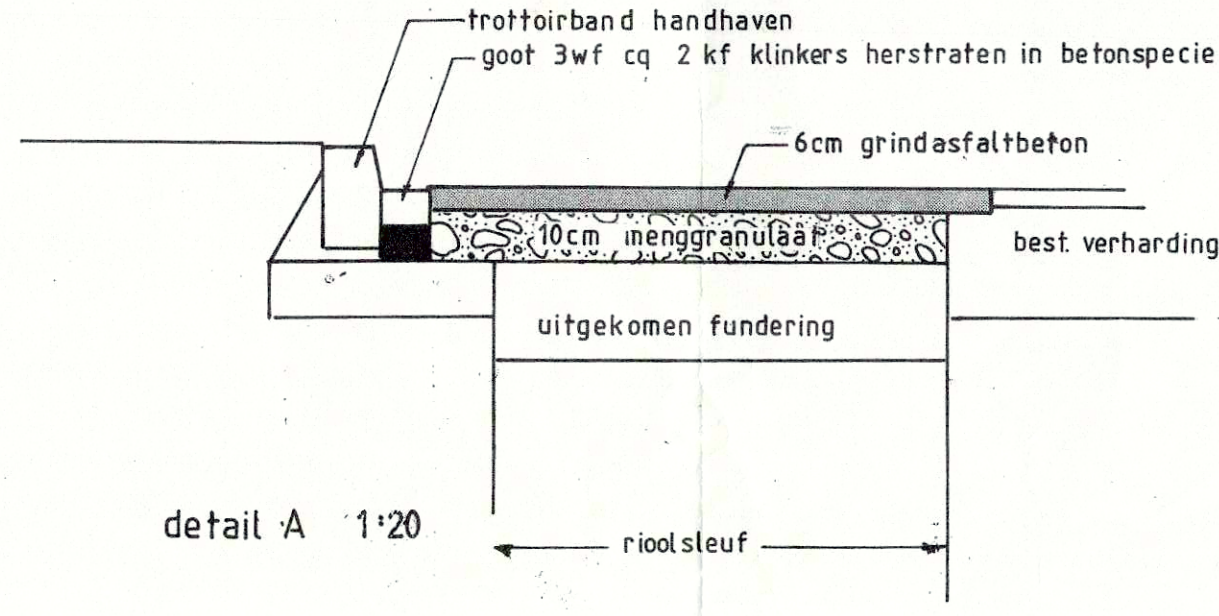

- bestaande asfaltverharding frezen
6cm grindasfaltbeton
- trottoirtegels herstraten
- controleput, inw. 0.80x0.80m
- bestaande controleput vervangen door
controleput, inw. 0.80x0.80m
- bestaande controleput gedeeltelijk slopen
- bestaande kolk vervangen door pvc-kolk
- pvc 160mm
- pvc 200mm
- pvc 315mm, inclusief controleputten
- bestaande riolering, inc. controleputten

	DIENST GEMEENTEWERKEN		VERVANGING RIOLERING MAURITSPARK			
	DATUM: juni 1996					
	GETEKEND: J. J.	GEWILZIGD	DATUM	GEKONTRE.	DIRECTEUR	BLAD NR: 1
	GEKONTROLEERD: B					FORMAAT: BESTEK NR:
DIRECTEUR: C						SCHAAL: 1:500
						REG. NR: 0 - 457