


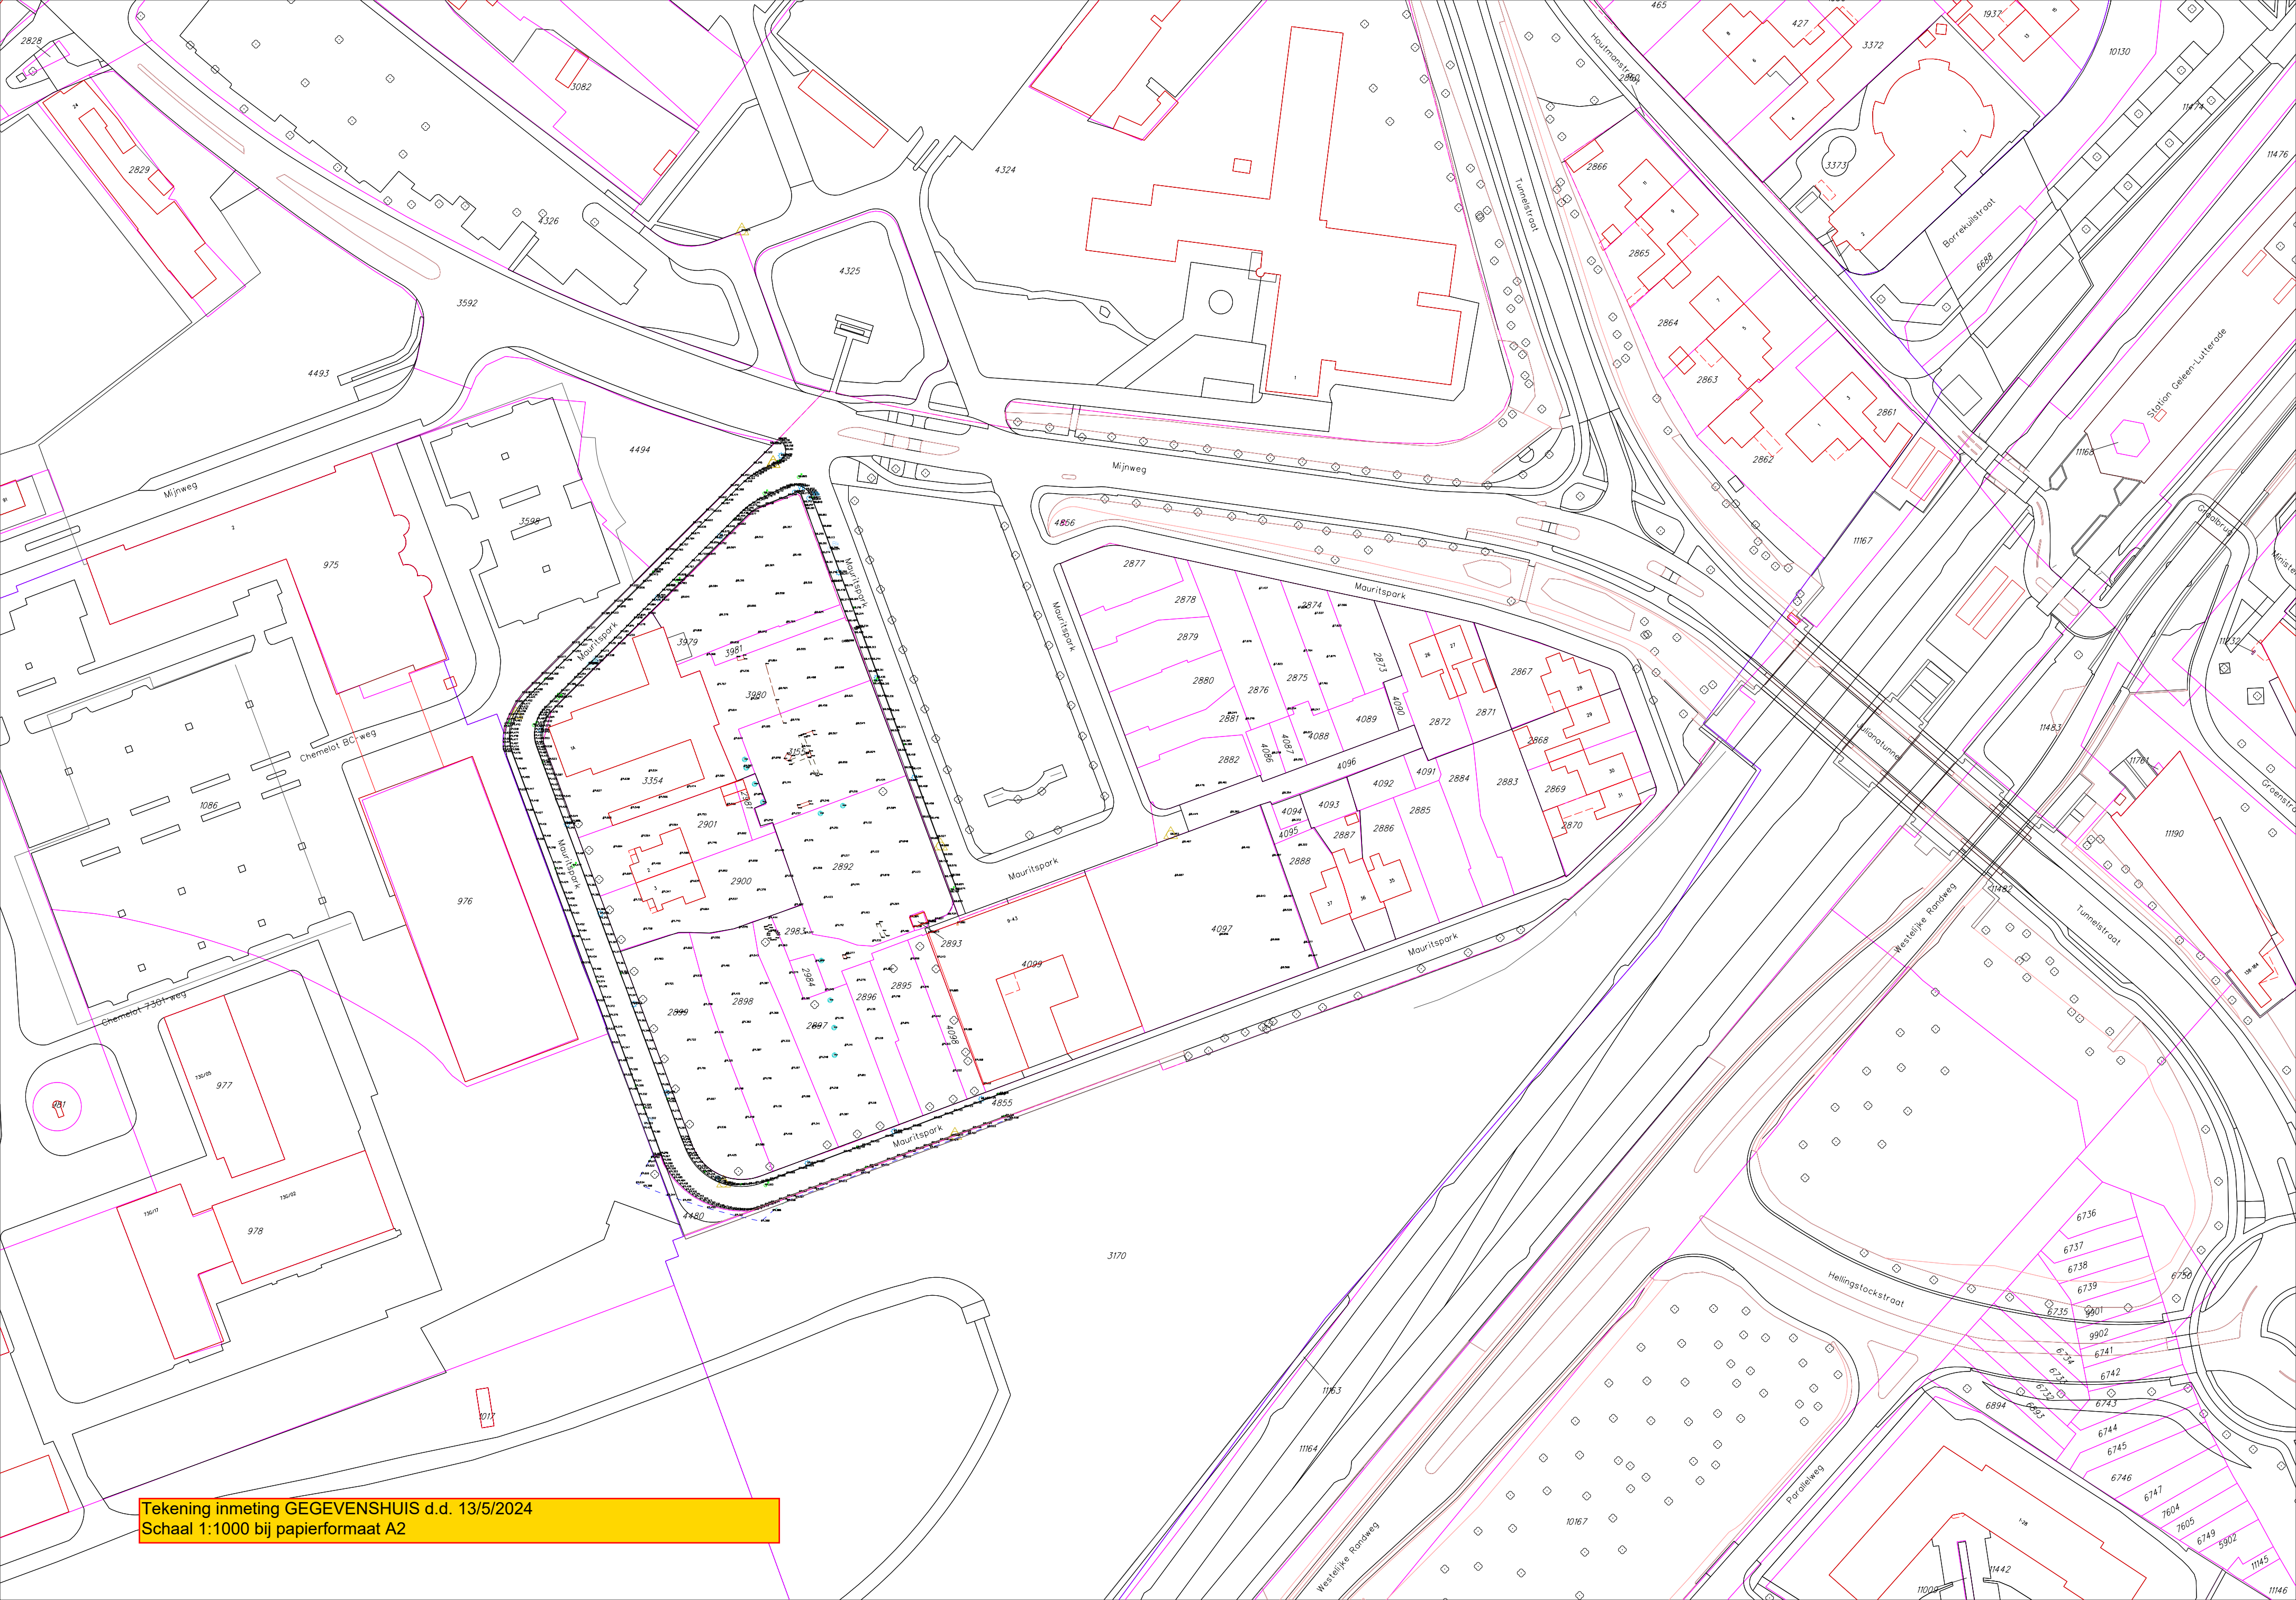

Tekening inmeting GEGEVENSHUIS d.d. 13/5/2024
Schaal 1:1000 bij papierformaat A2