


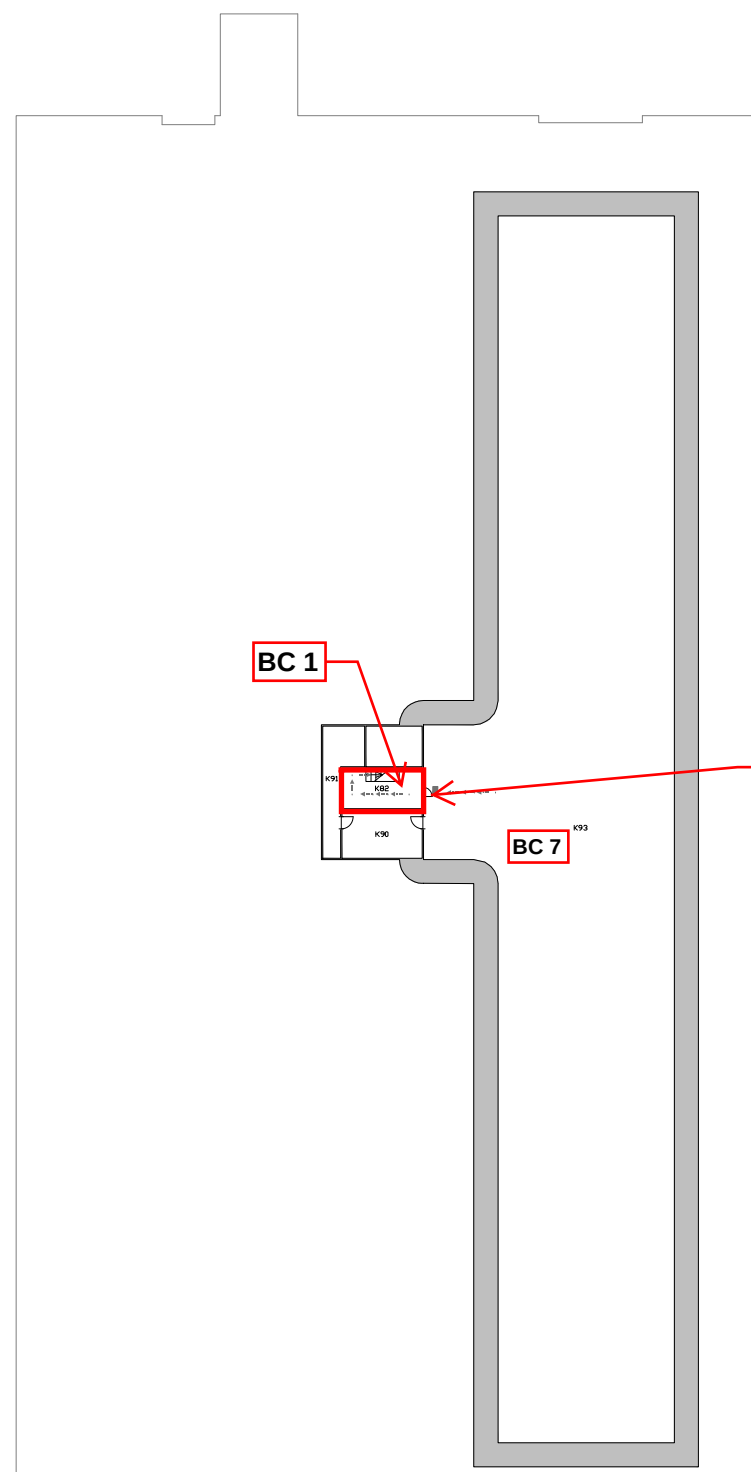

BC 1

POV 12 - nr. 13

BC 7

Ruimte	Functie	Dpp.
K82	Trappenhuis	18.33
K90	Technische Ruimte	21.62
K91	Technische Ruimte	18.61
K93	Technische Ruimte	1271.67

Bijlage 3

Legenda - ontwerp

— Nieuwe brandscheiding met een brandwerendheid van ... minuten

- Brandscheiding met een brandwerendheid van 20 minuten
- Brandscheiding met een brandwerendheid van 30 minuten
- Brandscheiding met een brandwerendheid van 60 minuten

Legenda

 Vluchtrichting rechtdoor of naar beneden

➔ **Fluchtroute**

Overall results

H. vóer boven meeliniauz: 0

Maximaal aantal personen: 0

Theoretische grondslag Brandveiligheid


K1 - 1e Kelder
D470 - Materieelsgroep Casco 2
14B03 - COMPLEX NIEUWE HAVEN

Schaal: 1:200 (A0)
Datum: 23 april 2018

Date: 23 April 2018



Rijkswatergebedrijf
Hoeveel aan de toelating van deze veiligheidsgegevens de uiterste zorg is besteed, aanvaard het Rijkswatergebedrijf geen aansprakelijkheid voor eventuele fouten, onduidelijkheden of onvolkomenheden, noch voor de gevolgen hiervan. Aan deze gegevens kunnen geen rechten worden ontleend.

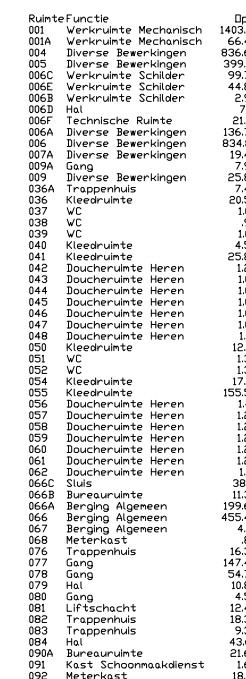


- Legenda - ontwerp**
- Nieuwe brandscheiding met een brandwerendheid van ... minuten
 - Brandscheiding met een brandwerendheid van 20 minuten
 - Brandscheiding met een brandwerendheid van 30 minuten
 - Brandscheiding met een brandwerendheid van 60 minuten

- ### Legenda
- | | |
|---|---|
|  | Brandslanghaspel |
|  | Brandblusser |
|  | Handbrandmelder |
|  | Uitgang |
|  | Vluchtrichting recht door of naar boven |
|  | Vluchtrichting recht door of naar beneden |
|  | Vluchtrichting linksaf |
|  | Sprinkler installatie voor een ruimte |
|  | Brandmeldcentrale |
|  | Brandweerpaneel |
|  | Grafisch Brandmeldpaneel |
|  | Nevenindicator |
|  | Slow Whoop |
|  | Optische rookmelder |
|  | Tweezijdig brandwerend / zelfsluitend |
|  | Eenzijdig brandwerend |
|  | Milieukast |
|  | Telefoon |
|  | EHBO post |
|  | Automatische Externe Defibrillator |
|  | Nooddouche |
|  | Ogen spoelen |
|  | Gevaarlijke stof |
|  | Schakelaar Elektra |
|  | Schakelkast Elektra |
|  | (bij brand) Lift niet gebruiken |
|  | Vluchtroute |
|  | Brand compartimentscheiding 30 min. WBDO |
|  | Brand compartimentscheiding 60 min. WBDO |
|  | BC1 - 837m² (Industrie functie) |
|  | BC2 - 979m² (Industrie functie) |
|  | BC3 - 1512m² (Industrie functie) |
|  | BC4 - 718m² (Industrie functie) |
|  | BC5 - 1217m² (Industrie functie) |
|  | Extra beschermde vluchtroute |

<u>Bouwlaag gegevens:</u>		
H. vloer boven meetniveau:	0	mm
Gebruiksoppervlakte:	5415	m ²
Maximaal aantal personen:	0	

Theoretische grondslag Brandveiligheid

0 - Begane grond
D470 - Materieelsgroep Casco 2
14B03 - COMPLEX NIEUWE HAVEN


Schaal: 1:200 (A1)
Datum: 23 april 2018



Rijkswaagbedrijf

Hoewel aan de totstandkoming van deze waaggegevens de uiterste zorg is besteed, aanvaardt het Rijkswaagbedrijf geen enkele aansprakelijkheid voor eventuele fouten, onduidelijkheden of onvolkomenheden, noch voor de gevolgen hiervan. Aan deze gegevens kunnen geen rechten worden ontleend.

© Ministerie van Binnenlandse Zaken en Koninkrijksrelaties

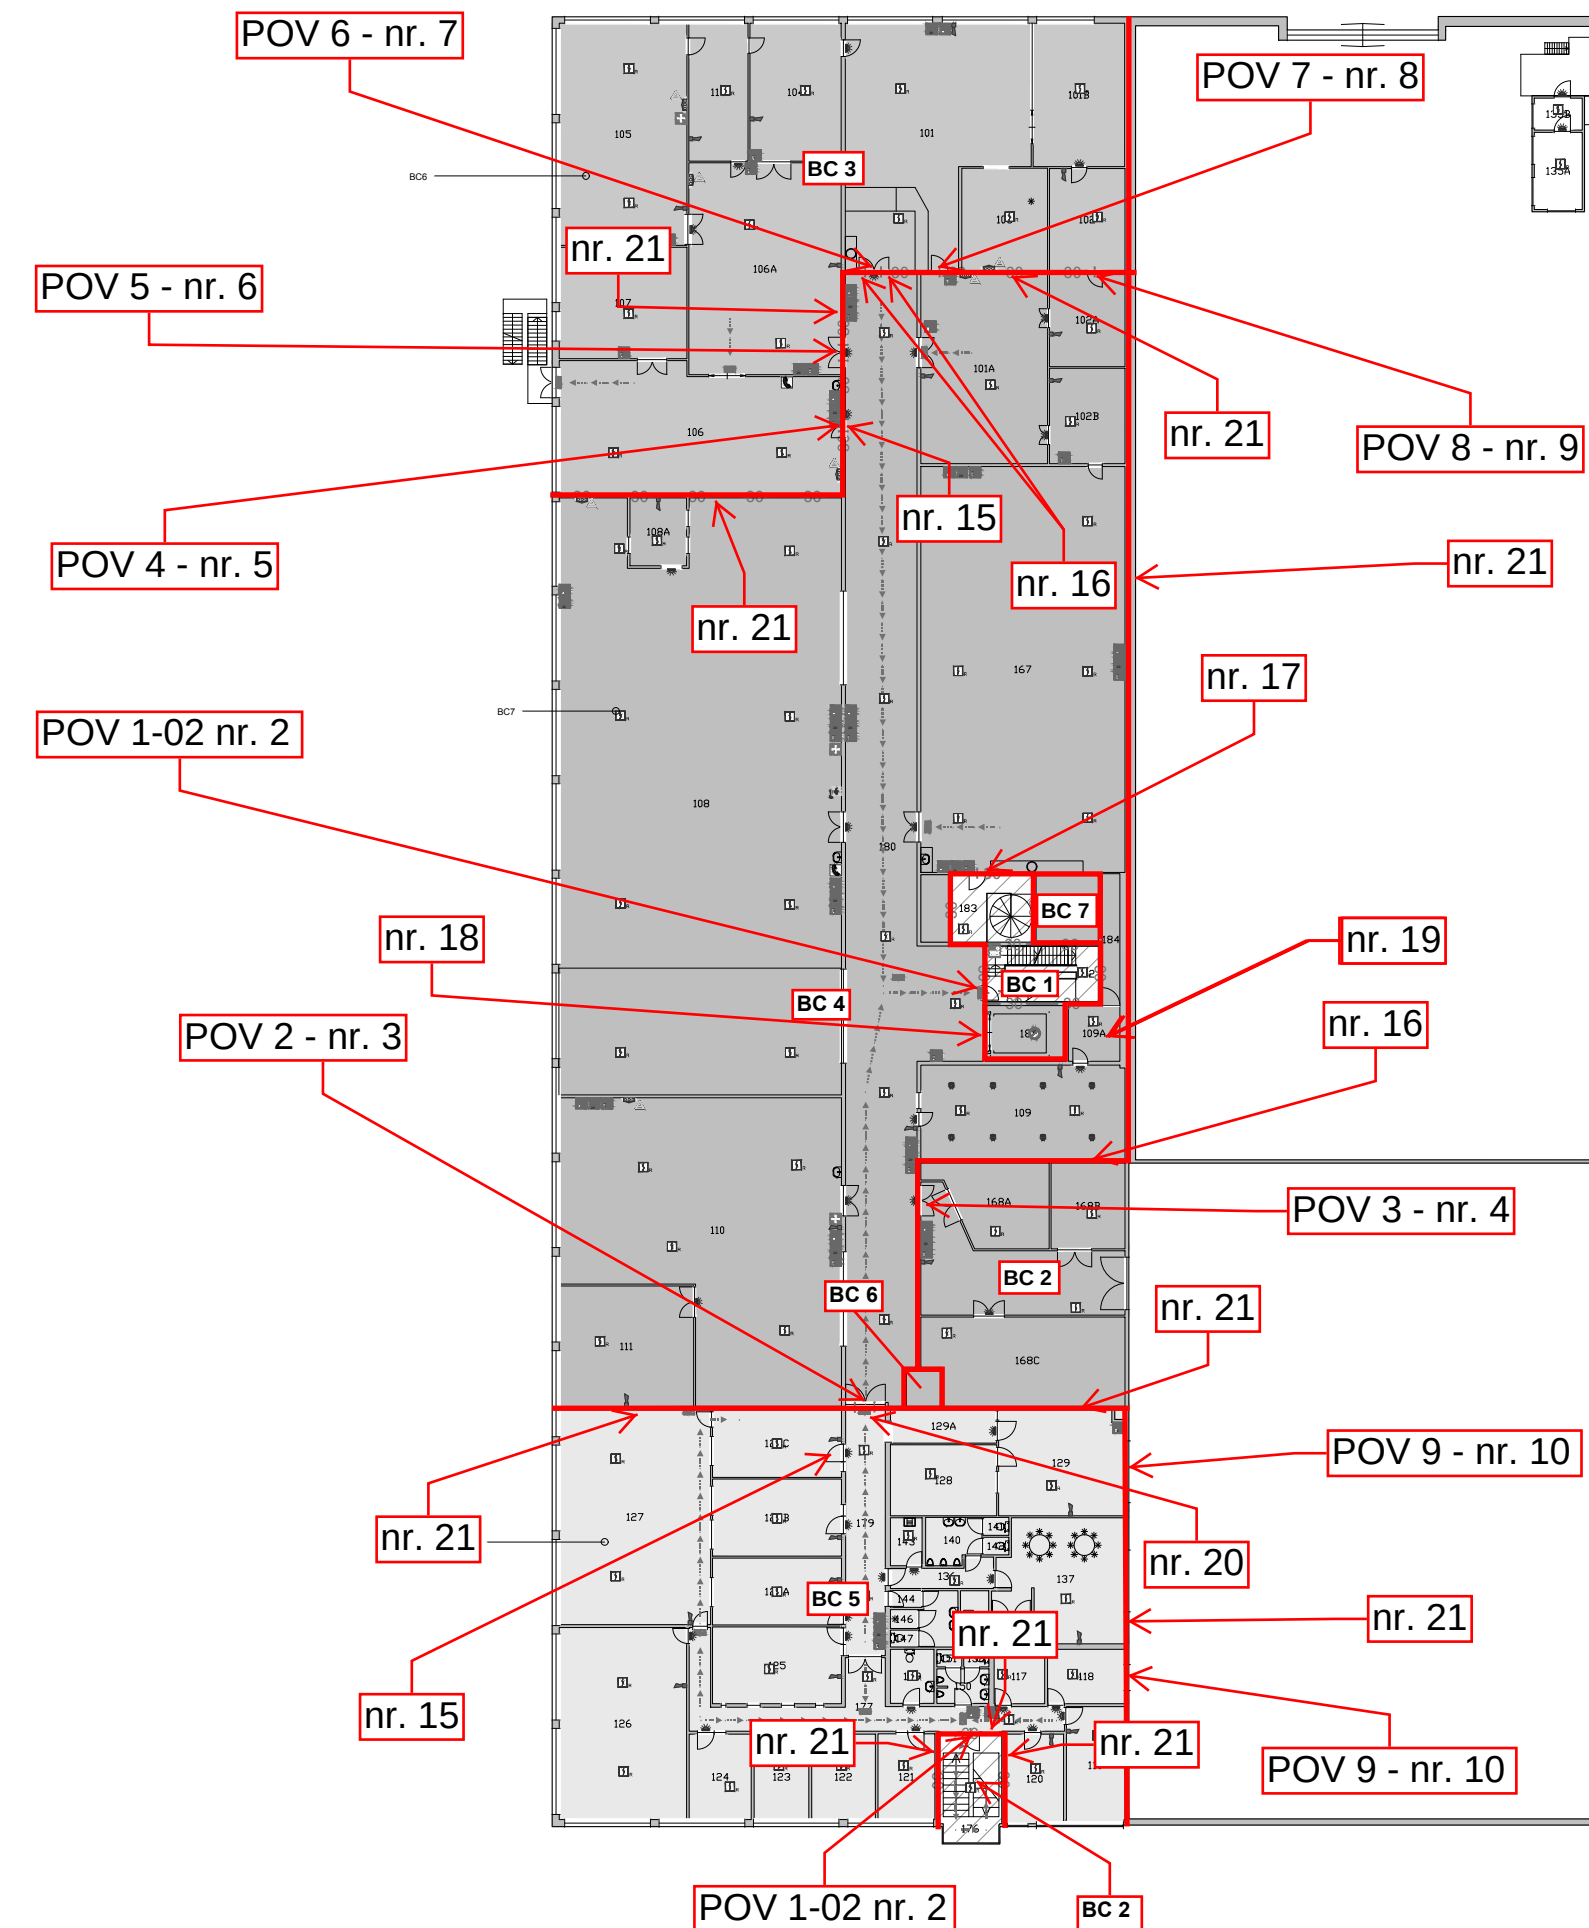

Ruimte	Functie	Opp.
101	Diverse Bewerkingen	107.69
101B	Reproductieruimte	36.96
101A	Diverse Bewerkingen	67.52
102B	Diverse Bewerkingen	20.19
102	Diverse Bewerkingen	21.61
102A	Diverse Bewerkingen	19.79
103	Diverse Bewerkingen	24.56
104	Diverse Bewerkingen	35.24
105	Diverse Bewerkingen	79.50
106A	Diverse Bewerkingen	90.51
106	Diverse Bewerkingen	99.32
107	Verblijfsruimte	39.89
108	Diverse Bewerkingen	460.92
108A	Diverse Bewerkingen	10.87
109A	Bureauruimte	8.06
109	Vergaderruimte	54.56
110	Diverse Bewerkingen	197.61
111	Diverse Bewerkingen	45.38
116	Instructieruimte Diversen	22.94
117	Reproductieruimte	7.80
118	Bureauruimte	11.91
119	Bureauruimte	19.23
120	Bureauruimte	14.55
121	Bureauruimte	13.69
122	Bureauruimte	15.29
123	Bureauruimte	13.12
124	Vergaderruimte	14.88
125C	Bureauruimte	24.69
125	Bureauruimte	27.82
125A	Verblijfsruimte	24.26
125B	Verblijfsruimte	27.83
126	Bureauruimte	68.61
127	Bureauruimte	91.52
128	Vergaderruimte	21.16
129	Bureauruimte	97.68
129A	Hal	10.08
135B	Bureauruimte	4.32
135A	Bureauruimte	10.35
136	Hal	6.74
137	Kleedruimte Heren	38.75
138	Doucheruimte Heren	1.45
139	Doucheruimte Heren	1.33
140	Toiletruimte Heren	6.98
141	Toiletruimte	1.31
142	Toiletruimte	1.30
143	Kast Schoonmaakdienst	4.24
144	Hal	1.50
145	Vasruimte Dames	10.39
146	Doucheruimte Dames	1.48
147	Toiletruimte	1.32
149	Toiletruimte Invalide	6.58
150	Toiletruimte Heren	5.00
151	Toiletruimte	1.23
152	Toiletruimte	1.24
167	Verblijfsruimte	232.39
168B	Berging Algemeen	17.76
168A	Berging Algemeen	23.43
168C	Berging Algemeen	48.64
168	Berging Algemeen	44.10
176	Trappenhuis	18.81
177	Gang	36.11
179	Gang	27.74
180	Gang	247.49
181	Liftschacht	12.06
182	Trappenhuis	17.71
183	Trappenhuis	15.70
184	Berging Algemeen	6.52

Legenda

- Brandslanghaspel
- Brandblusser
- Handbrandmelder
- Vluchttrichting rechtdoor of naar boven
- Vluchttrichting rechtdoor of naar beneden
- Vluchttrichting linksaf
- Vluchttrichting rechtsaf
- Vluchttrichting trap af rechts
- Sprinkler installatie voor een ruimte
- Nevenindicator
- Slow Whoop
- Optische rookmelder
- Tweezijdig brandwerend / zelfslutend
- Milieukast
- Telefoon
- EHBO post
- Brancard
- Gevaarlijke stof
- Schakelaar Elektra
- (bij brand) Lift niet gebruiken
- Vluchtroute
- Brand compartimentscheiding 30 min. WB080
- BC6 - 570m² (Industriefunctie)
- BC7 - 1579m² (Industriefunctie)
- BC8 - 635m² (Kantoorfunctie)
- Extra beschermde vluchtroute

Bouwlaag gegevens:

H. vloer boven meetniveau: 3100 mm

Gebruiksoppervlakte: 3033.86 m²

Maximaal aantal personen: 0

Theoretische grondslag Brandveiligheid

1 - 1e Verdieping
D470 - Materieelsgroep Casco 2
14B03 - COMPLEX NIEUWE HAVEN

Schaal: 1:200 (A1)
Datum: 23 april 2018

Rijkswaterstaat
Ministerie van Binnenlandse Zaken en Koninkrijksrelaties


Rijkswaterstaat
Ministerie van Binnenlandse Zaken en Koninkrijksrelaties

Hoeveel aan de brandveiligheid van deze vastgoedgegevens de ultieme zorg is besteed, aanvaardt het Rijkswaterstaatsbedrijf geen aansprakelijkheid voor overname fouten, onvolledigheden of onjuistheden, noch voor de gevolgen hiervan. Aan deze gegevens kunnen geen rechten worden ontleend.

© Ministerie van Binnenlandse Zaken en Koninkrijksrelaties

Legenda - ontwerp

- Nieuwe brandscheiding met een brandwerendheid van ... minuten
- Brandscheiding met een brandwerendheid van 20 minuten
- Brandscheiding met een brandwerendheid van 30 minuten
- Brandscheiding met een brandwerendheid van 60 minuten

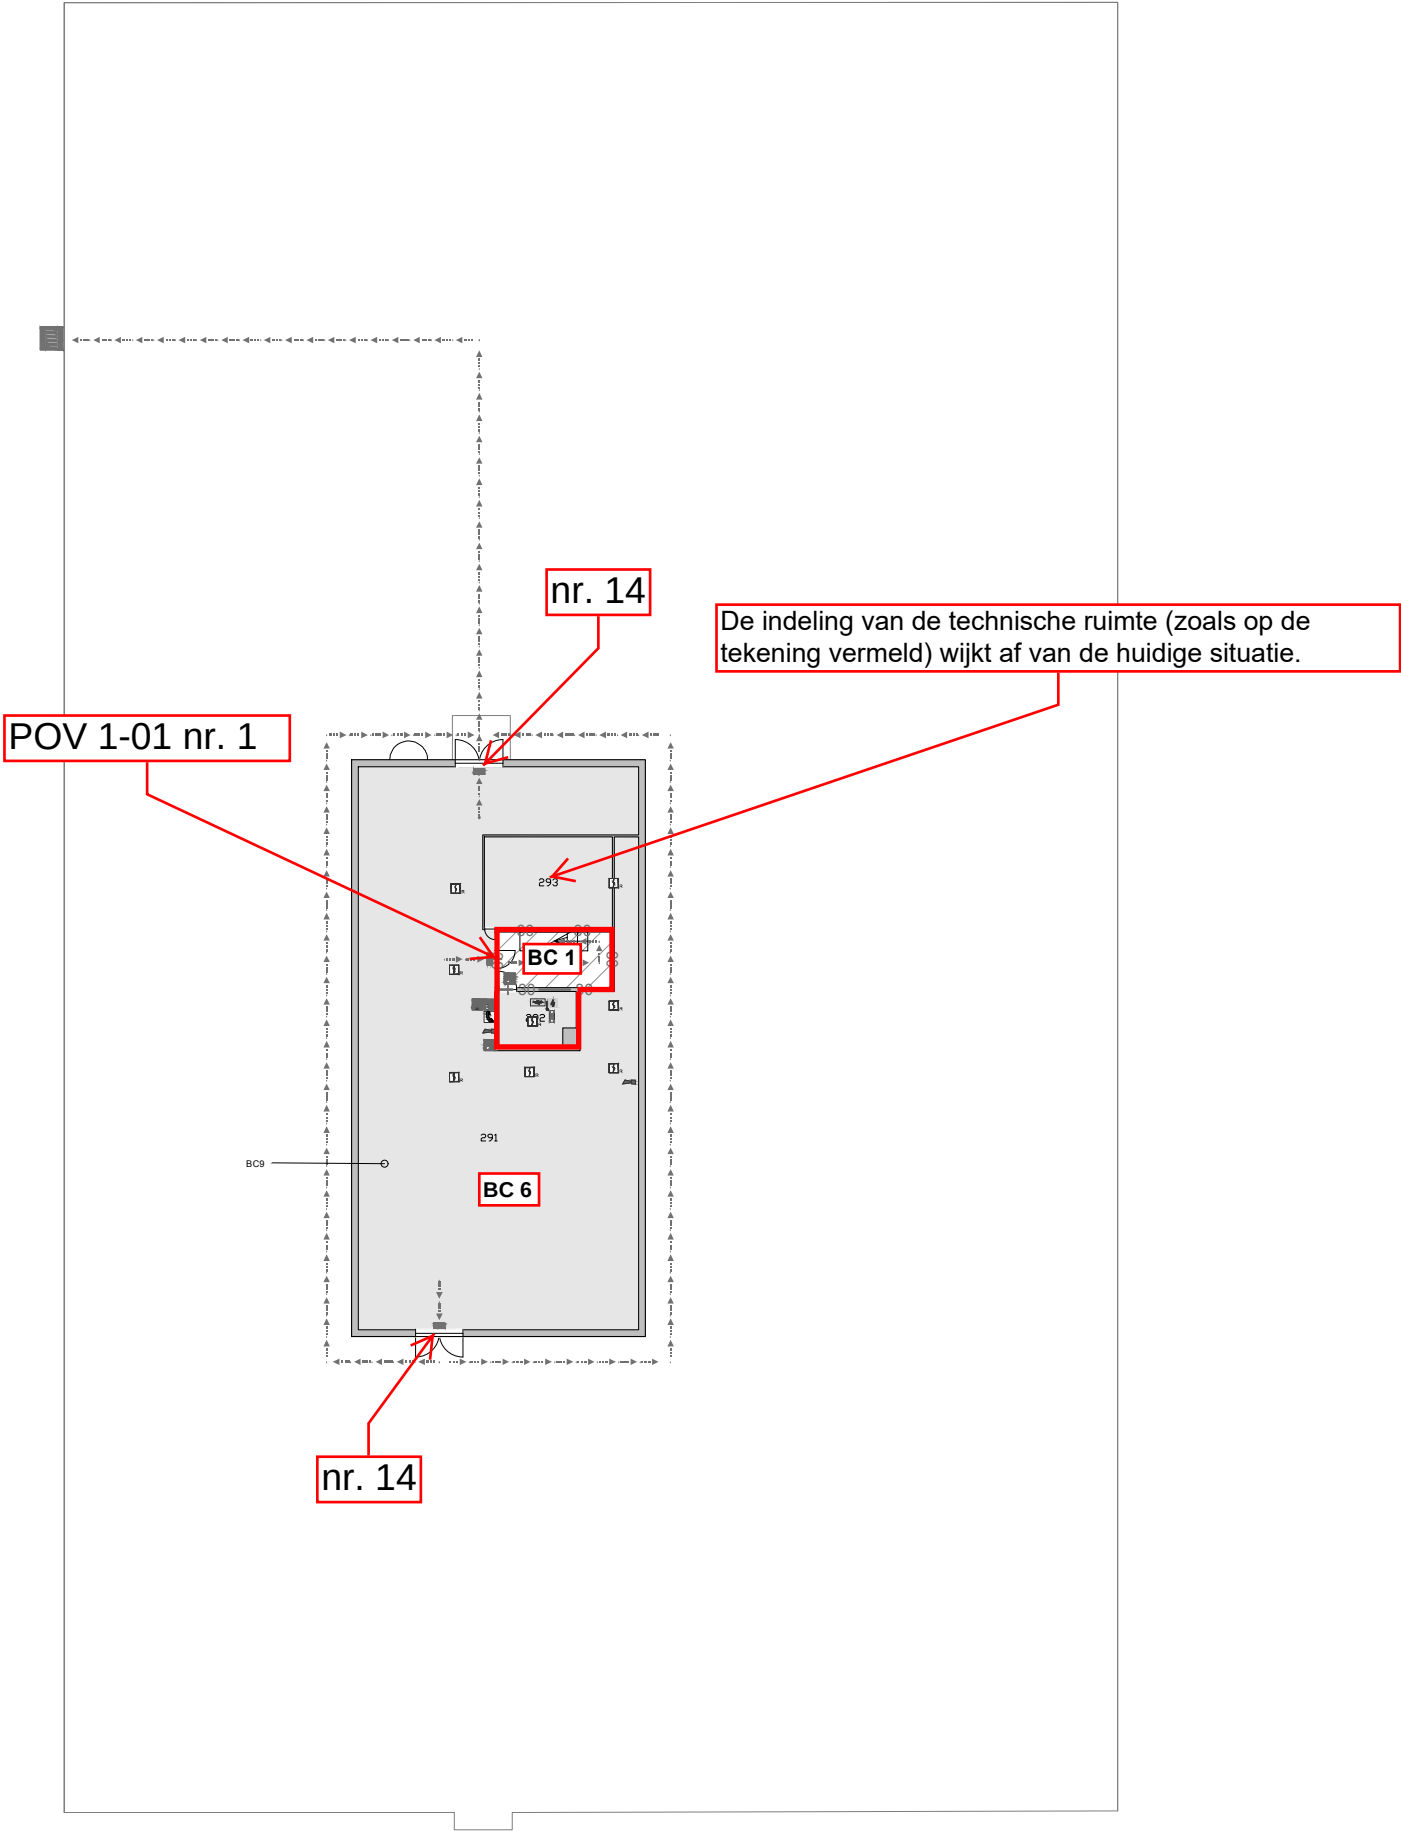

Ruimte	Functie	Opp.
282	Trappenhuis	17.46
291	Technische Ruimte	372.81
292	Technische Ruimte	11.30
293	Technische Ruimte	32.73

Legenda - ontwerp

Nieuwe brandscheiding met een brandwerendheid van ... minuten

Brandscheiding met een brandwerendheid van 20 minuten

Brandscheiding met een brandwerendheid van 30 minuten

Brandscheiding met een brandwerendheid van 60 minuten

- Legenda
- Brandslanghaspel
- Brandblusser
- Handbrandmelder
- Viuchtichting rechtdoor of naar boven
- Viuchtichting rechtdoor of naar beneden
- Slow Whoop
- Optische rookmelder
- Tweezijdig brandwerend / zelfsluitend
- Telefoon
- Liftmachinekamer
- Viuchtfladder
- Schakelaar Elektra
- Schakelkast Electra
- Viuchtroute
- Brand compartimentscheiding 30 min. WBDO
- BC9 - 422m² (Industriefunctie)
- Extra beschermde vluchtroute

Bouwlaag gegevens:	
H. vloer boven meetniveau:	6200 mm
Gebruiksoppervlakte:	475.05 m2
Maximaal aantal personen:	0

Theoretische grondslag Brandveiligheid

2 - 2e Verdieping
D470 - Materieelsgroep Casco 2
14B03 - COMPLEX NIEUWE HAVEN

Schaal: 1:200 (A1)
Datum: 23 april 2018