



*Rijksvastgoedbedrijf
Ministerie van Binnenlandse Zaken en
Koninkrijksrelaties*



Inspectierapport steekproef brandveiligheid

14B03 COMPLEX NIEUWE HAVEN
N017, Kaiser

Versie: 3.0
23 april 2019

Legenda - ontwerp

Nieuwe brandscheiding met een brandwerendheid van ... minuten


Brandscheiding met een brandwerendheid van 20 minuten

Brandscheiding met een brandwerendheid van 30 minuten

Brandscheiding met een brandwerendheid van 60 minuten

Algemeen; In het gehele gebouw dienen de doorvoeringen, kanalen en sparingen door en naden t.h.v. de brandwerende vloer- en wandconstructies zodanig brandwerend te worden afgewerkt dat een **WBDBO** van ten minste **30** wordt behaald (ook in de schachten). Vervangen van steenwol/kippengaas rondom brandklep en vervangen voor een **geteste/gecertificeerde** brandwerende oplossing.

Ruimtefunctie	Dopp.

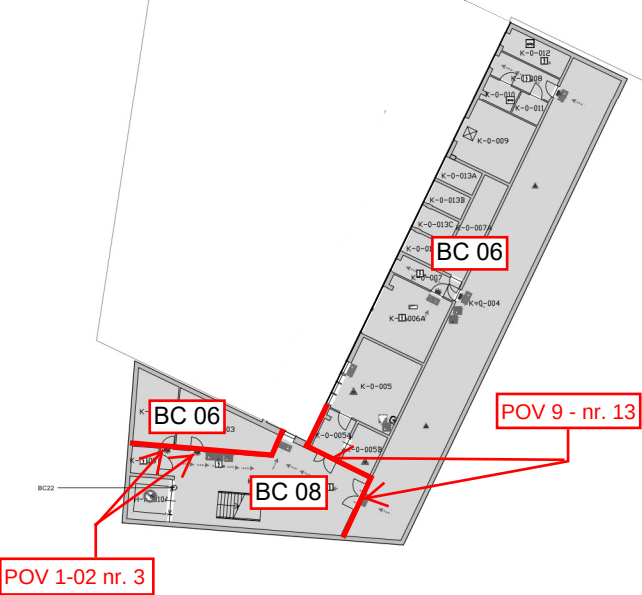

Legenda

Brandstanghulp

Brandblusser

Handbrandmelder

Uitgang

Vuutrichting rechtstreeks of naar boven

Vuutrichting rechtstreeks of naar beneden

Nevenindicator

Optische rookmelder








(bij brand) Lift niet gebruiken

Vuutroute

BC22 - 600m² (ruimtefunctie)

Beveiligingsgegevens

Theoretische grondslag
Brandveiligheid


K1 - 1e Kelder
N017 - Kaiser
14803 - COMPLEX NIEUWE HAVEN

Schaal: 1:200 (A0)
Datum: 23 april 2018




Algemeen; In het gehele gebouw dienen de doorvoeringen, kanalen en sparingen door en naden t.h.v. de brandwerende vloer- en wandconstructies zodanig brandwerend te worden afgewerkt dat een WBDBO van ten minste 30 wordt behaald (ook in de schachten). Vervangen van steenwol/kippengaas rondom brandklep en vervangen voor een geteste/gecertificeerde brandwerende oplossing.

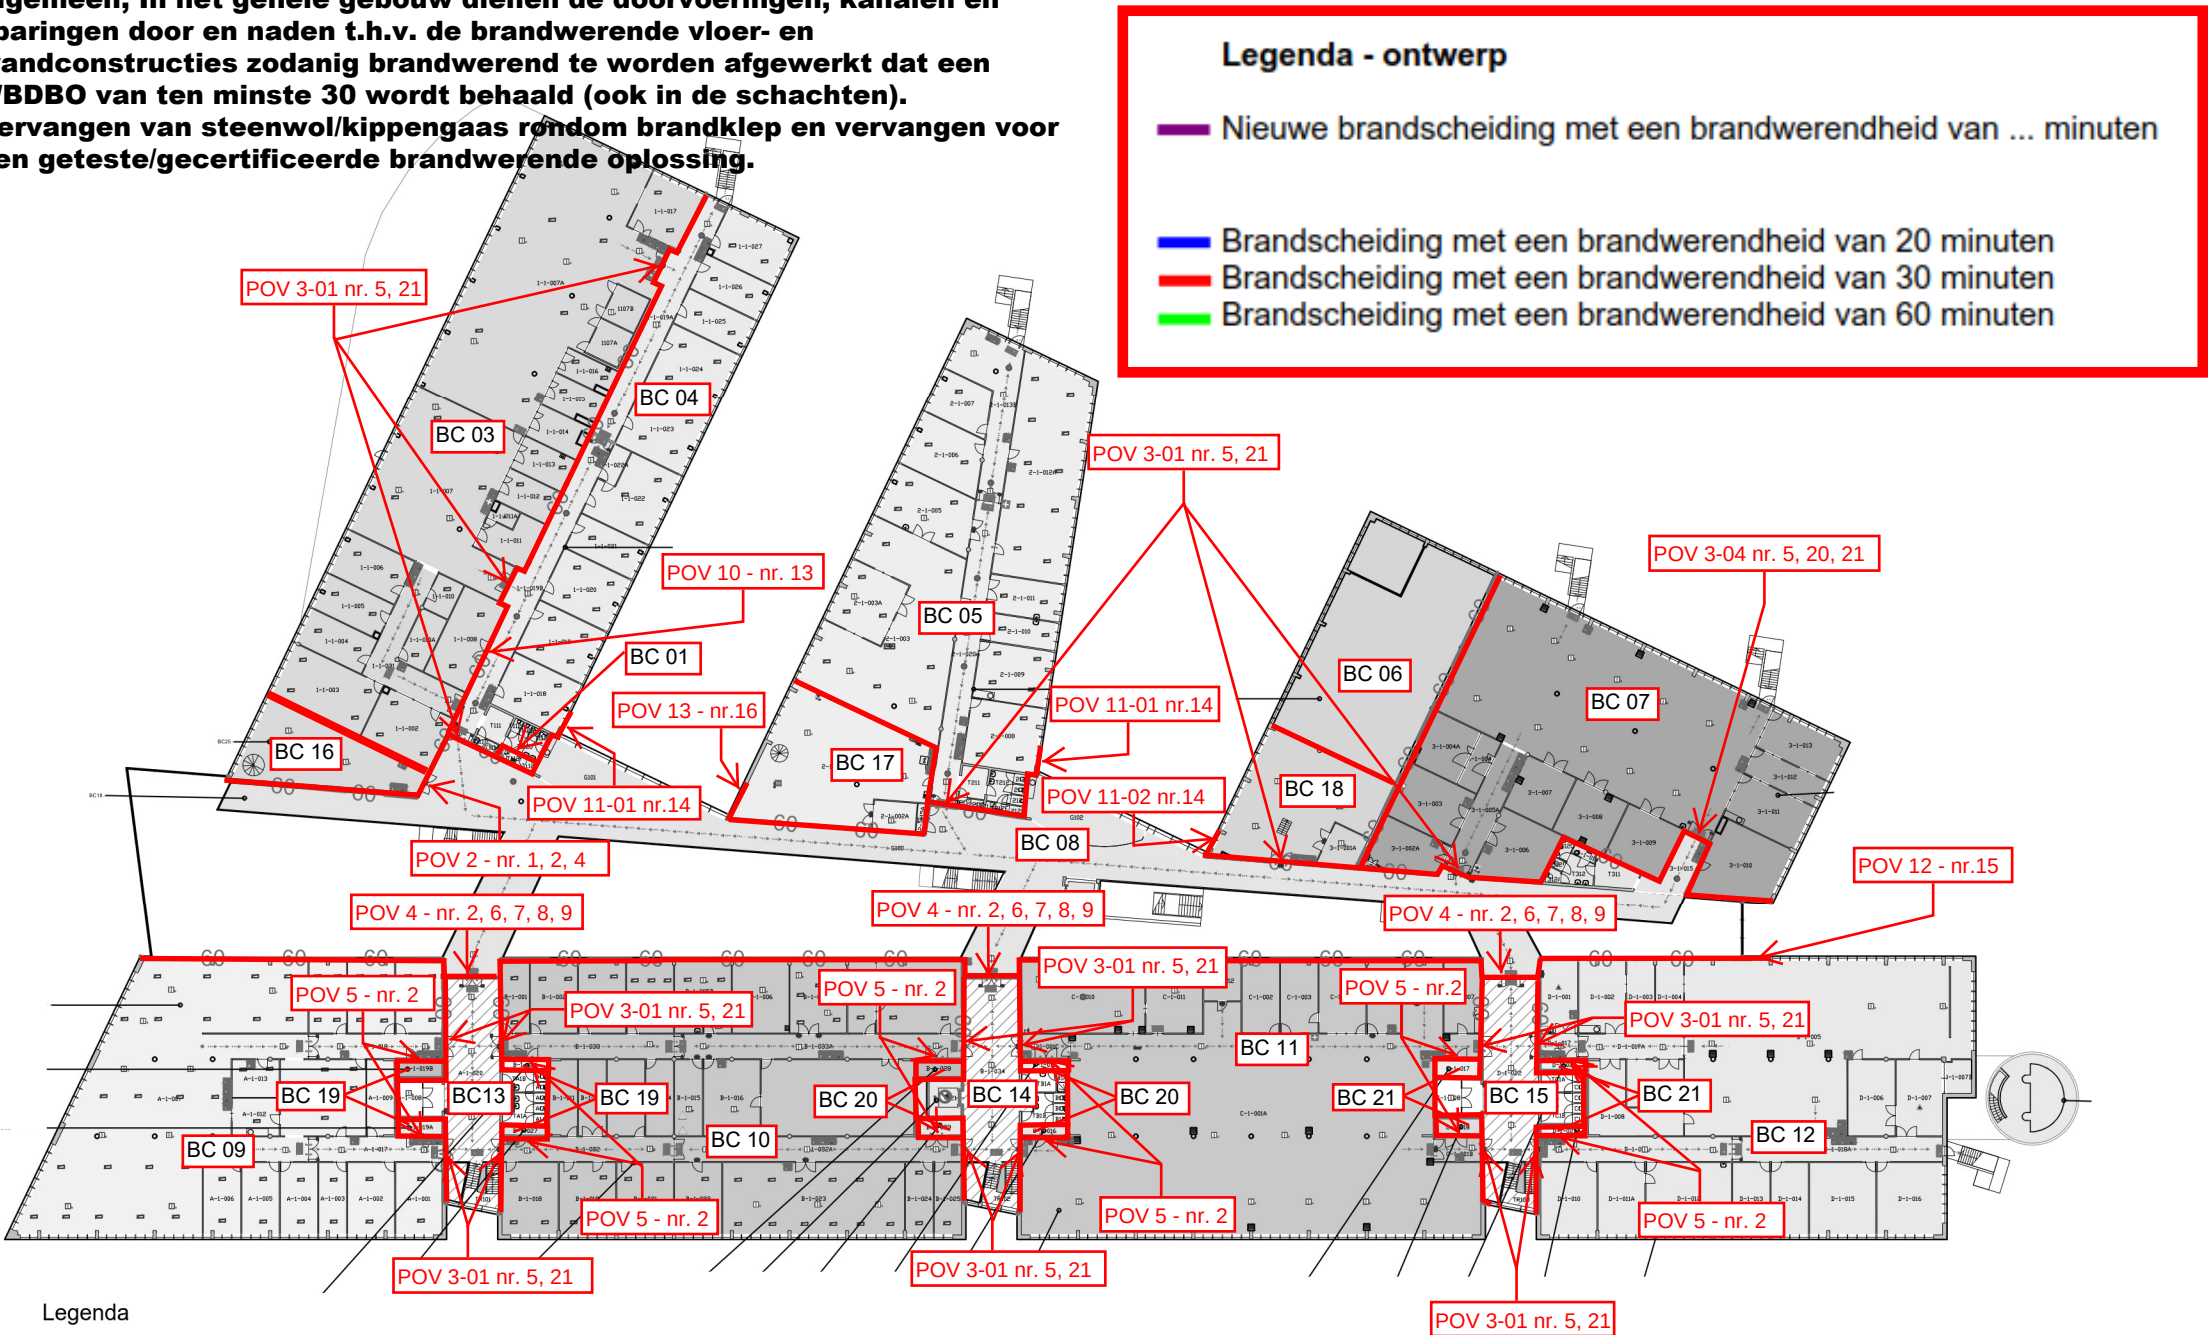

Legenda

- | | | | | | |
|--|--|--|--------------------------------------|--|--|
| | Brandslanghaspel | | K.C. Knopcilinder | | Laserstraal |
| | Brandblusser | | Tweezijdig rookwerend / zelfsluitend | | Schakelaar Elektra |
| | Handbrandmelder | | Ventilatiekanaal | | Noodschakelaar CV |
| | Uitgang | | Milieukast | | Afsluit water |
| | Vluchtrichting rechtdoor of naar boven | | Telefoon | | Noodstop |
| | Noodontgrendeling van deur | | EHBO post | | Schakelkast Electra |
| | Nevenindicator | | Evacuatie stoel | | Noodverlichting |
| | Slow Whoop | | Ogen spoelen | | Noodverlichting centrale |
| | Optische rookmelder | | Branddeken | | (bij brand) Lift niet gebruiken |
| | Kleefmagneet | | Oogspoelfles | | Vluchtroute |
| | Tweezijdig brandwerend / zelfsluitend | | Gevaarlijke stof | | Brand compartimentscheiding 60 min. WBDBO |
| | Eenzijdig brandwerend | | Brandgevaarlijke stoffen | | Subbrandcompartiment scheiding 30 min. WBD |
| | P.S. Panieksluiting | | Radioactieve stoffen | | BC1 - 841m² (Kantoorfunctie) |

- | | | | |
|--|----------------------------------|--|--|
| | BC2 - 7m² (Industriefunctie) | | BC15 - 4m² (Industriefunctie) |
| | BC3 - 7m² (Industriefunctie) | | BC16 - 4m² (Industriefunctie) |
| | BC4 - 4m² (Industriefunctie) | | BC17 - 1018m² (Industriefunctie) |
| | BC5 - 4m² (Industriefunctie) | | BC18 - 768m² (Overige gebruiksfunctie) |
| | BC6 - 1037m² (Industriefunctie) | | BC21 - 899m² (Industriefunctie) |
| | BC7 - 7m² (Industriefunctie) | | BC22 - 413m² (Industriefunctie) |
| | BC8 - 14m² (Industriefunctie) | | BC23 - 788m² (Industriefunctie) |
| | BC9 - 7m² (Industriefunctie) | | BC25 - 1057m² (Kantoorfunctie) |
| | BC10 - 4m² (Industriefunctie) | | BC26 - 513m² (Kantoorfunctie) |
| | BC11 - 4m² (Industriefunctie) | | Extra beschermde vluchtroute |
| | BC12 - 1037m² (Industriefunctie) | | |
| | BC13 - 7m² (Industriefunctie) | | |
| | BC14 - 7m² (Industriefunctie) | | |

Bouwlaag gegevens:
H. vloer boven meetniveau: 3299 mm
Gebruiksovername: 8951.92 m2
Maximaal aantal personen: 0

Theoretische grondslag Brandveiligheid

1 - 1e Verdieping
N017 - Kaiser
14B03 - COMPLEX NIEUWE HAVEN

Schaal: 1:500 (A2)
Datum: 23 april 2018



Rijksvastgoedbedrijf
Hoewel aan de totstandkoming van deze vastgoedgegevens de ultieme zorg is besteed, aanvaardt het
Rijksvastgoedbedrijf geen enkele aansprakelijkheid voor eventuele fouten, onduidelijkheden of onvol-
komenheden, noch voor de gevolgen hiervan. Aan deze gegevens kunnen geen rechten worden ontleend.
© Ministerie van Binnenlandse Zaken en Koninkrijksrelaties

Algemeen; In het gehele gebouw dienen de doorvoeringen, kanalen en sparingen door en naden t.h.v. de brandwerende vloer- en wandconstructies zodanig brandwerend te worden afgewerkt dat een WBDBO van ten minste 30 wordt behaald (ook in de schachten). Vervangen van steenwol/kippengaas rondom brandklep en vervangen voor een geteste/gecertificeerde brandwerende oplossing.


Legenda - ontwerp

Nieuwe brandscheiding met een brandwerendheid van ... minuten

Brandscheiding met een brandwerendheid van 20 minuten

Brandscheiding met een brandwerendheid van 30 minuten

Brandscheiding met een brandwerendheid van 60 minuten

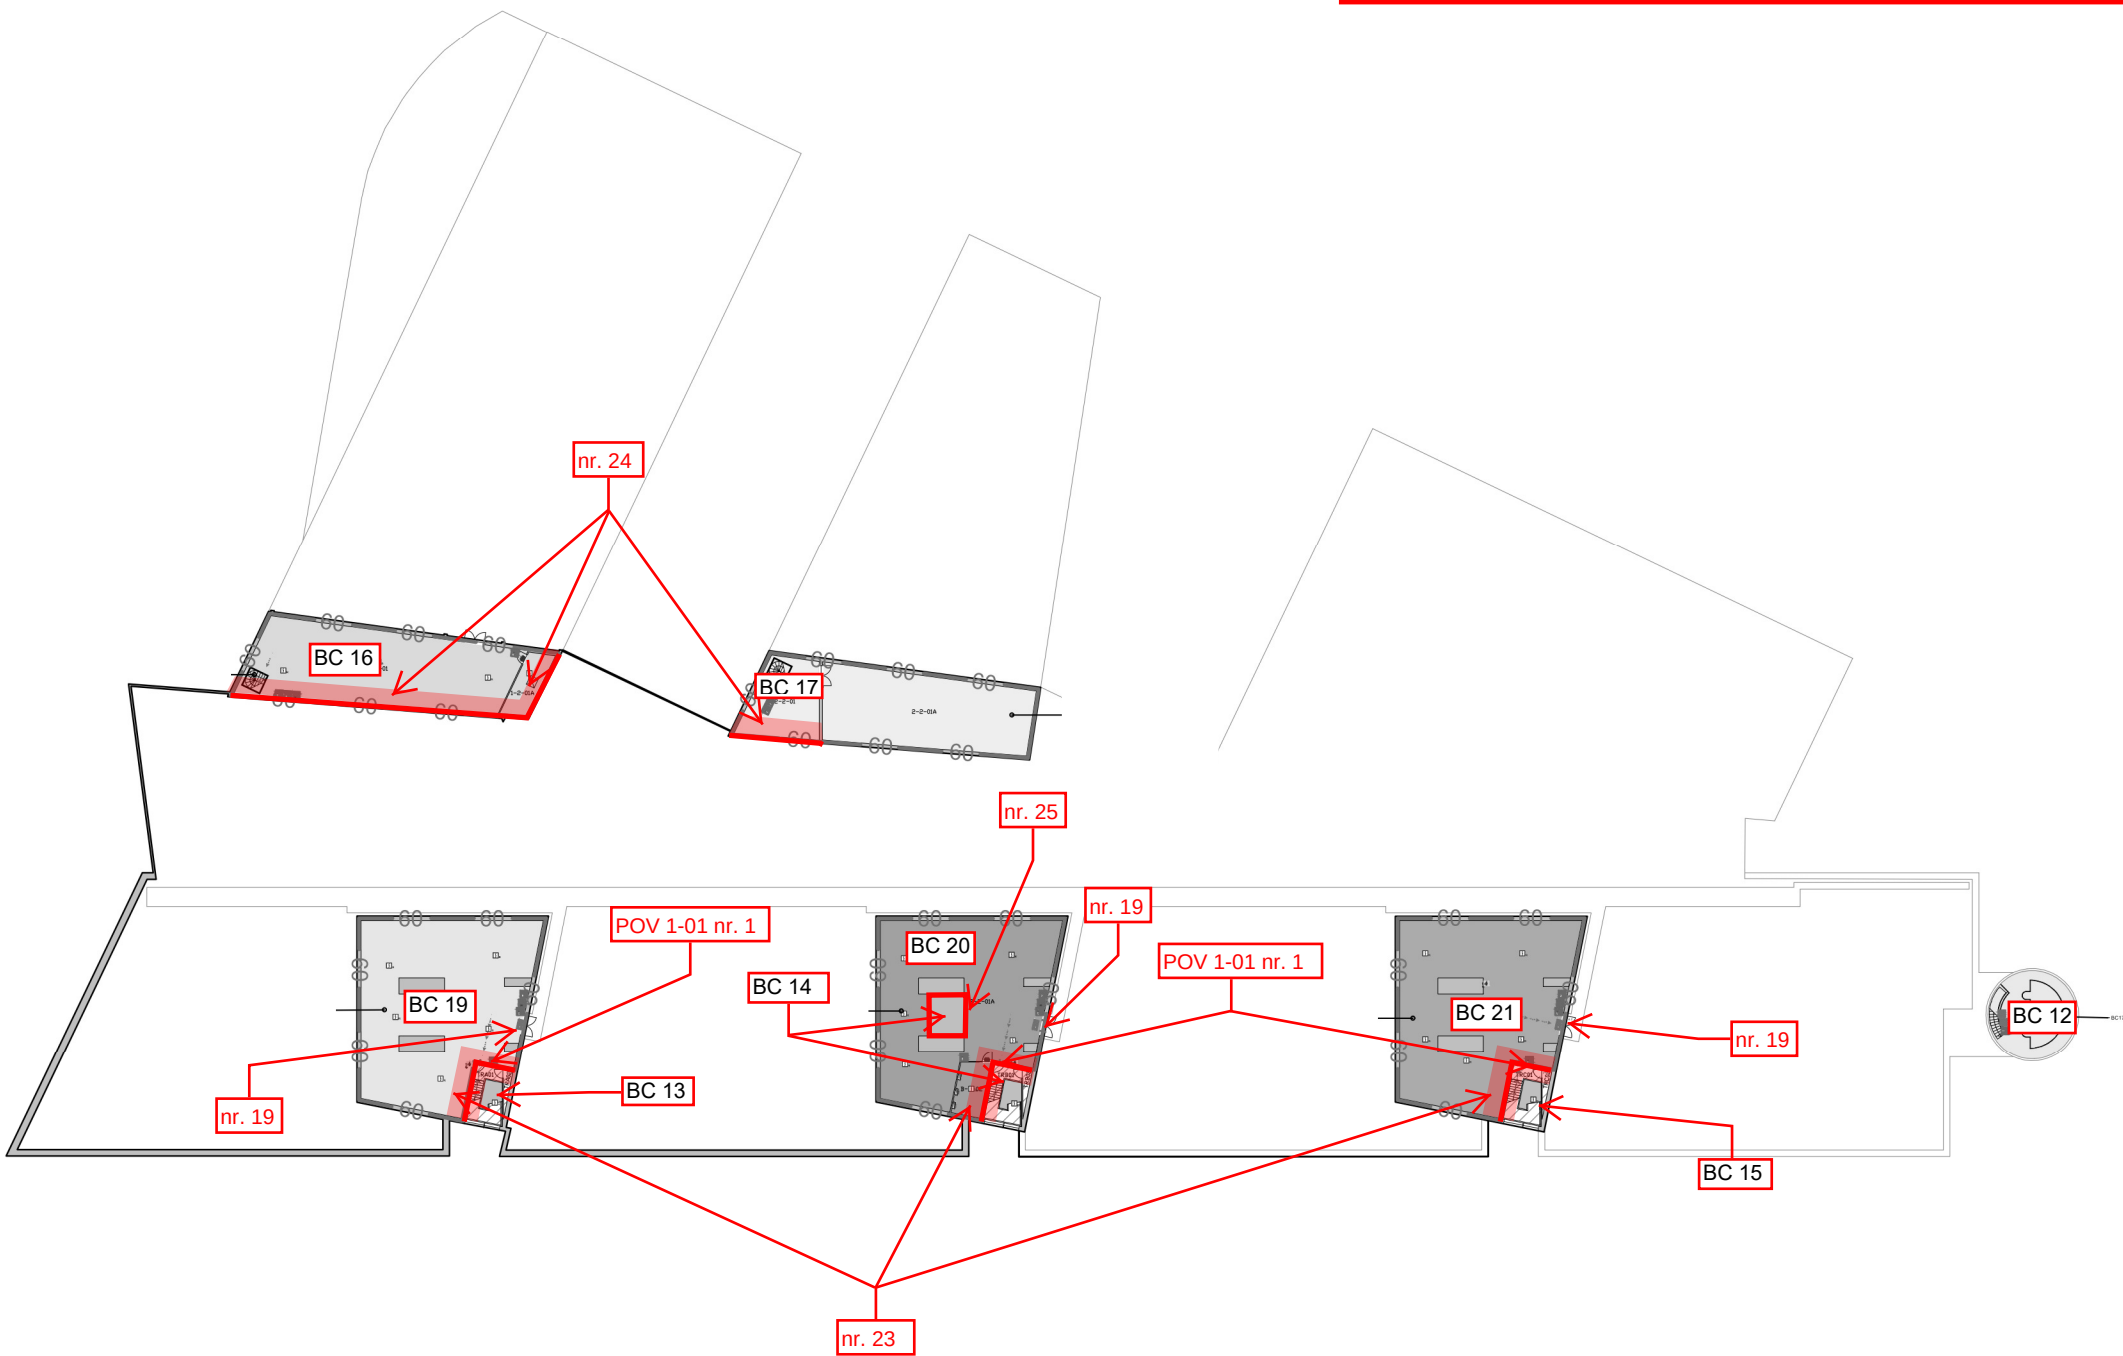

Ruimtefunctie	Opp.
Legenda

- Brandslanghaspel
- Brandblusser
- Handbrandmelder
- Vluchtrichting rechtdoor of naar boven
- Brandmeldcentrale
- Ontruimingspaneel
- Nevenindicator
- Optische rookmelder
- Tweezijdig brandwerend / zelfsluitend
- K.C. Knopcilinder
- Vluchtmasker
- Branddeken
- Schakelaar Elektra
- Noodverlichting centrale
- Vluchtroute
- Brand compartimentscheiding 60 min. WBDBO
- BC17 - 54m² (Industriefunctie)
- BC21 - 181m² (Industriefunctie)
- BC25 - 187m² (Industriefunctie)
- Extra beschermde vluchtroute

Bouwlaag gegevens:	
H. vloer boven meetniveau:	6298 mm
Gebruiksoppervlakte:	8951.92 m2
Maximaal aantal personen:	0

Theoretische grondslag Brandveiligheid

2 - 2e Verdieping
N017 - Kaiser
14B03 - COMPLEX NIEUWE HAVEN

Schaal: 1:500 (A2)
Datum: 23 april 2018



Rijksvastgoedbedrijf
Ministerie van Binnenlandse Zaken en
Koninkrijksrelaties

Rijksvastgoedbedrijf
Hoewel aan de totstandkoming van deze vastgoedgegevens de uiterste zorg is besteed, aanvaardt het
Rijksvastgoedbedrijf geen enkele aansprakelijkheid voor eventuele fouten, onduidelijkheden of onvol-
komenheden, noch voor de gevolgen hiervan. Aan deze gegevens kunnen geen rechten worden ontleend.
© Ministerie van Binnenlandse Zaken en Koninkrijksrelaties