




*Rijksvastgoedbedrijf
Ministerie van Binnenlandse Zaken en
Koninkrijksrelaties*



Inspectierapport steekproef brandveiligheid

14B37 KIM
005, Enys House

Versie: 3.0
Datum: 1 april 2019

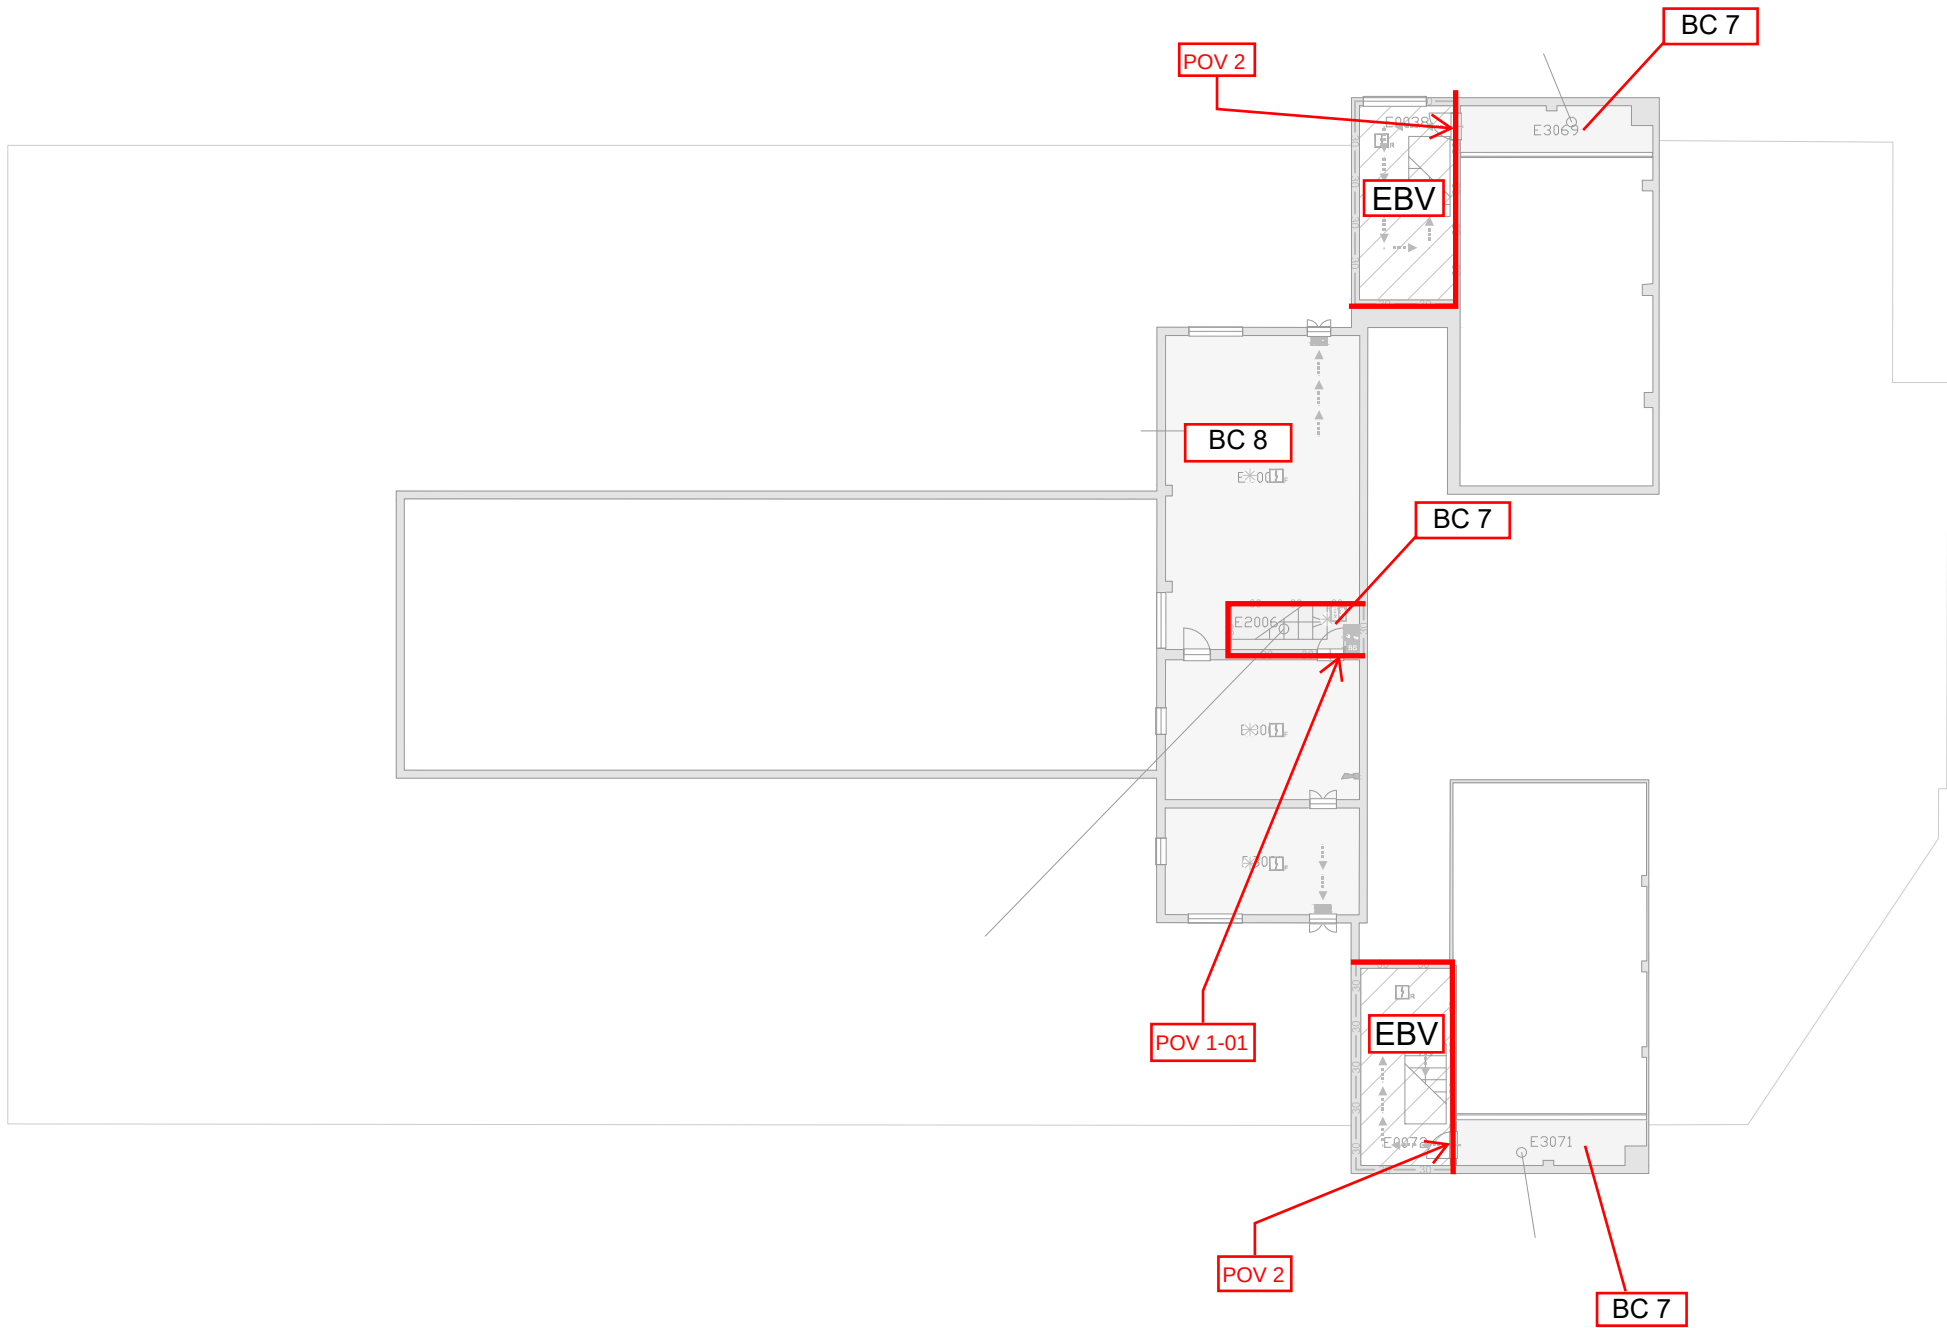

Ruimte	Functie	Opp.
E0038	Trappenhuis	25.95
E0072	Trappenhuis	24.81
E2006	Trappenhuis	8.06
E3001	Technische Ruimte	29.08
E3004	Technische Ruimte	38.10
E3006	Technische Ruimte	76.63
E3069	Lestokaal	12.31
E3071	Lestokaal	12.15

Legenda - ontwerp

Brandscheiding ten minste brandwerend 60 minuten

Brandscheiding ten minste brandwerend 30 minuten

Brandscheiding ten minste brandwerend 20 minuten

Nieuwe brandscheiding ten minste brandwerend minuten




3 - 3e Verdieping
005 - Enys House / Eetzaal
14B57 - K&M

Schaal: 1:100 (A0)
Datum: 25 april 2018



