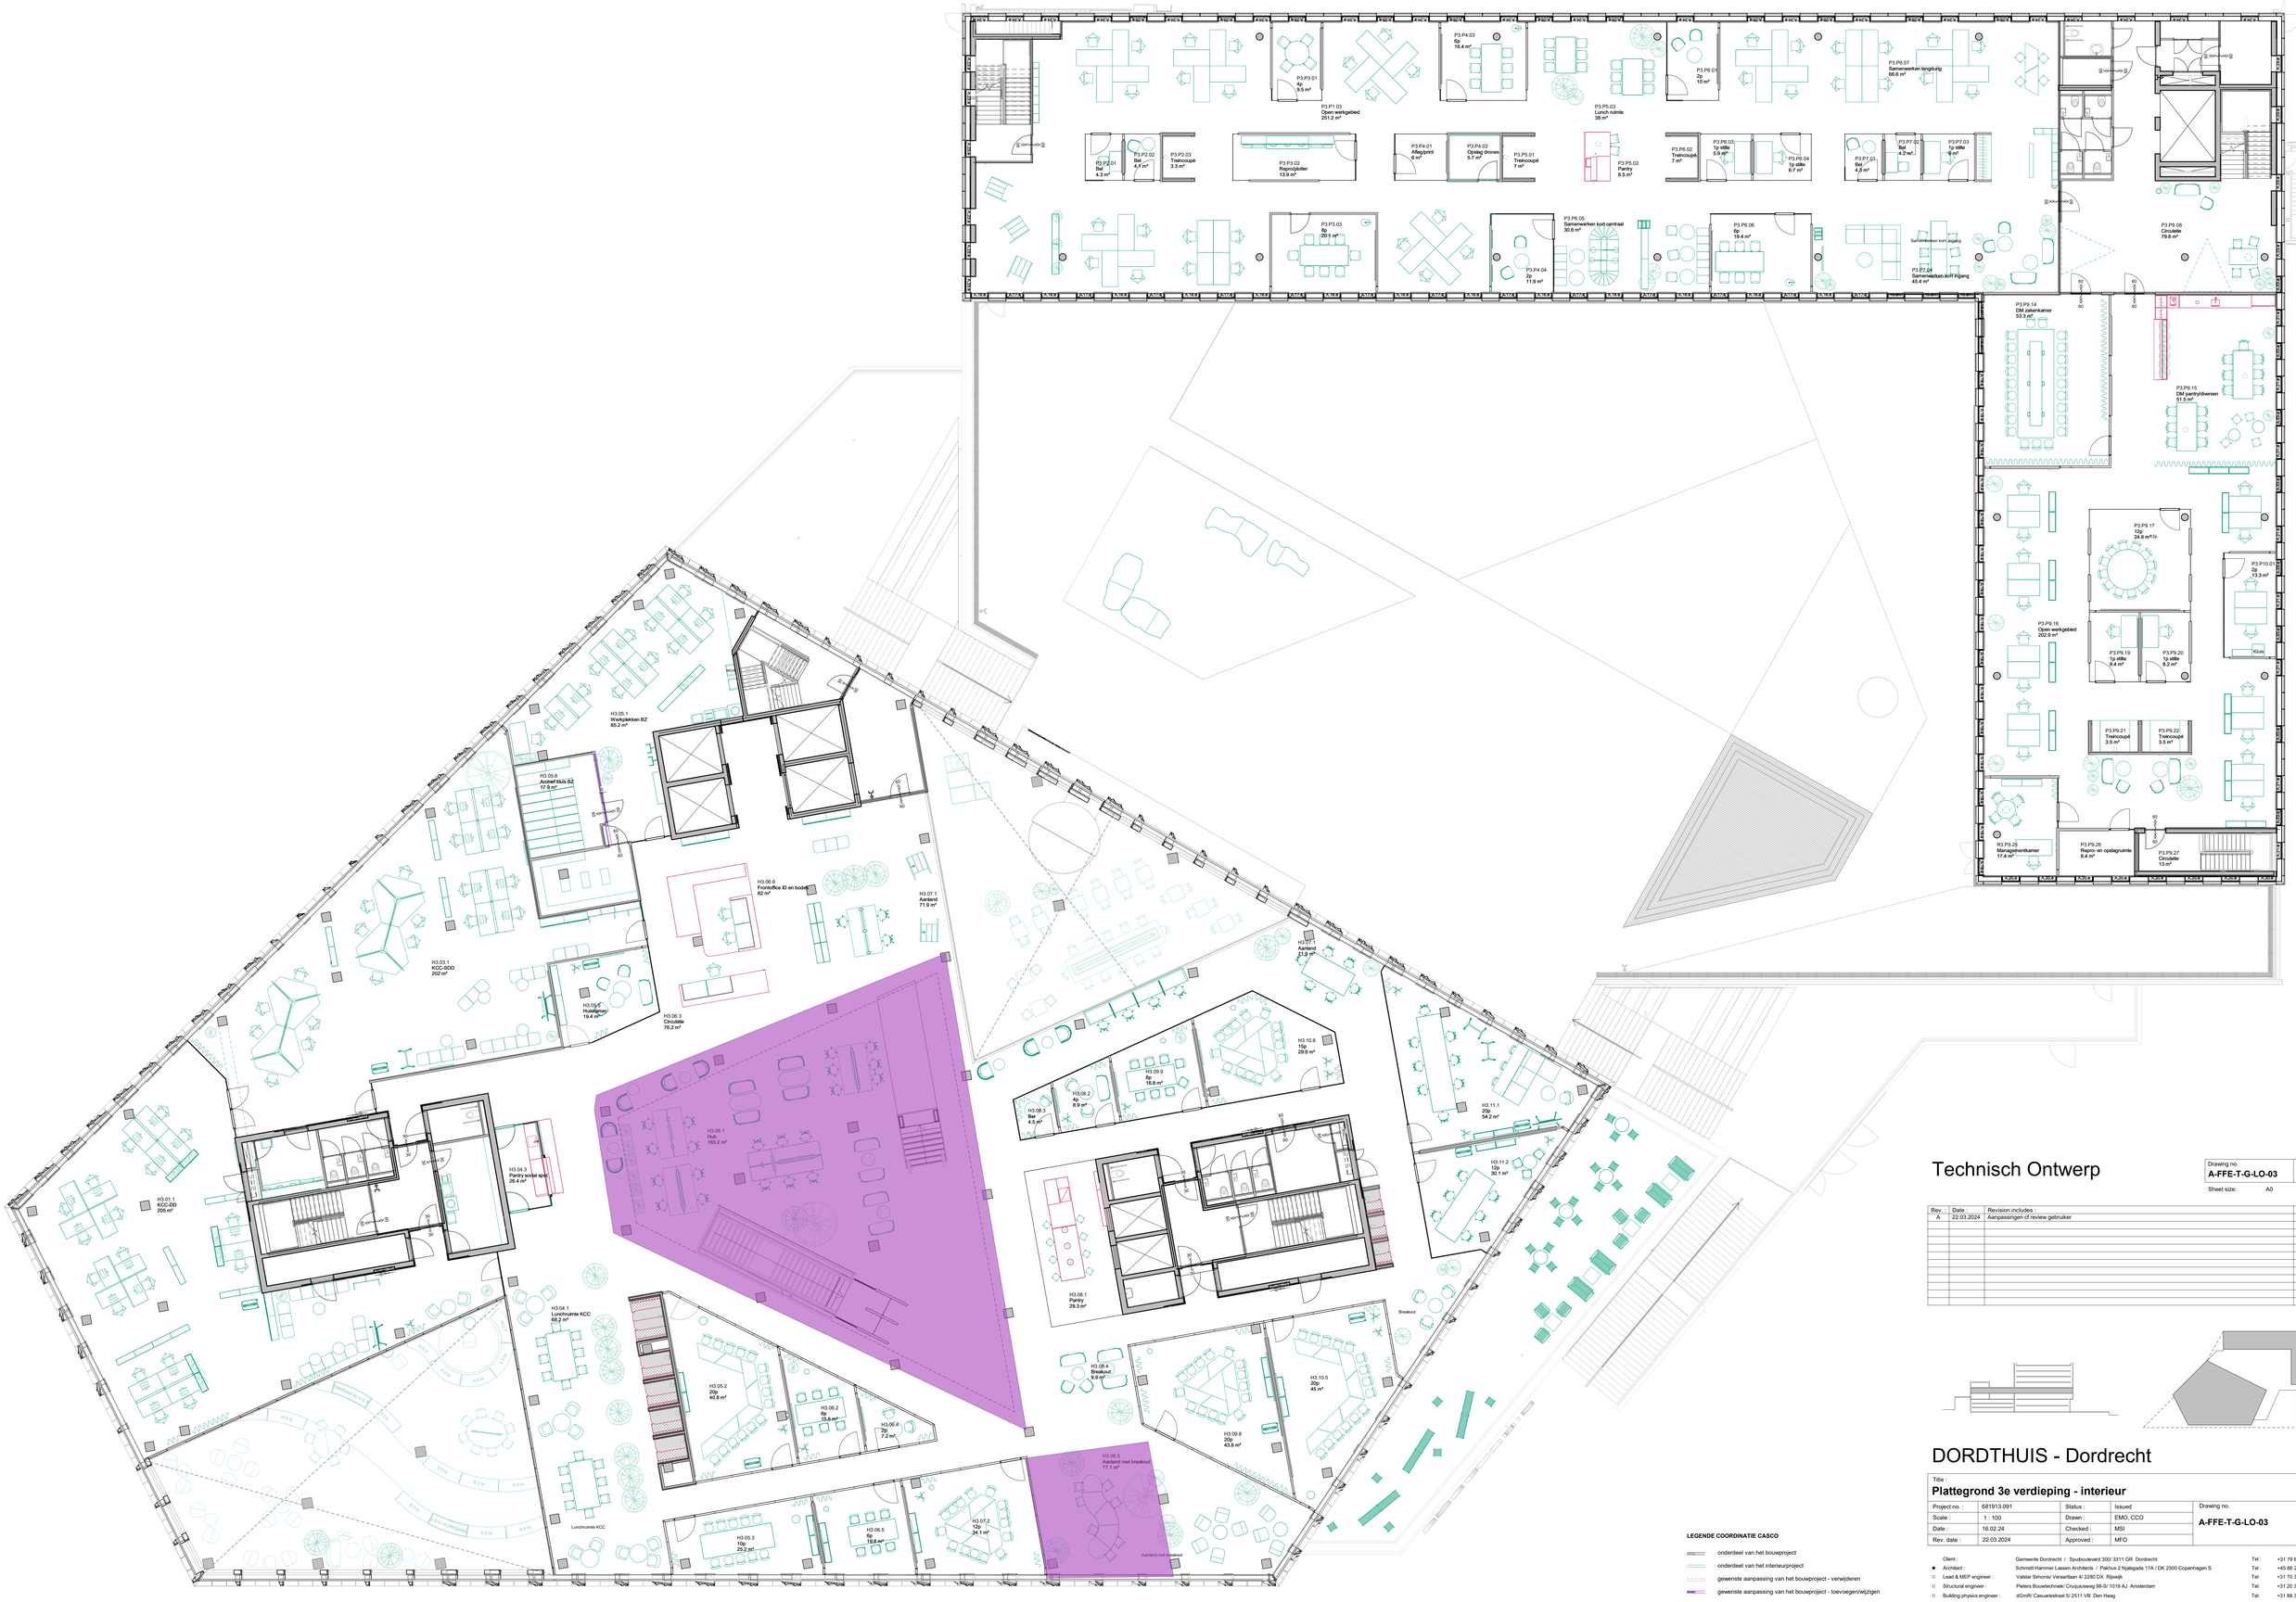

LEGENDE COORDINATIE CASCO

- onderdeel van het bouwproject
- onderdeel van het interieurproject
- gewenste aanpassing van het bouwproject - verwijderen
- gewenste aanpassing van het bouwproject - toevoegen/wijzigen

Technisch Ontwerp

Drawing no.	Rev. no.
A-FFE-T-G-LO-03	A

Sheet size: A0

Rev. :	Date	Revision includes :	Inst.:
A	22.03.2024	Aanpassingen cf review gebruiker	

DORDTHUIS - Dordrecht

Title :

Plattegrond 3e verdieping - interieur

Project no. :	681913.091	Status :	Issued	Drawing no.	Rev. no.
Scale :	1 : 100	Drawn :	EMO, CCO	A-FFE-T-G-LO-03	A
Date :	16.02.24	Checked :	MSI		
Rev. date :	22.03.2024	Approved :	MFO		

Client : Gemeente Dordrecht / Spuiboulevard 300/ 3311 GR Dordrecht Tel : +31 78 639 89 89

■ Architect : Schmidt Hammer Lassen Architects / Paihus 2 Nijalegade 17A / DK 2300 Copenhagen S Tel : +45 86 20 19 00

□ Lead & MEP engineer : Valstar Simonis/ Verasrtlaan 4/ 2280 DX Rijswijk Tel: +31 70 307 22 22

□ Structural engineer : Pieters Bouwtechniek/ Cruquiusweg 98-B/ 1019 AJ Amsterdam Tel: +31 20 305 09 40

□ Building physics engineer : dGmR/ Cassarielestraat 5/ 2511 VB Den Haag Tel: +31 88 345 73 00

schmidt/hammer/lassen/architects/