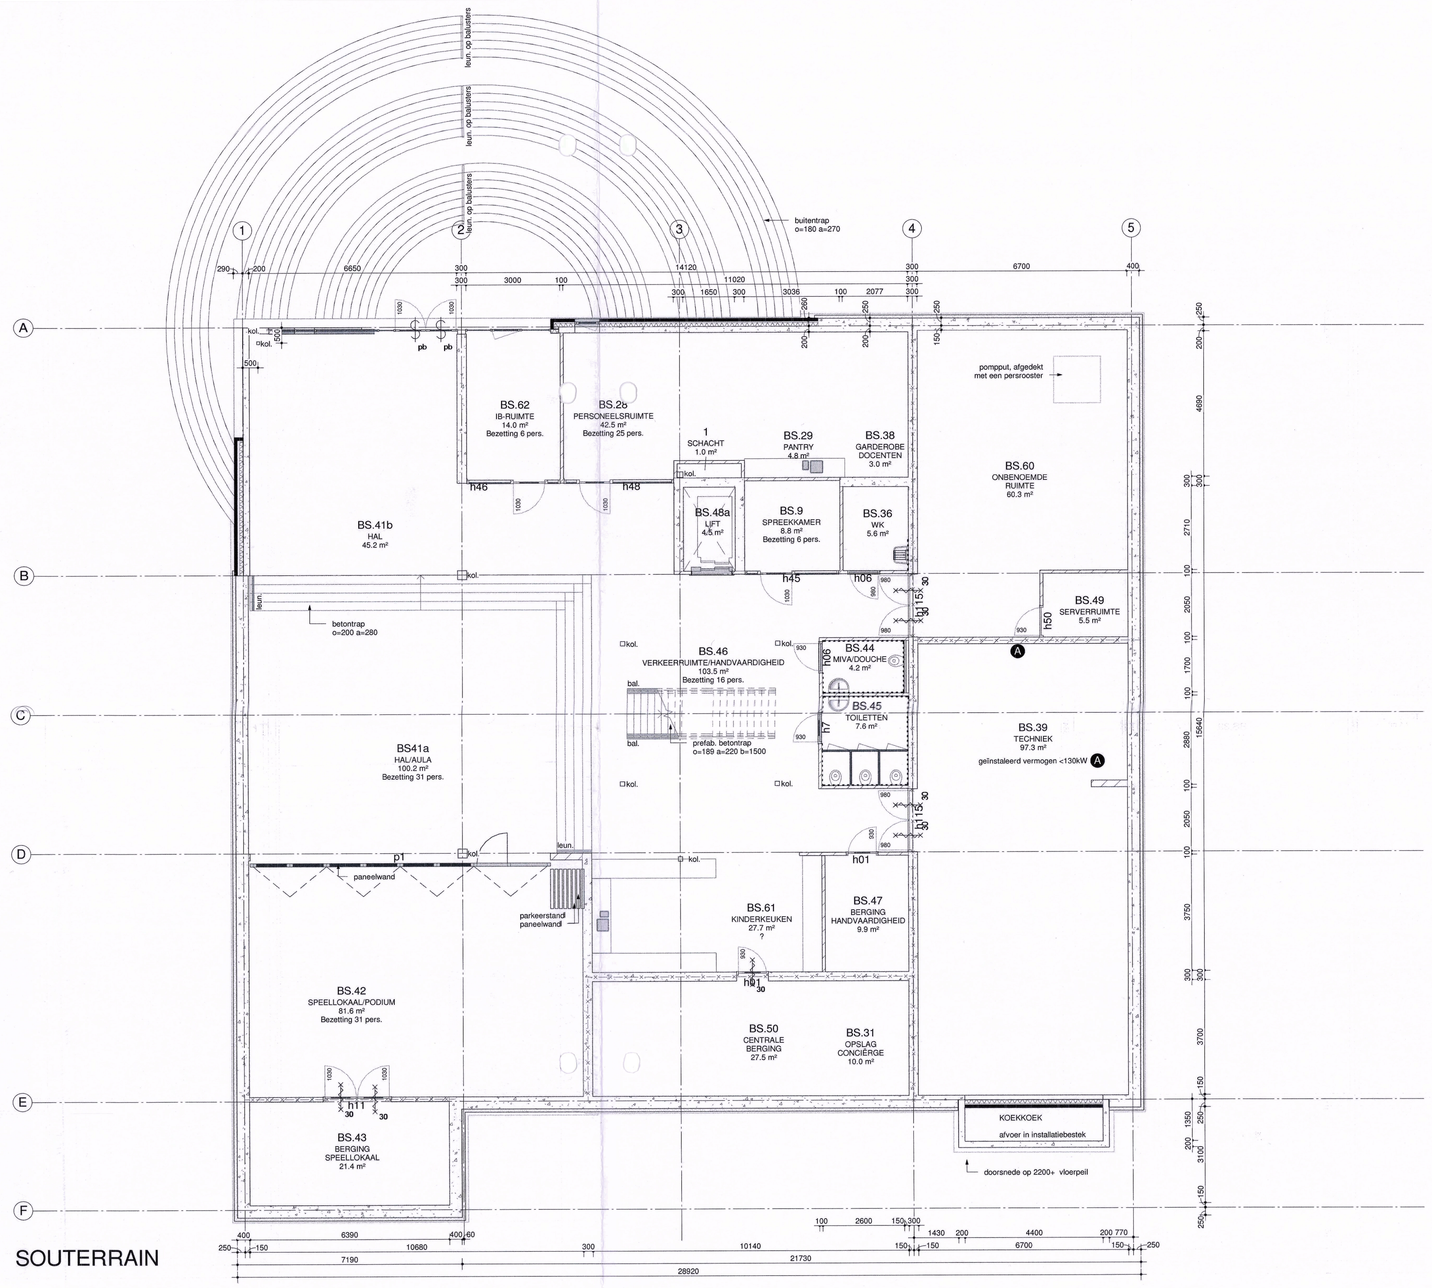

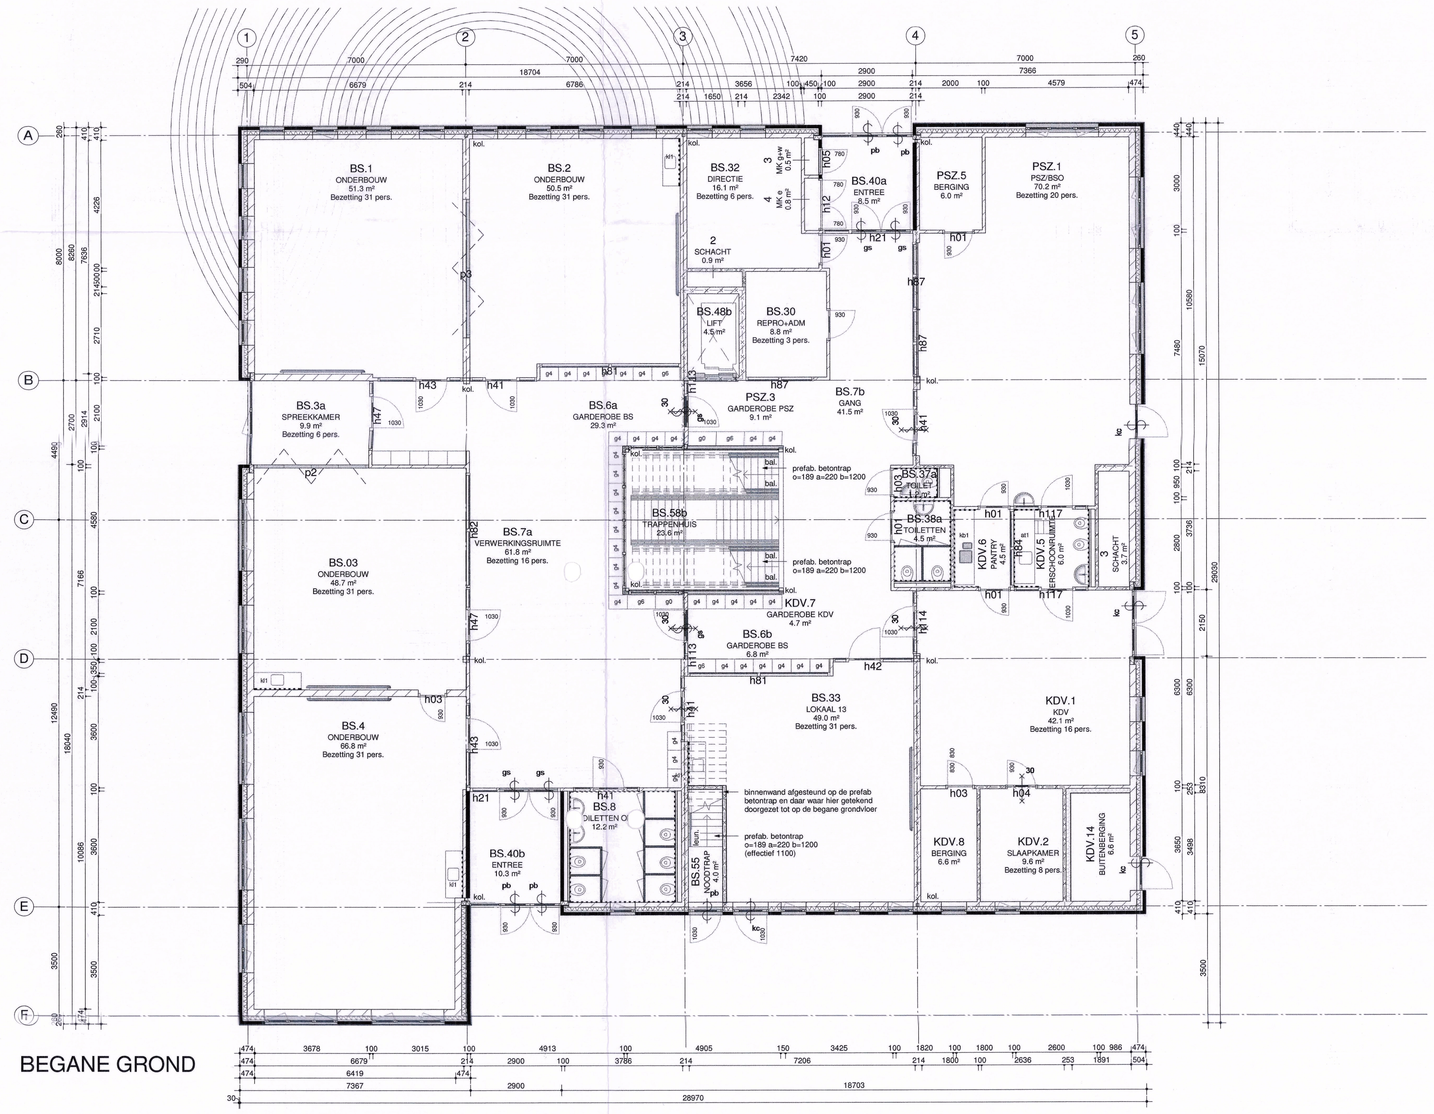

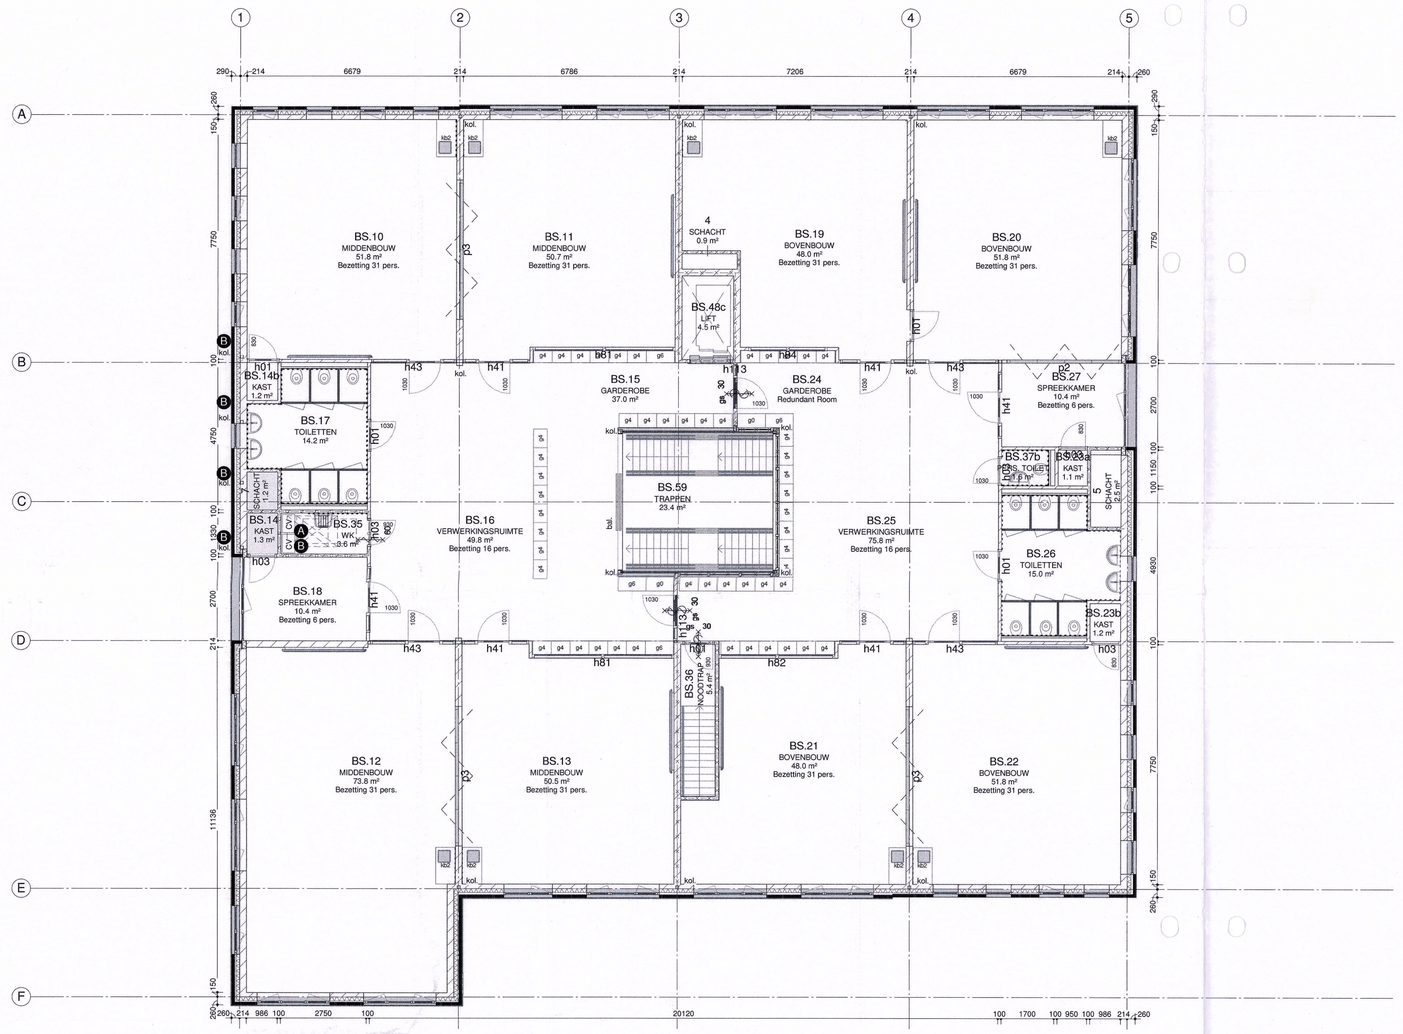

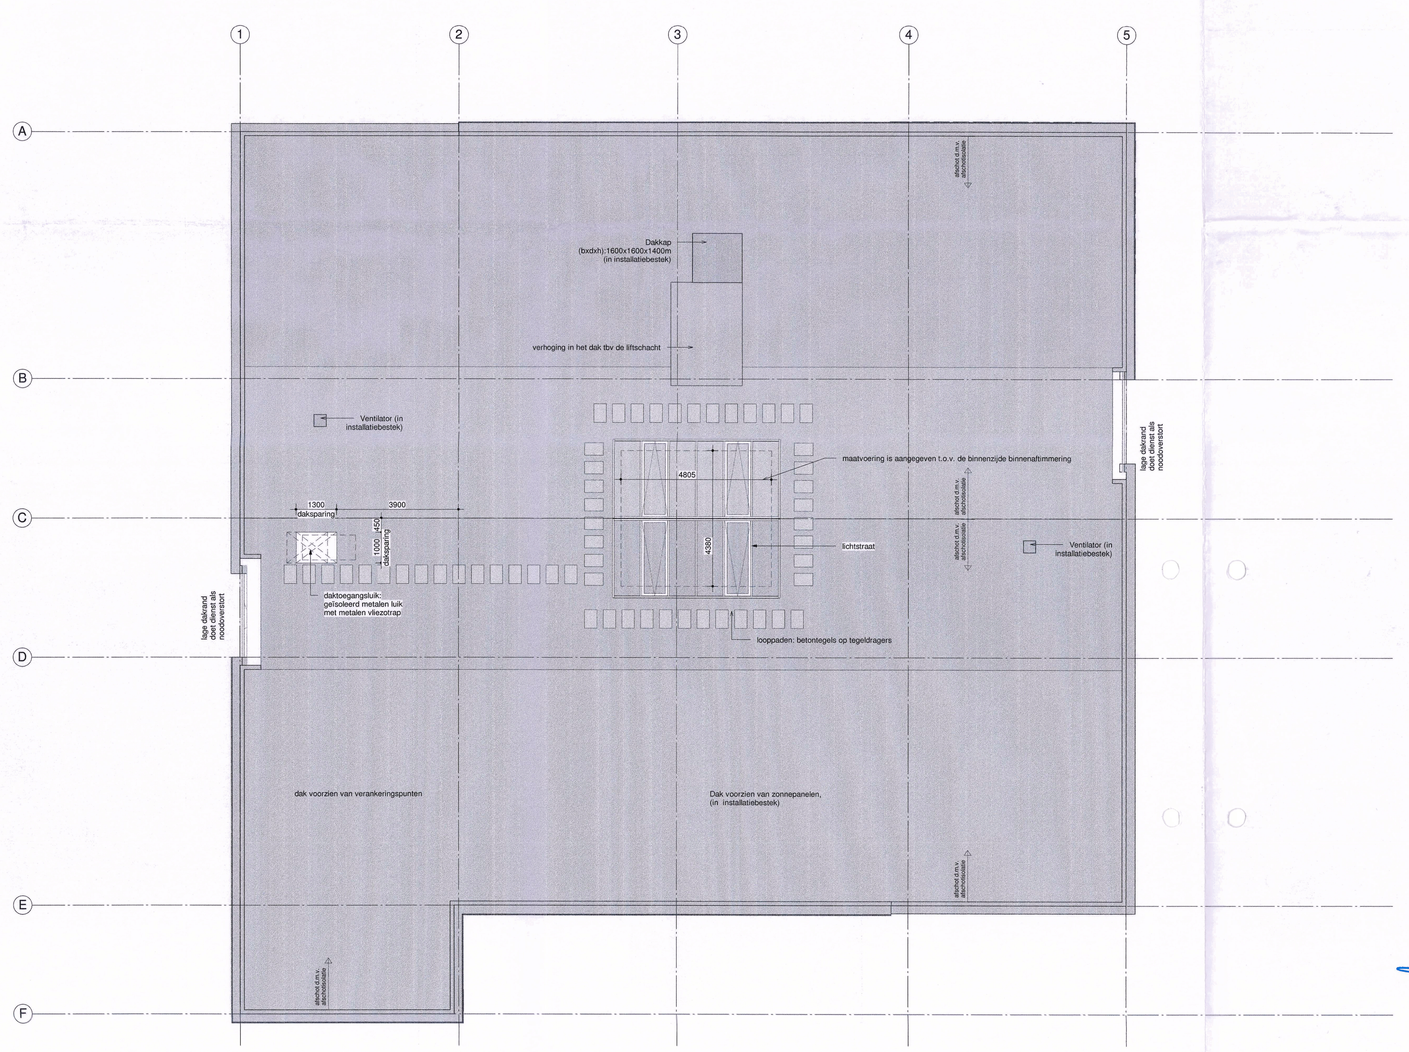

Behoort bij besluit van Burgemeester en Wethouders van de gemeente Landgraaf
d.d. 31 JUL 2014
Mij bekend de Aanvraag

WIJZIGINGEN:

A Wijzigingen n.a.v. de brief van de gemeente d.d. 03-06-2014:
- looplijn aanduiding aangepast
- indeling technische ruimte
- 1 CV-ketel verplaatst naar de 1e verdieping zodat het geïnstalleerd vermogen technische ruimte <130kW blijft. Zie tekeningen Jan Kraft adviseurs
- renvooi uitgebreid t.a.v. brand en rookklasse

B d.d. 09-07-2014:
- CV-verplaatst naar 1e verdieping, ruimte BS.35 uitgevoerd als stookruimte.
- constructie toegevoegd op grond van berekening constructeur d.d. 09-07-2014

RENVOOI ALGEMEEN:

- betonwand
- schoon metselwerk baksteen w.f.
- isolatie
- binnenwanden en binnenspouwbladen kalkzandsteen
- lichte scheidingswand (metal-stud)
- voorzetwand (metal-stud)
- sanitaire wand
- wandtegels hoogte:
  - t.p.v. uitstortgootstenen tot 1500+vl.
  - op alle overige plaatsen tot boven systeemplafond
- brandwerende zelfsluitende deur 30/60/90 min
- brandwerende pui 30/60/90 min.
- niet afsluitbare deur, na = niet afsluitbaar hs = hotelslot pb = paniekbalk pc = profielcylinder
- brandscheiding 30 min. (WBDBO)
- brandscheiding 60 min. (WBDBO)

kol.	kolom vlgs. tekening constructeur
MK-g	meterkast gas en water
MK-e	meterkast electra
bal.	balustrade, conform afd. 2.3 BB
leun.	2 st. muurleuningen, conform afd. 2.3 BB
g	garderobekast
kl	kleurenblokje
kb	keukenblok
at	aankleedtafel

VEILIGHEID:
veiligheids-glas (geen eis BB), conform NEN 3569, categorie a.

doorvoeren en leidingen door brandscheidingen brandwerend dichtzetten zodat de WBDBO gewaarborgd blijft conform art. 2.84 BB.

inbraakwerendheid weerstandsklasse 2. (geen eis BB) conform NEN 5096.

Een zijde van een constructieonderdeel die grenst aan de binnenlucht voldoet aan de in tabel 2.66 BB aangegeven brandklasse en aan rookklasse s2, beide bepaald volgens NEN-EN 13501-1. B

Een zijde van een constructieonderdeel die grenst aan de buitenlucht voldoet vanaf het aansluitende terrein tot een hoogte van ten minste 2,5 m aan brandklasse B, bepaald volgens NEN-EN 13501-1. A

GEZONDHEID:
wanden en vloeren toilet-, douche- en aankleedruimten voorzien van afwerking min. conform art. 3.23 BB.

BRUIKBAARHEID:
hoogteverschillen t.p.v. de toegang en vloeren in toegankelijkheidssector bedraagt niet meer dan 20 mm conform art. 4.27 BB.

ENERGIEZUINIGHEID en MILIEU:
vloeren en buitenwanden: Rc min.= 3,5 m².K/W,
daken: Rc min.= 5,0 m².K/W
U-waarde Ramen,deuren en kozijnen:Uw=<1,65 W/m².K
Qv-10 waarde: max. 0,420 dm³/s.m²

HOOFDDRAAGCONSTRUCTIE:
- conform documenten Adviesbureau Cordewener beton, staal en houtconstructies constructeur.
- sterfte bij brand wordt gerealiseerd vlgs. de op bovenstaande documenten weergegeven voorzieningen.

BRANDVEILIGHEIDSINSTALLATIES en OVERIGE INSTALLATIES:
- liftinstallatie conform NEN-EN 81-2:
- overige voorzieningen, zoals: brandblusmiddelen, oriëntatieverlichting, vluchtroutеaanduidingen, branddmeldpanelen, evt. doormelding en afsluiters gas en electra conform de documenten van Jan Kraft.

installaties ter goedkeuring bij gemeente indienen.

GEMEENTE LANDGRAAF
Casemarkaan Fysiek domein

BEHOORT BIJ AANVRAAG OMGEVINGSVERGUNNING
NR. 2014-0149
D.D. 15.03.14

werk	:	NIEUWBOUW BREDE SCHOOL SCHAESBERG LANDGRAAF
tekening	:	AANVRAAG TEKENING PLATTEGRONDEN
schaal	:	1:100
getekend	:	JGMK
formaat	:	A0
datum	:	09-07-2014 B
werknr.		tekeningnr.
1971		a 11

gsg architecten bv
eglantierlaan 3
7329 an apeldoorn
T 055- 541 82 55
F 055- 542 19 22
E info@gsgarchitecten.nl
W www.gsgarchitecten.nl
BTW NL816187514.B01
KvK 08147234
gsg architecten