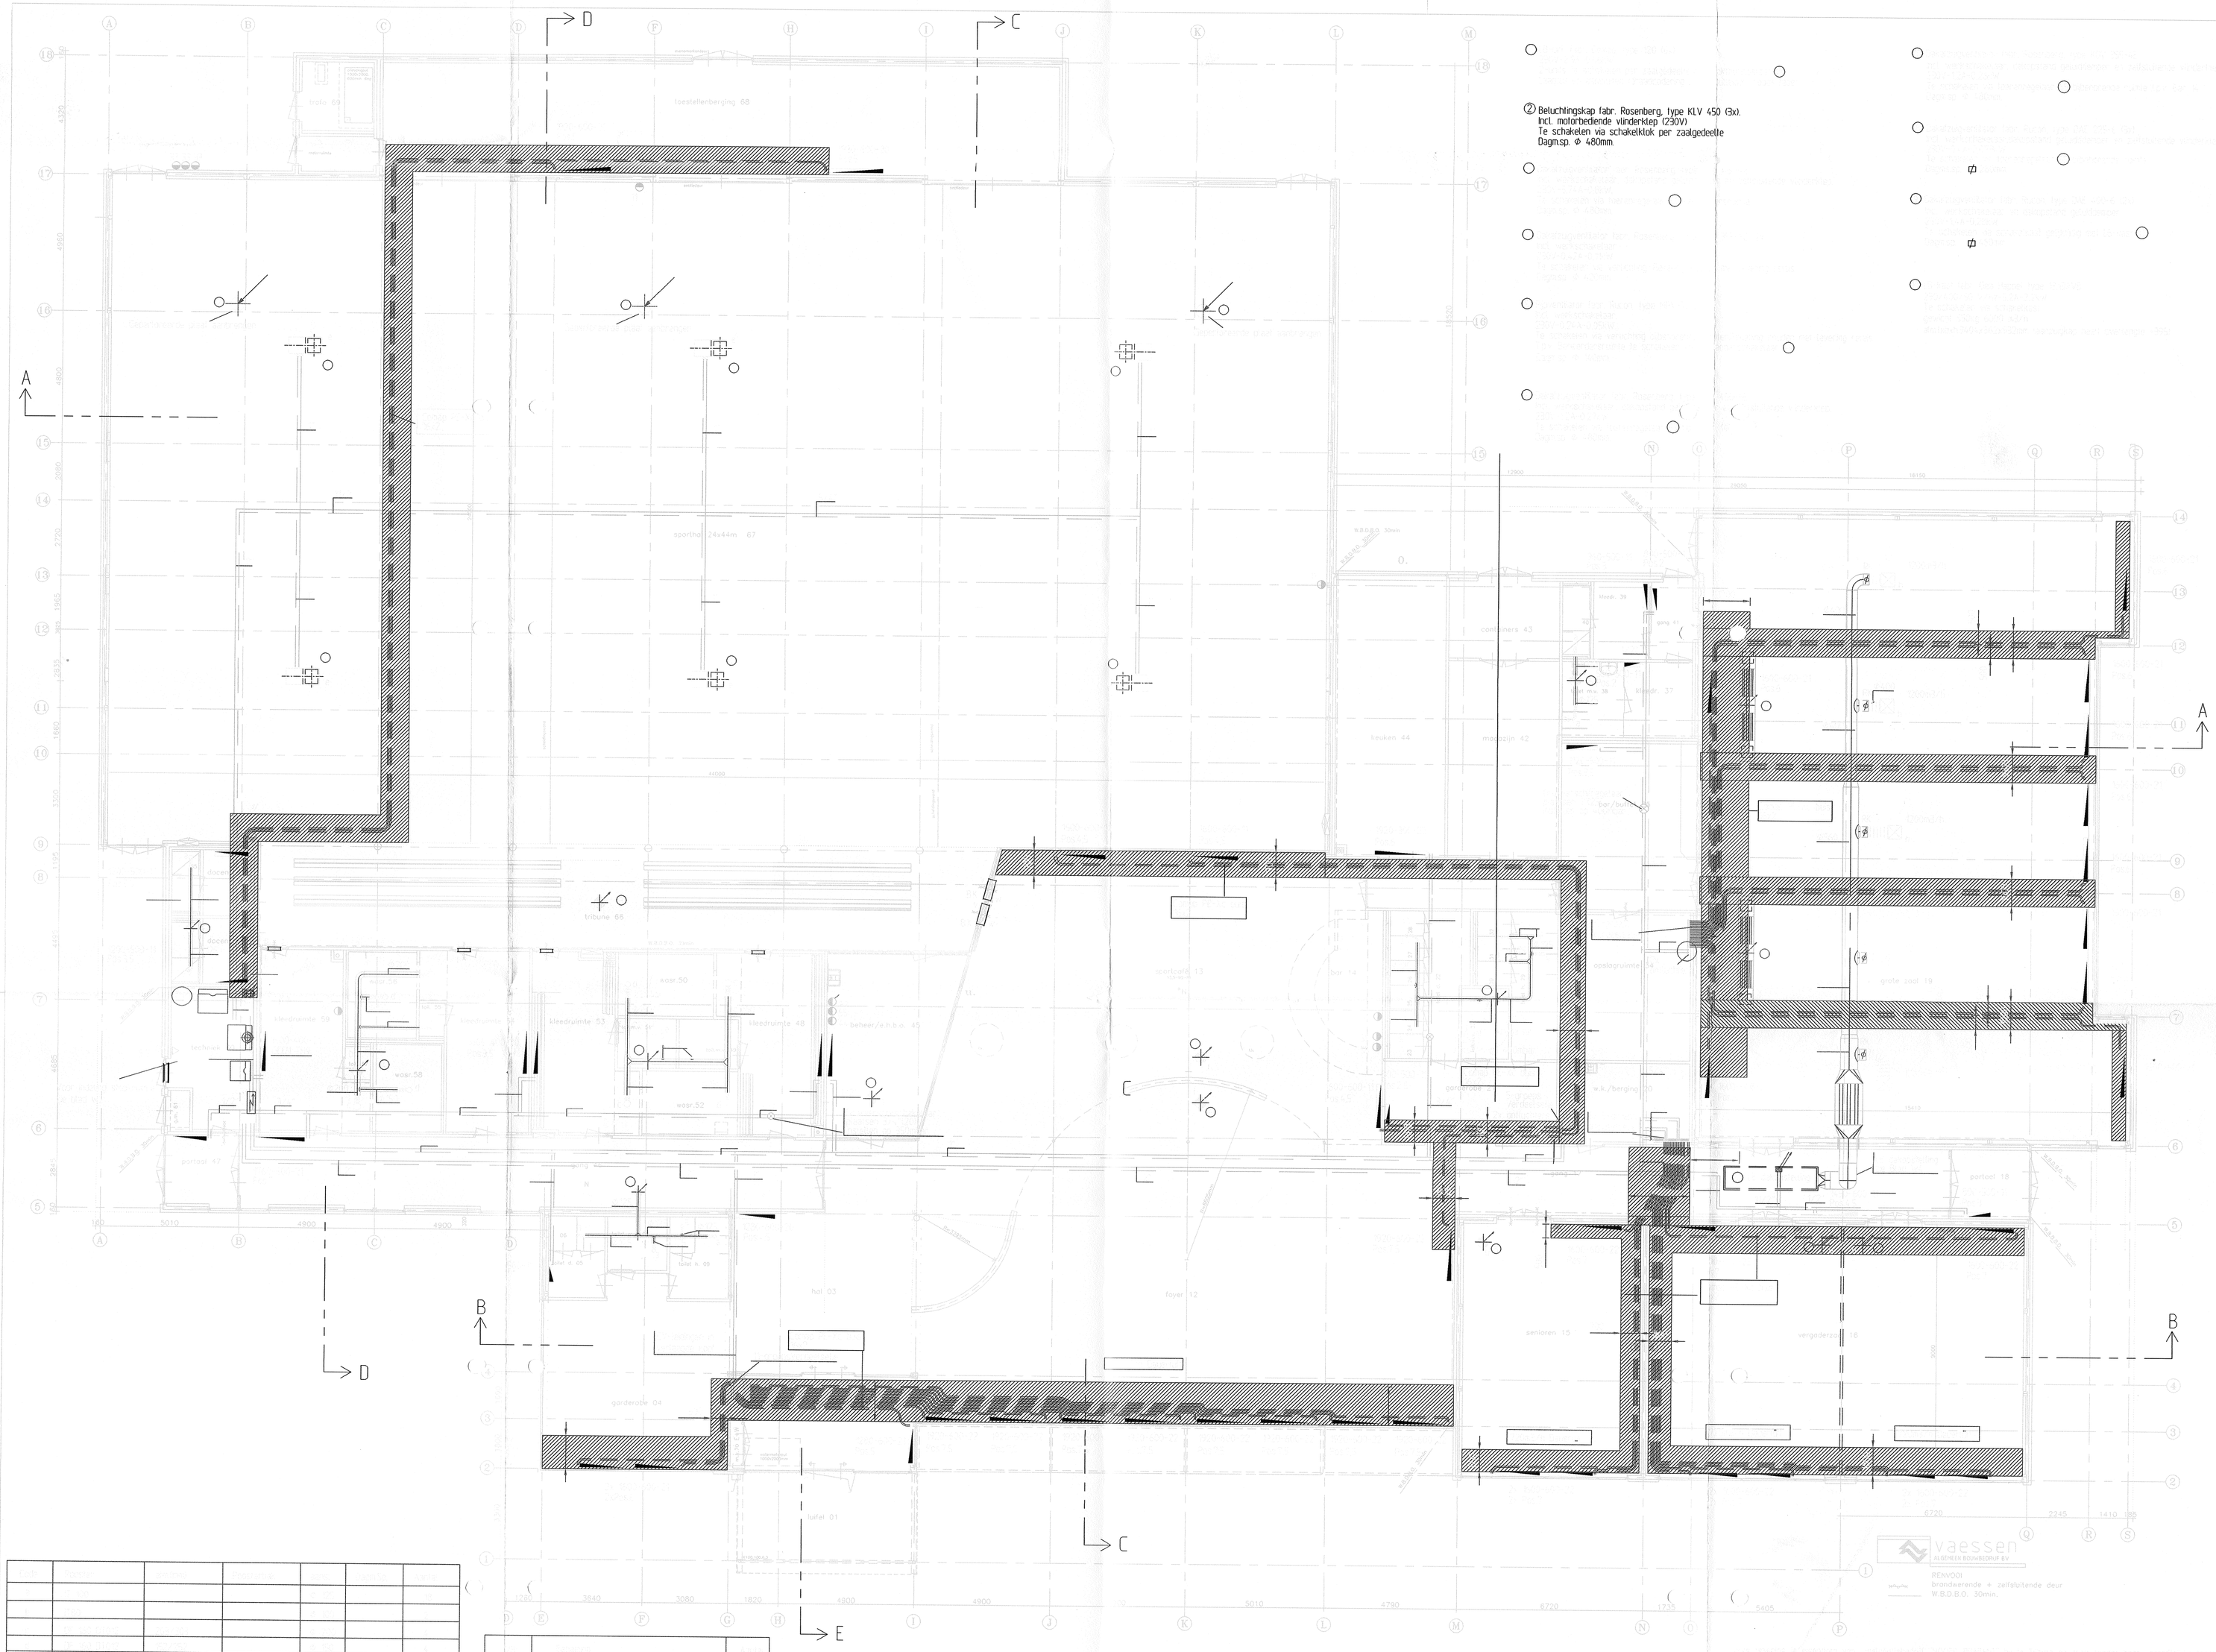② Beluchtingskap fabr. Rosenberg, type KLV 450 (3x).
Incl. motorbediende vlinderklep (230V)
Te schakelen via schakelklok per zaalgedeelte
Dagm.sp. Φ 480mm.