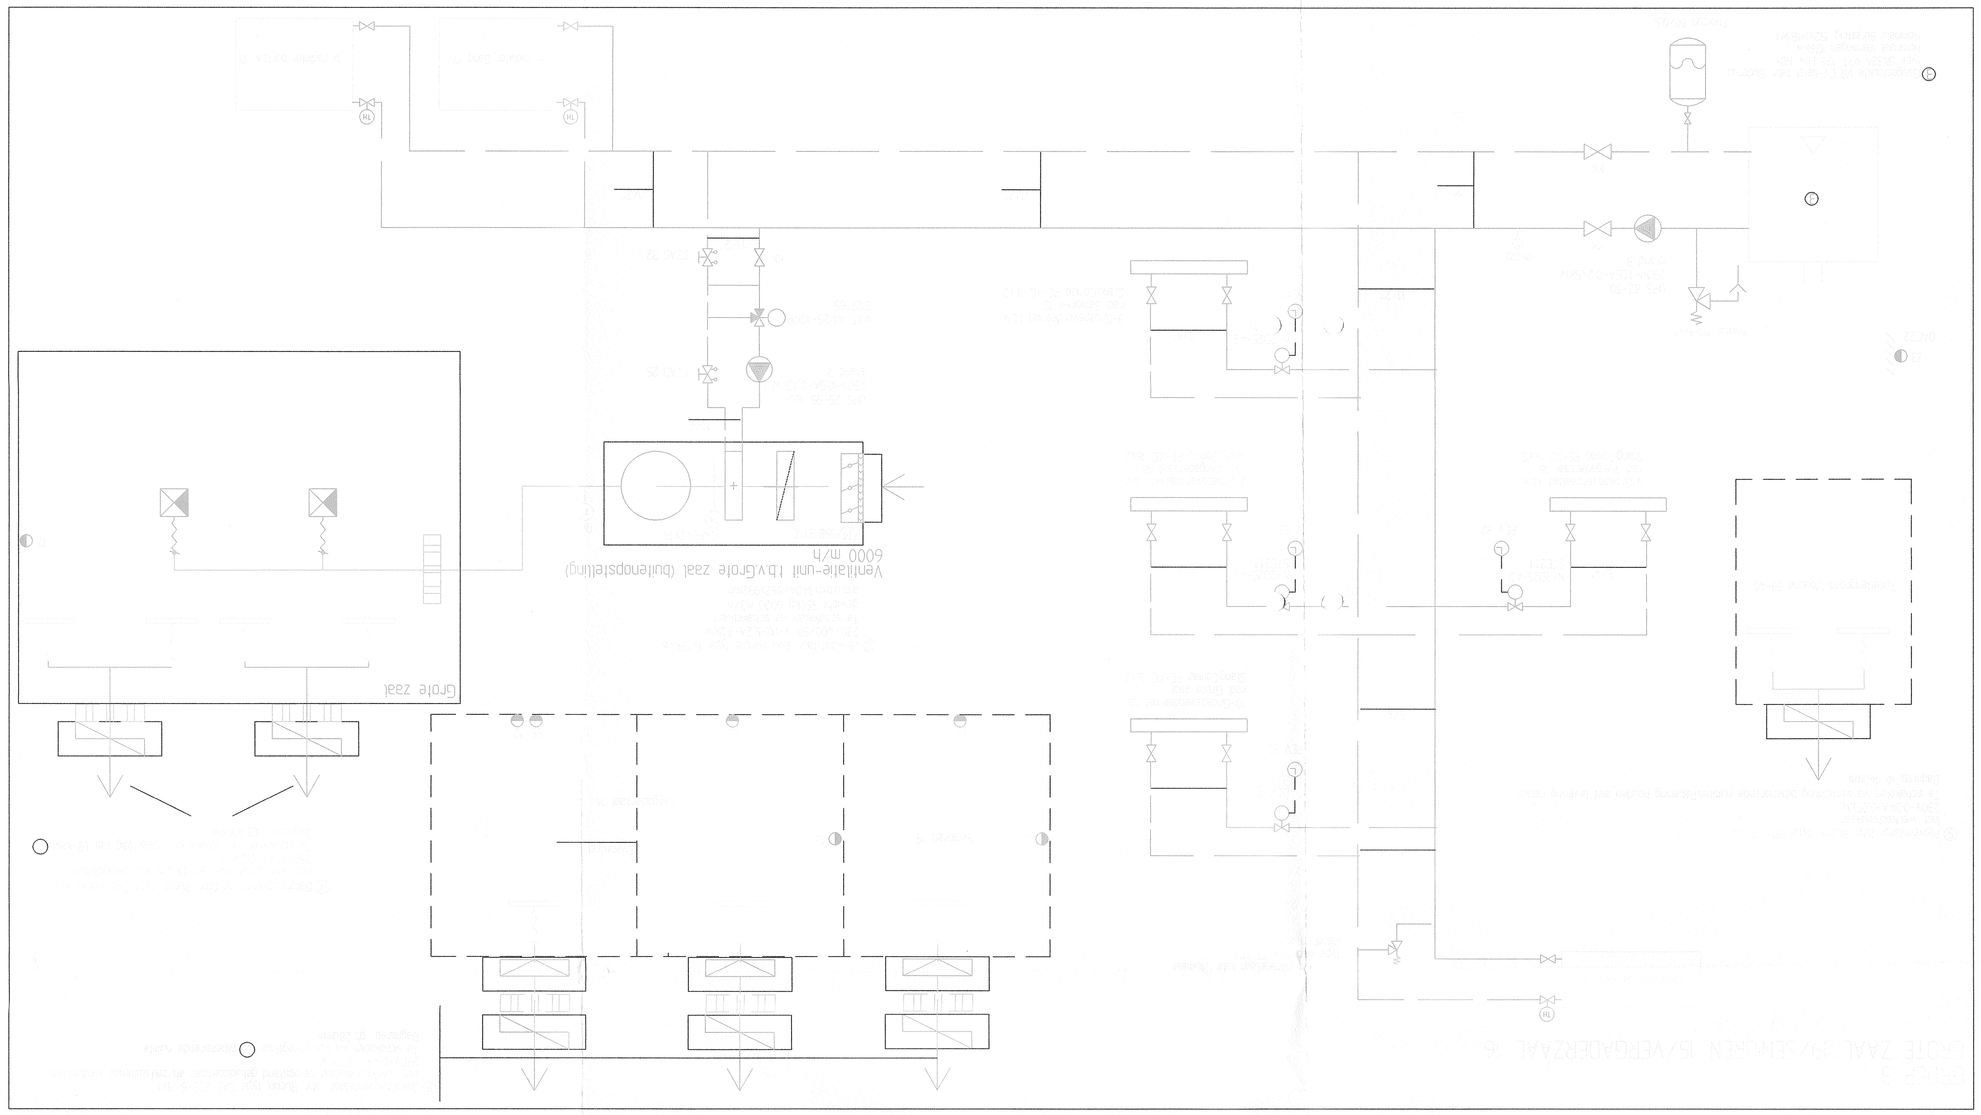
Grote zaal
Ventilatie-unit t.b.v.Grote zaal (buitenopstelling)
6000 m/h

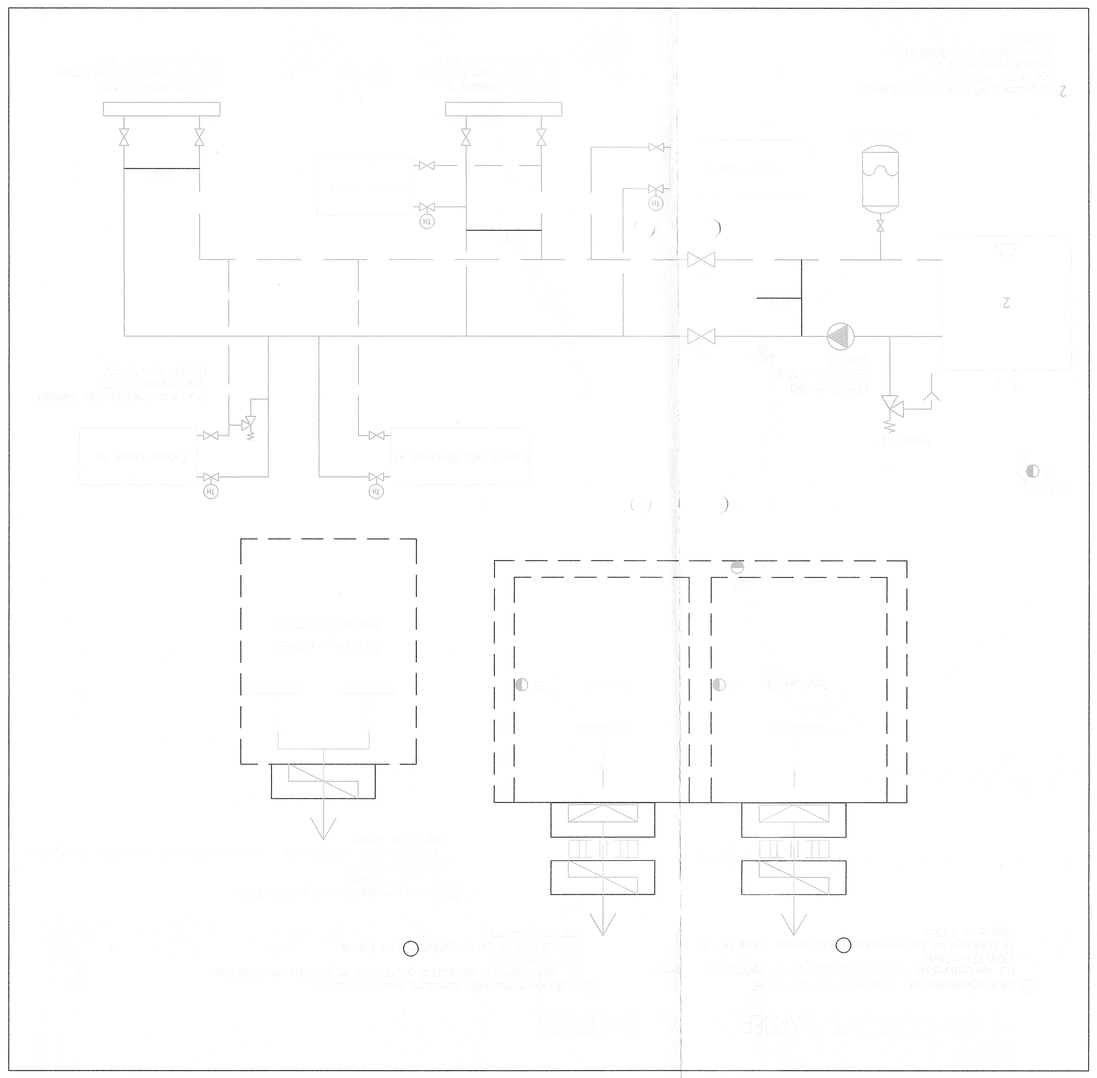

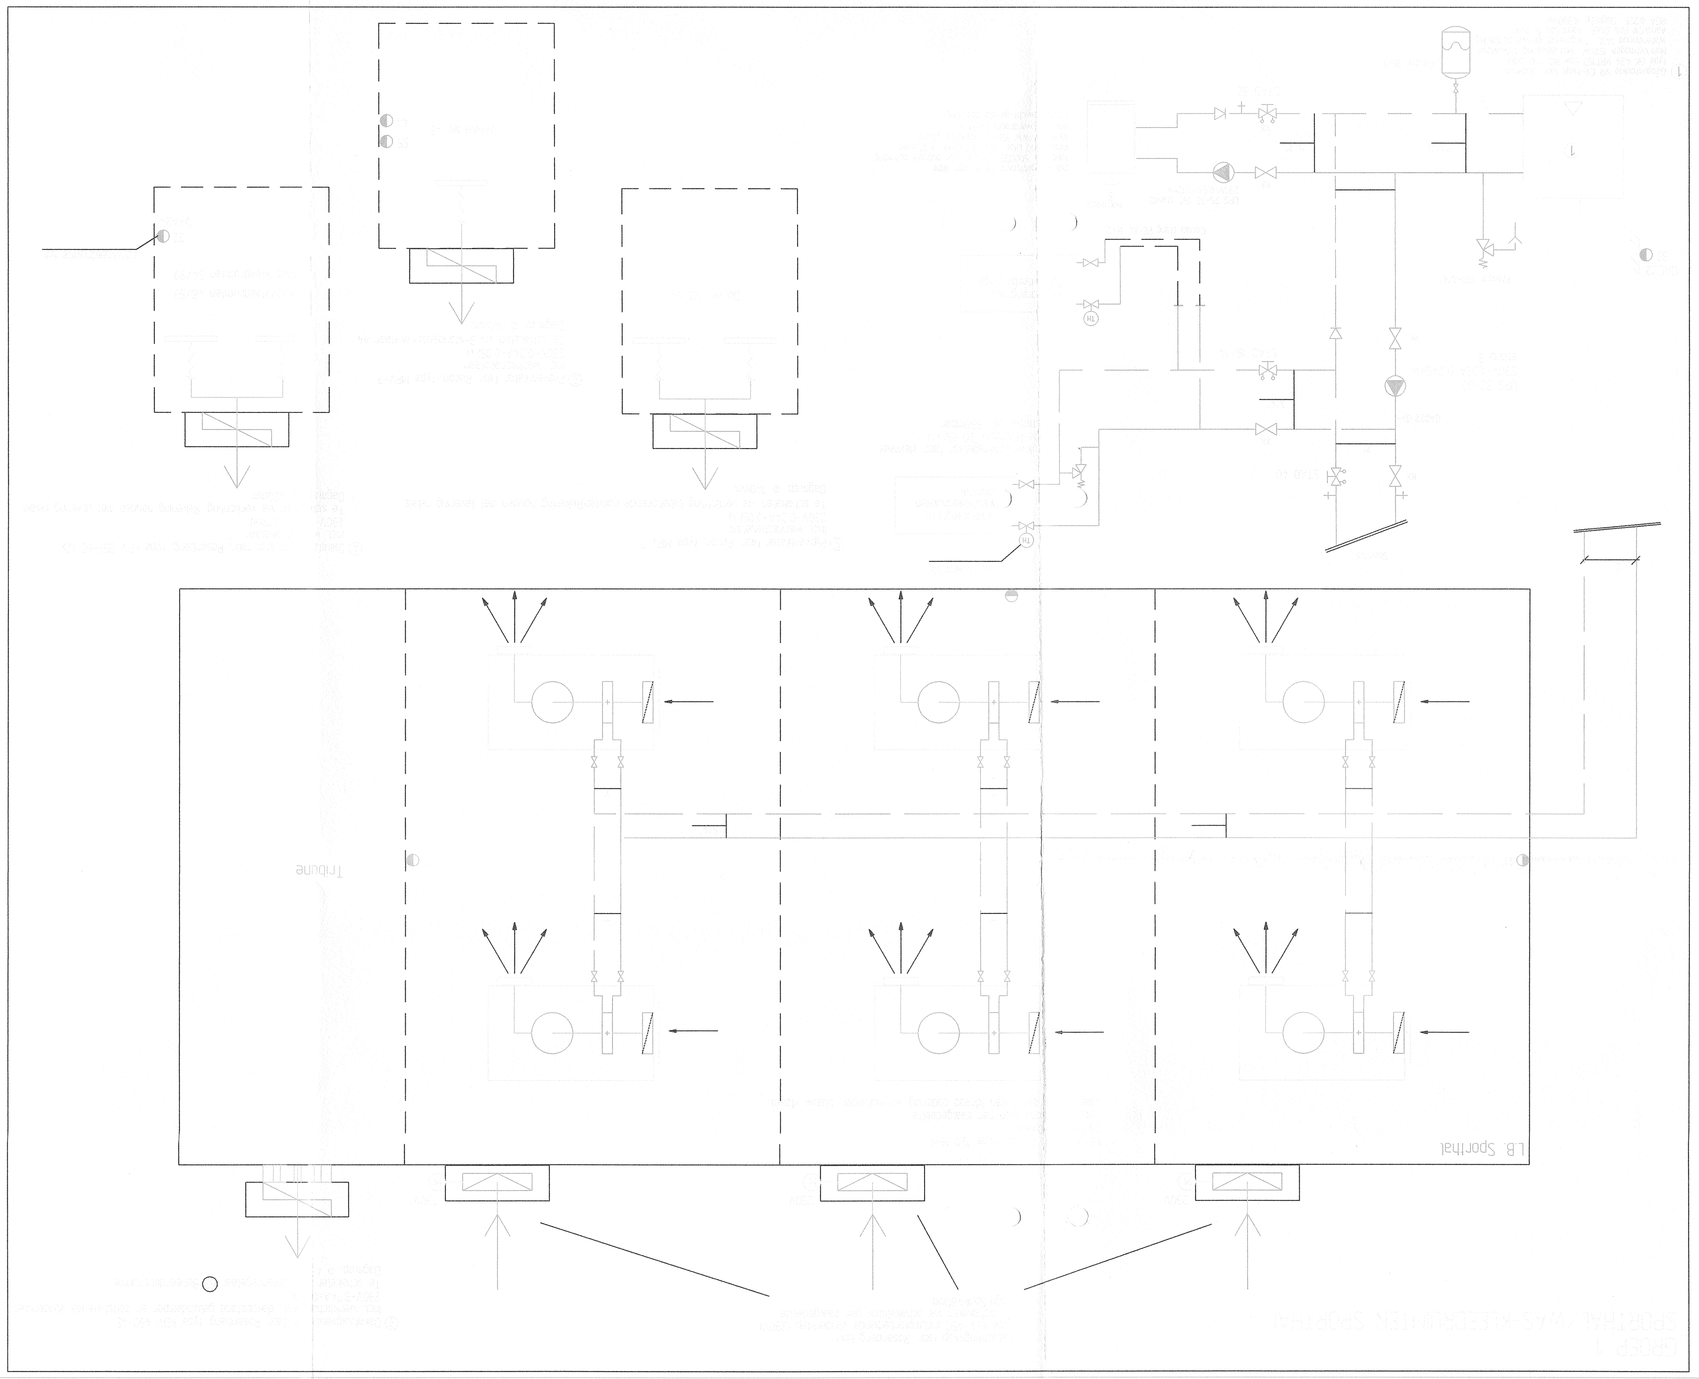
L.B. Sporthal
Tribune