

nieuwe stuw (verlengen)
4.80 miljoen insteek - insteek

16

H.S. 10.70

Verwijderen septictank
en aanleg huisaansluiting

D' Alburcht
Wijk en Aalburg.
04.1415
G.Y

23-9-'04

Aannemersbedrijf
P. de Visser Werkendam BV
Postbus 42
4250 DA WERKENDAM
Tel. 0183 - 501877

+1.26
bestaand
boring in put (nieuw)
-0.42
+0.56
+0.20
707

+1.70
+0.35
+0.35

+1.70
+0.30
+0.30
707

+0.35

+0.50
+0.75

+0.73
+0.73
817

Inspectieput PVC 600

Aanleg
HWA Ø 200

PVC 160 inspectieput

talud 1:1,5

bodem -0.30

betuining
 $R=9m$

aanleg drain

Ø 100

O.B. 10 x 20

T.B. 13 x 15

O.B. 10 x 20

T.B. 13 x 15

talud 1:1


te handhaven vuilwaterleiding (kolkaansluiting)


BUSHAL

O.B. 10 x 20

T.B. 13 x 15

T.B. 13 x 15

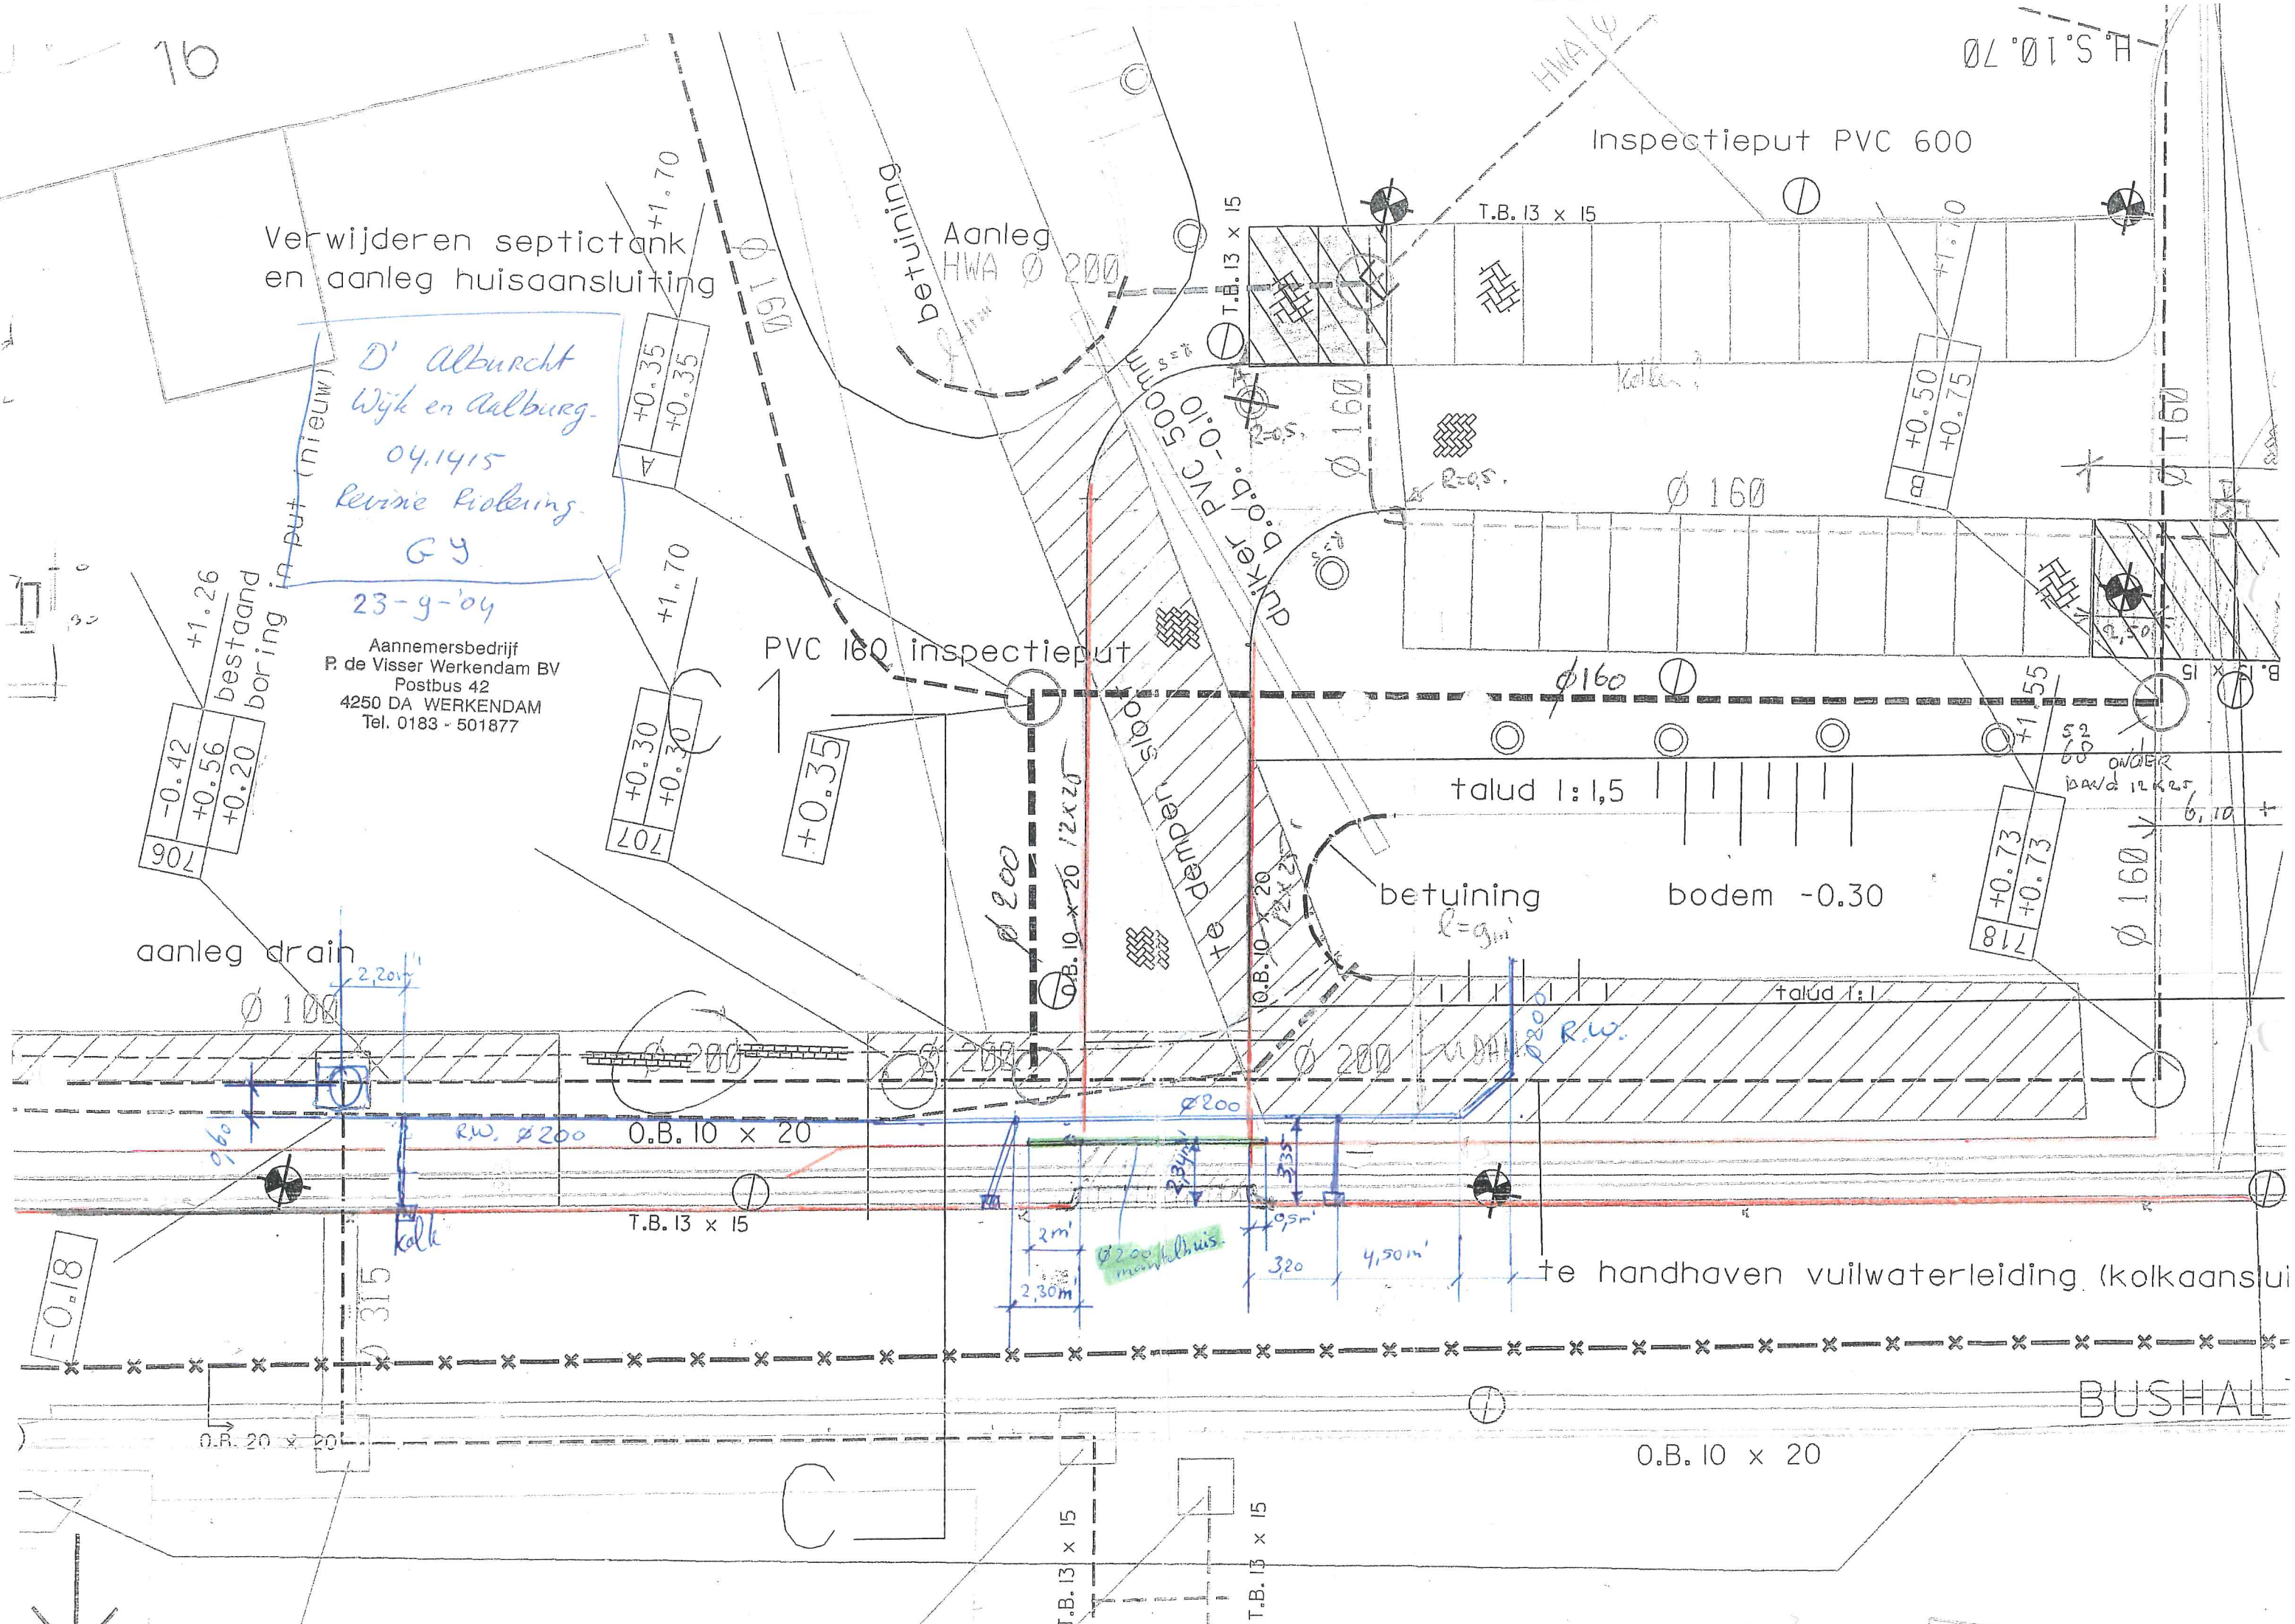

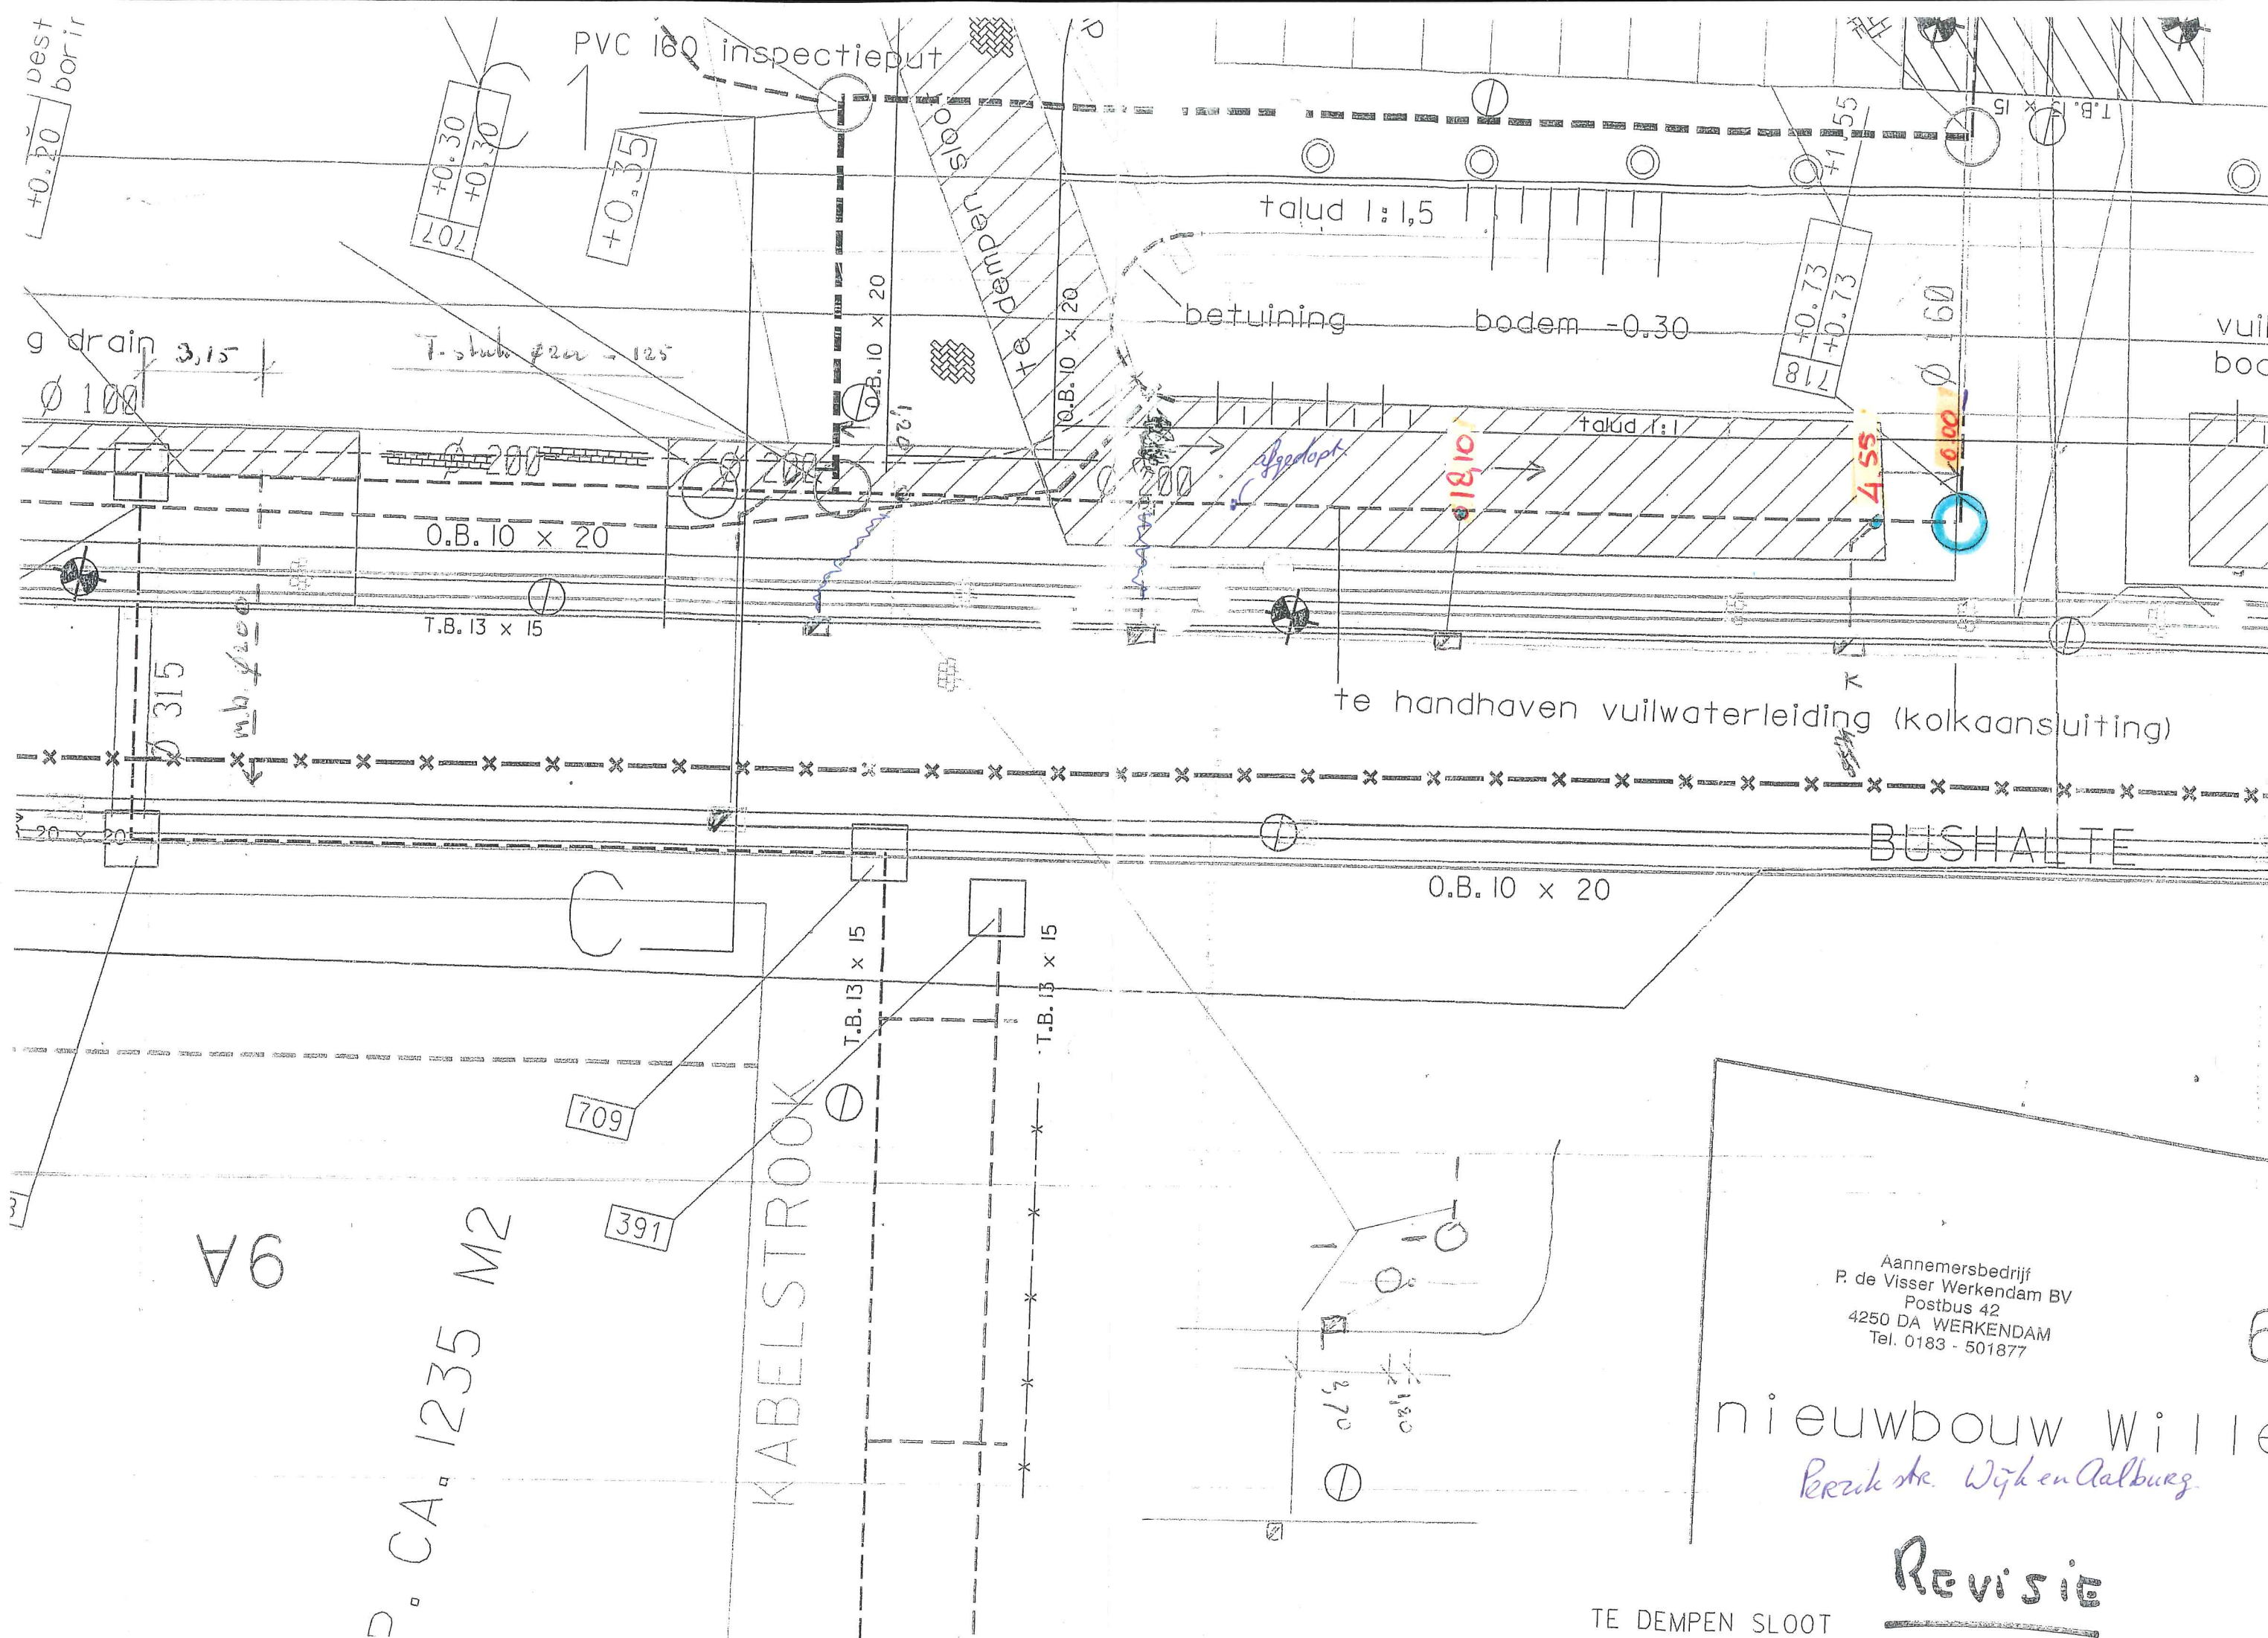

9A

D. CA. 1235 M2

KABELSTROOK

Aannemersbedrijf
P. de Visser Werkendam BV
Postbus 42
4250 DA WERKENDAM
Tel. 0183 - 501877

nieuwbouw Wille
Perik ste. Wijk en Aalburg

Revisie

TE DEMPEN SLOOT

Revisie tekening.
M.F.C. D'alburcht.

11-10-04 GY

Aannemersbedrijf
P. de Visser Werkendam B.V.
Postbus 42
4250 DA WERKENDAM
Tel. 0183 - 50 18 77

actieput PVC 600

Ø 160

sd m -0.30

aven vuilwaterleiding (kolkaansluiting)

BUSHALTE

Ø x 20

Ø 110 mandrelbuis.

A 1

vuilwaterleiding verwijderd
bodem -0.30

