



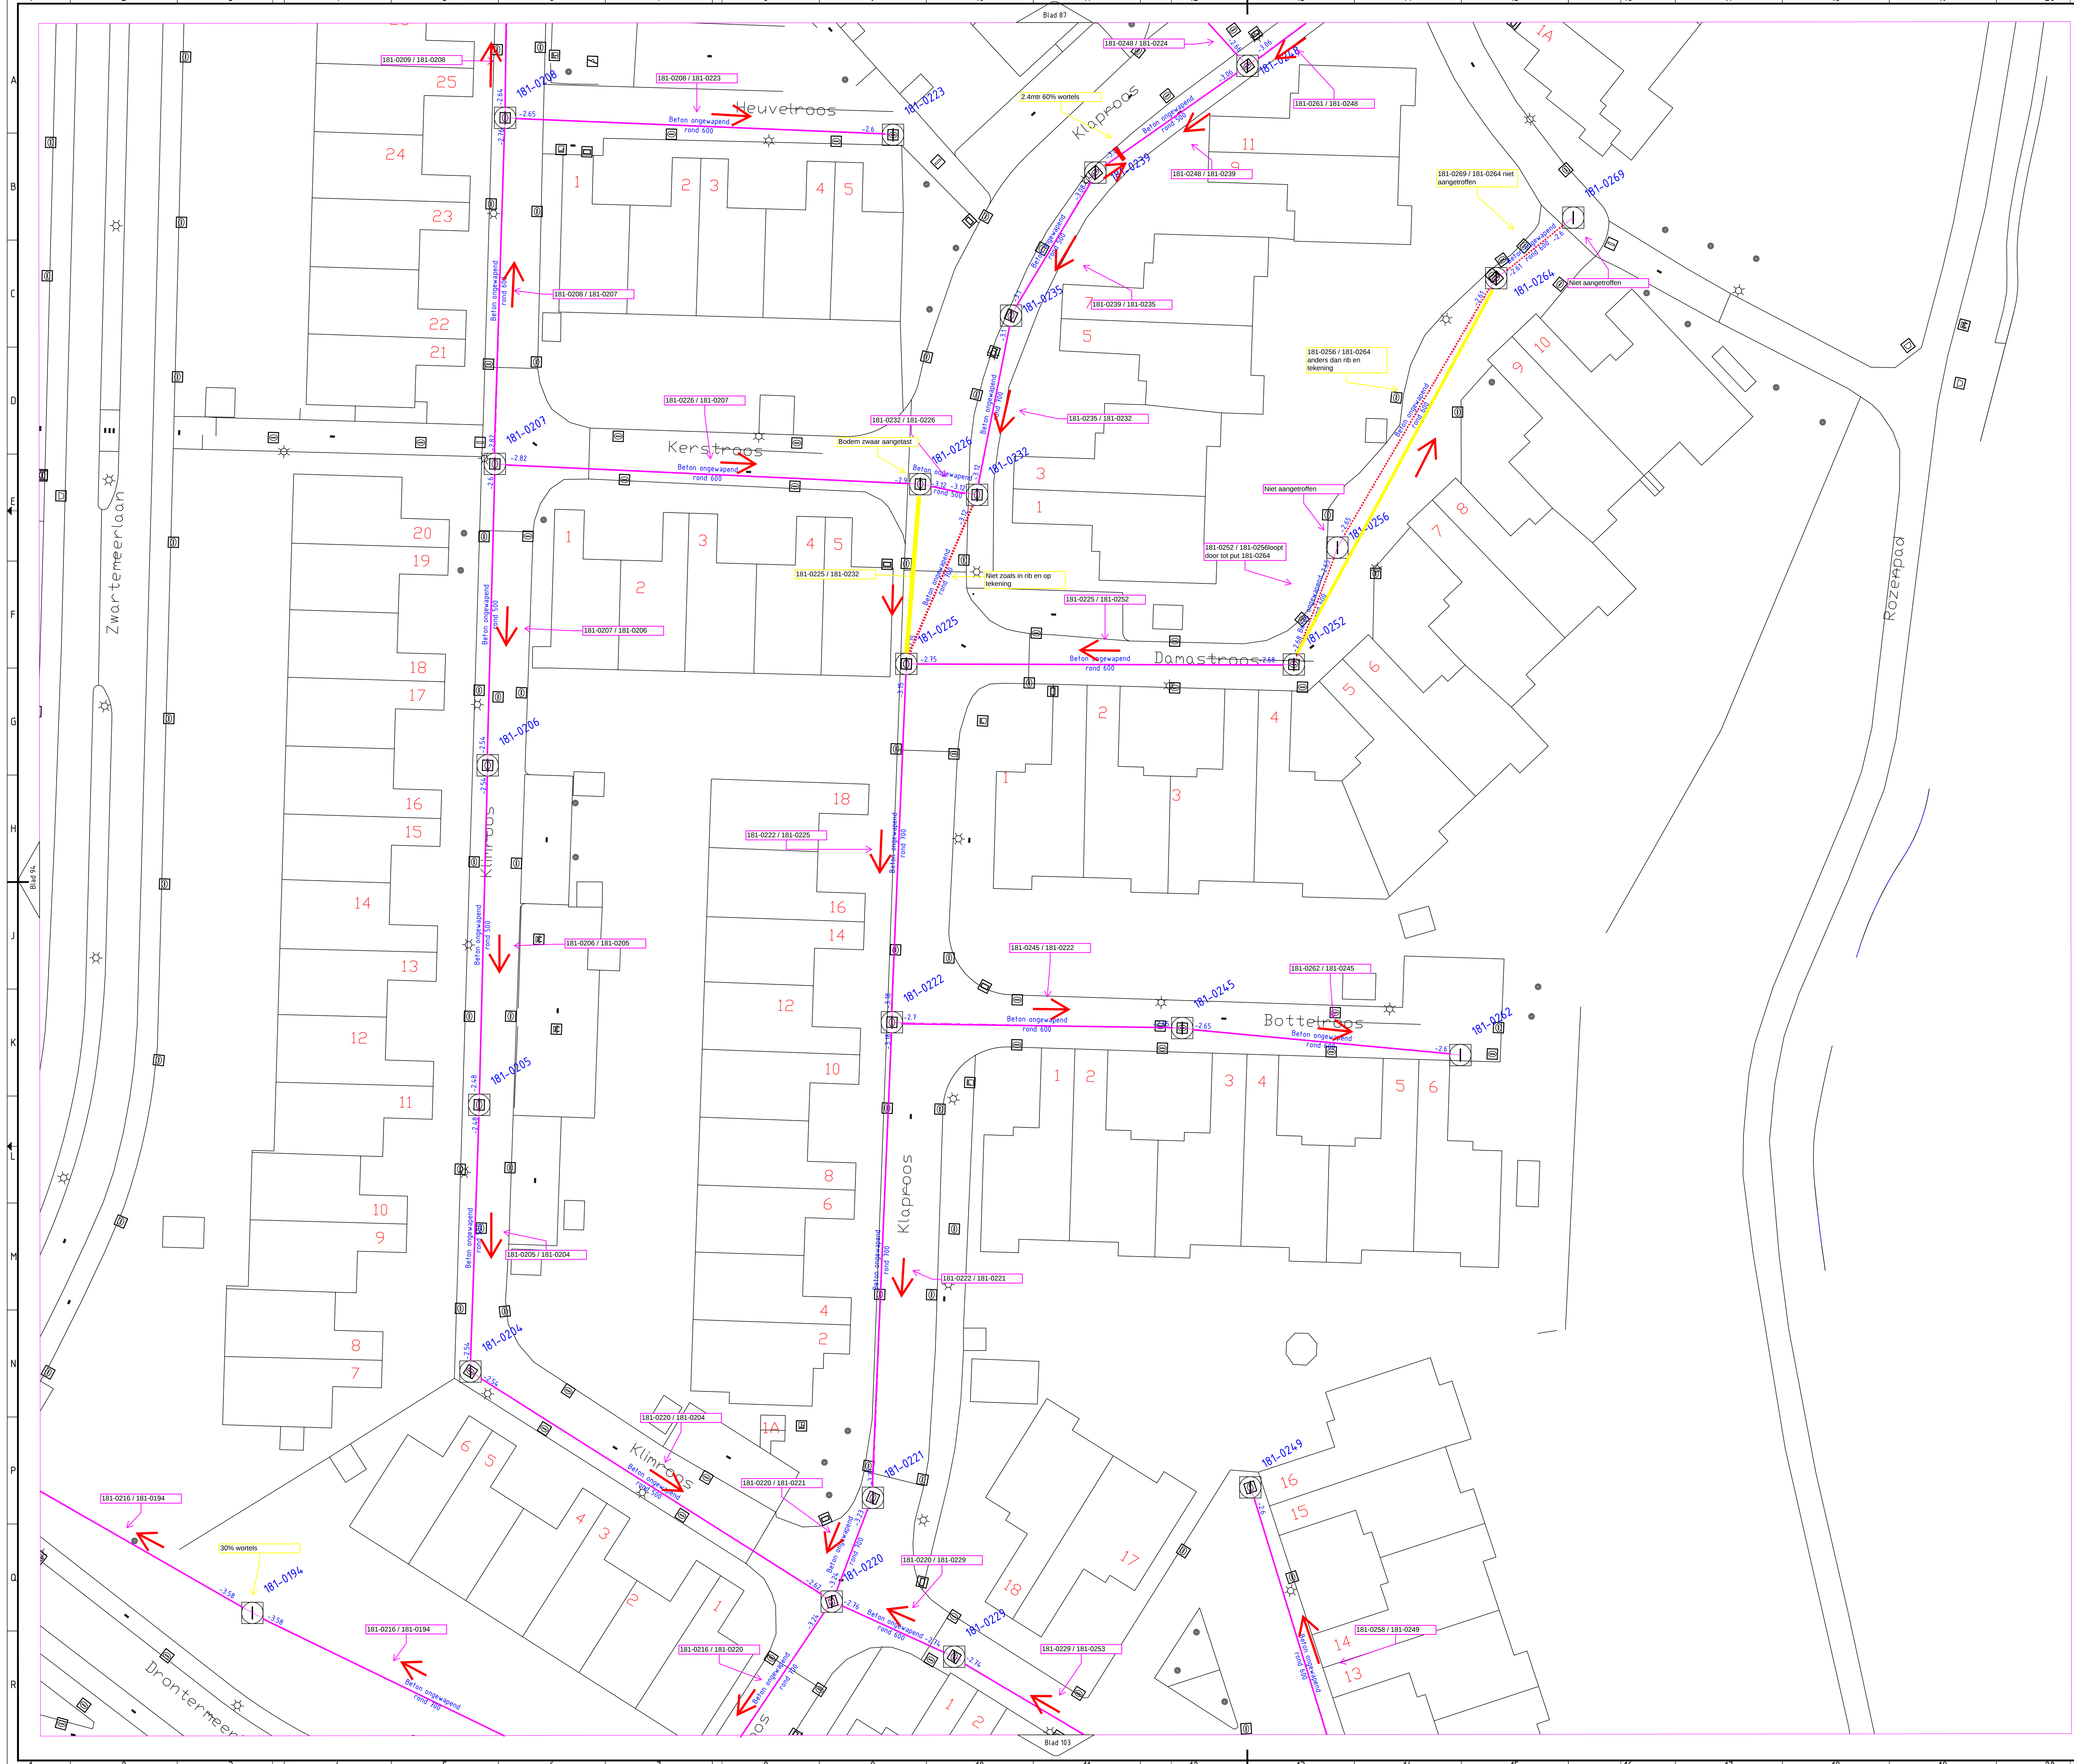

Overzicht Merenwijk schaal 1:10.000

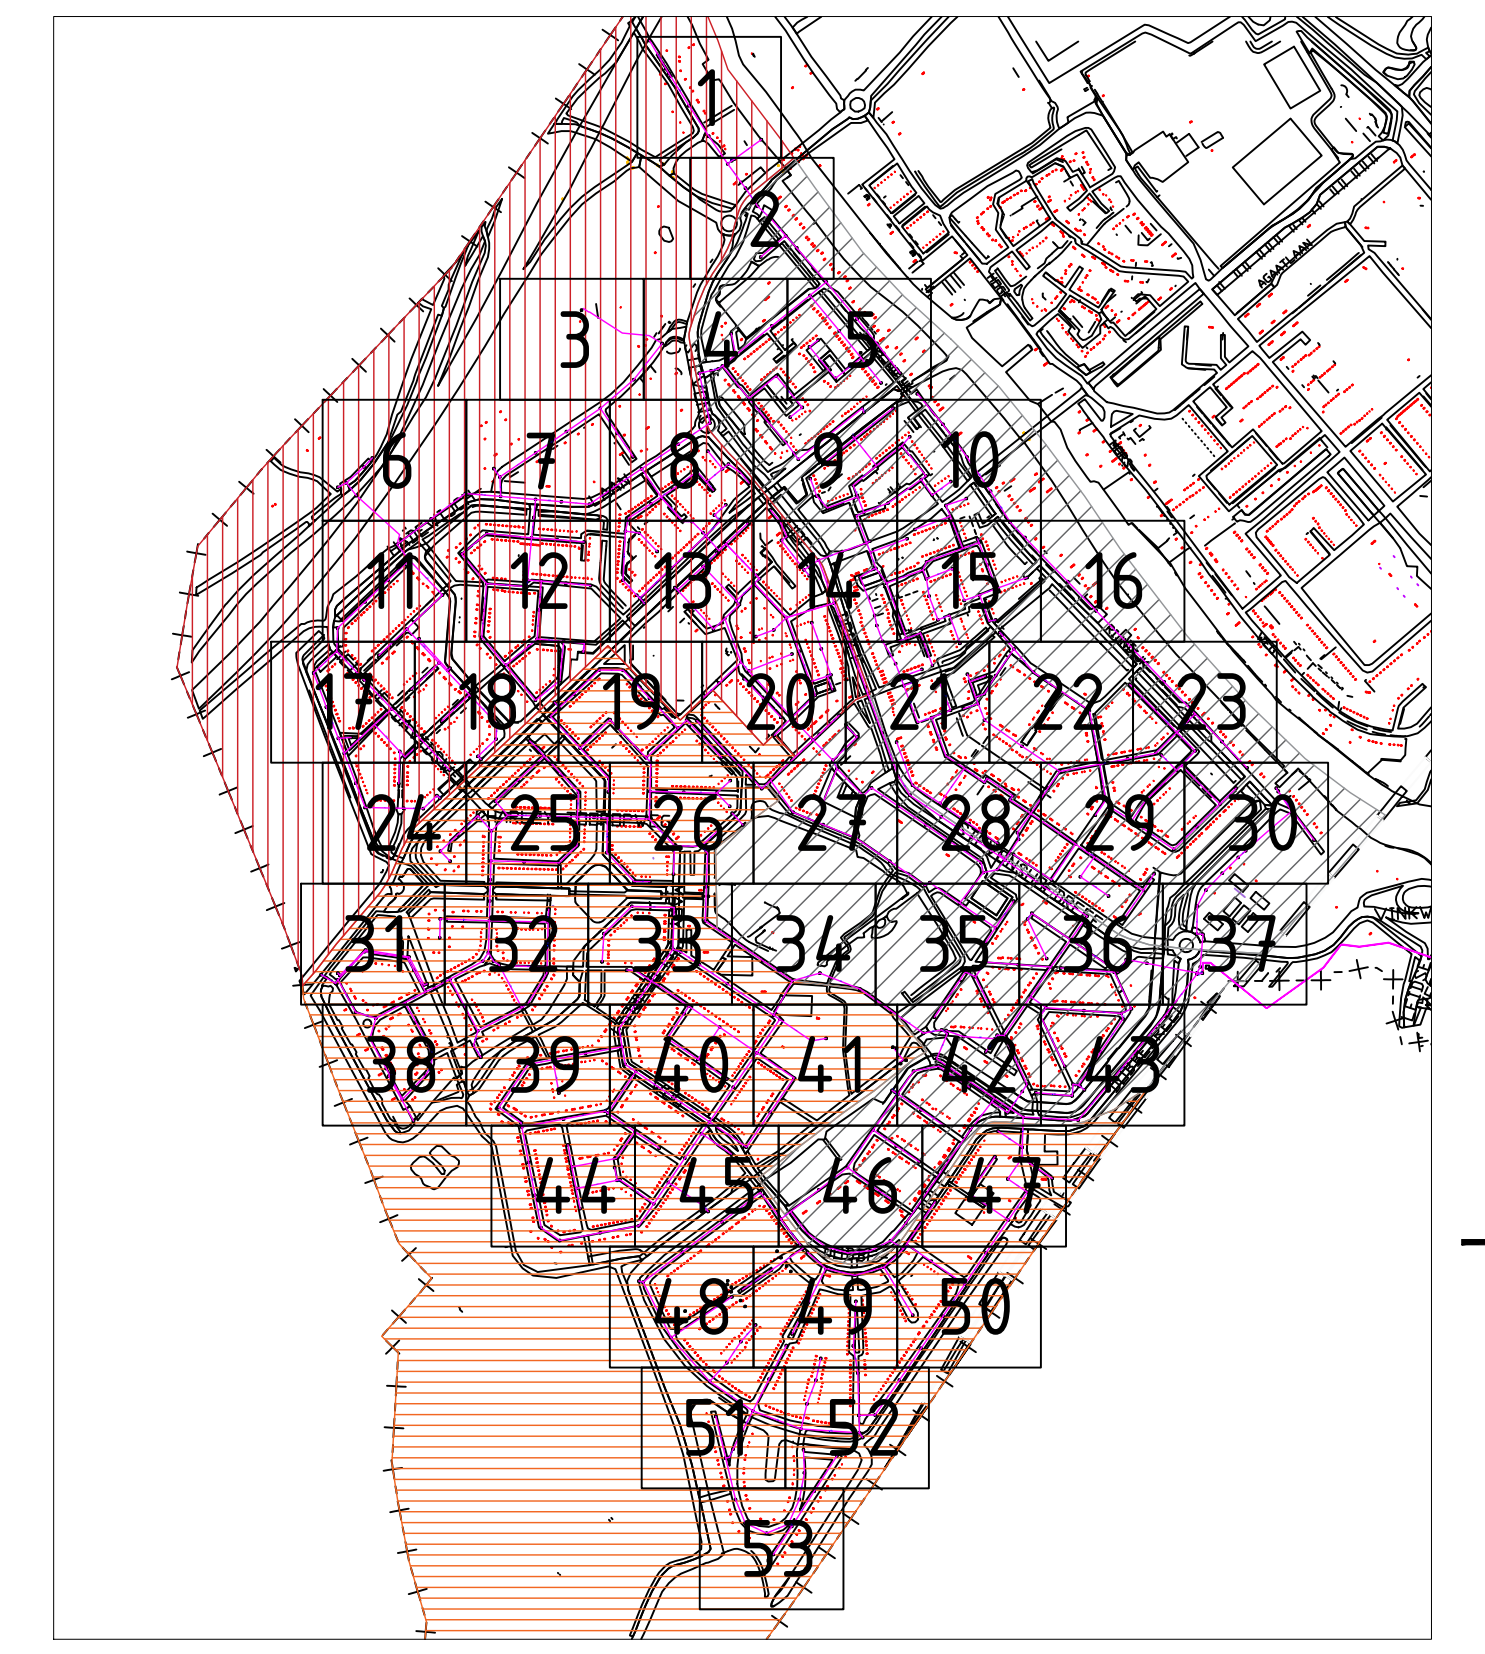

Overzicht Stevenshof schaal 1:10.000

Legenda

- Mechanische leiding
- - - Vrijvervalleiding
- ⊗ Riolput

Project
Reinigen en Inspecteren 2023 Stevenshof en Merenwijk
Blad 95


Gemeente Leiden Leiden Adm. Barchering 15
Postbus 9100, 2300 PC Leiden
Tel. 071-510 Documentnummer
4492654