




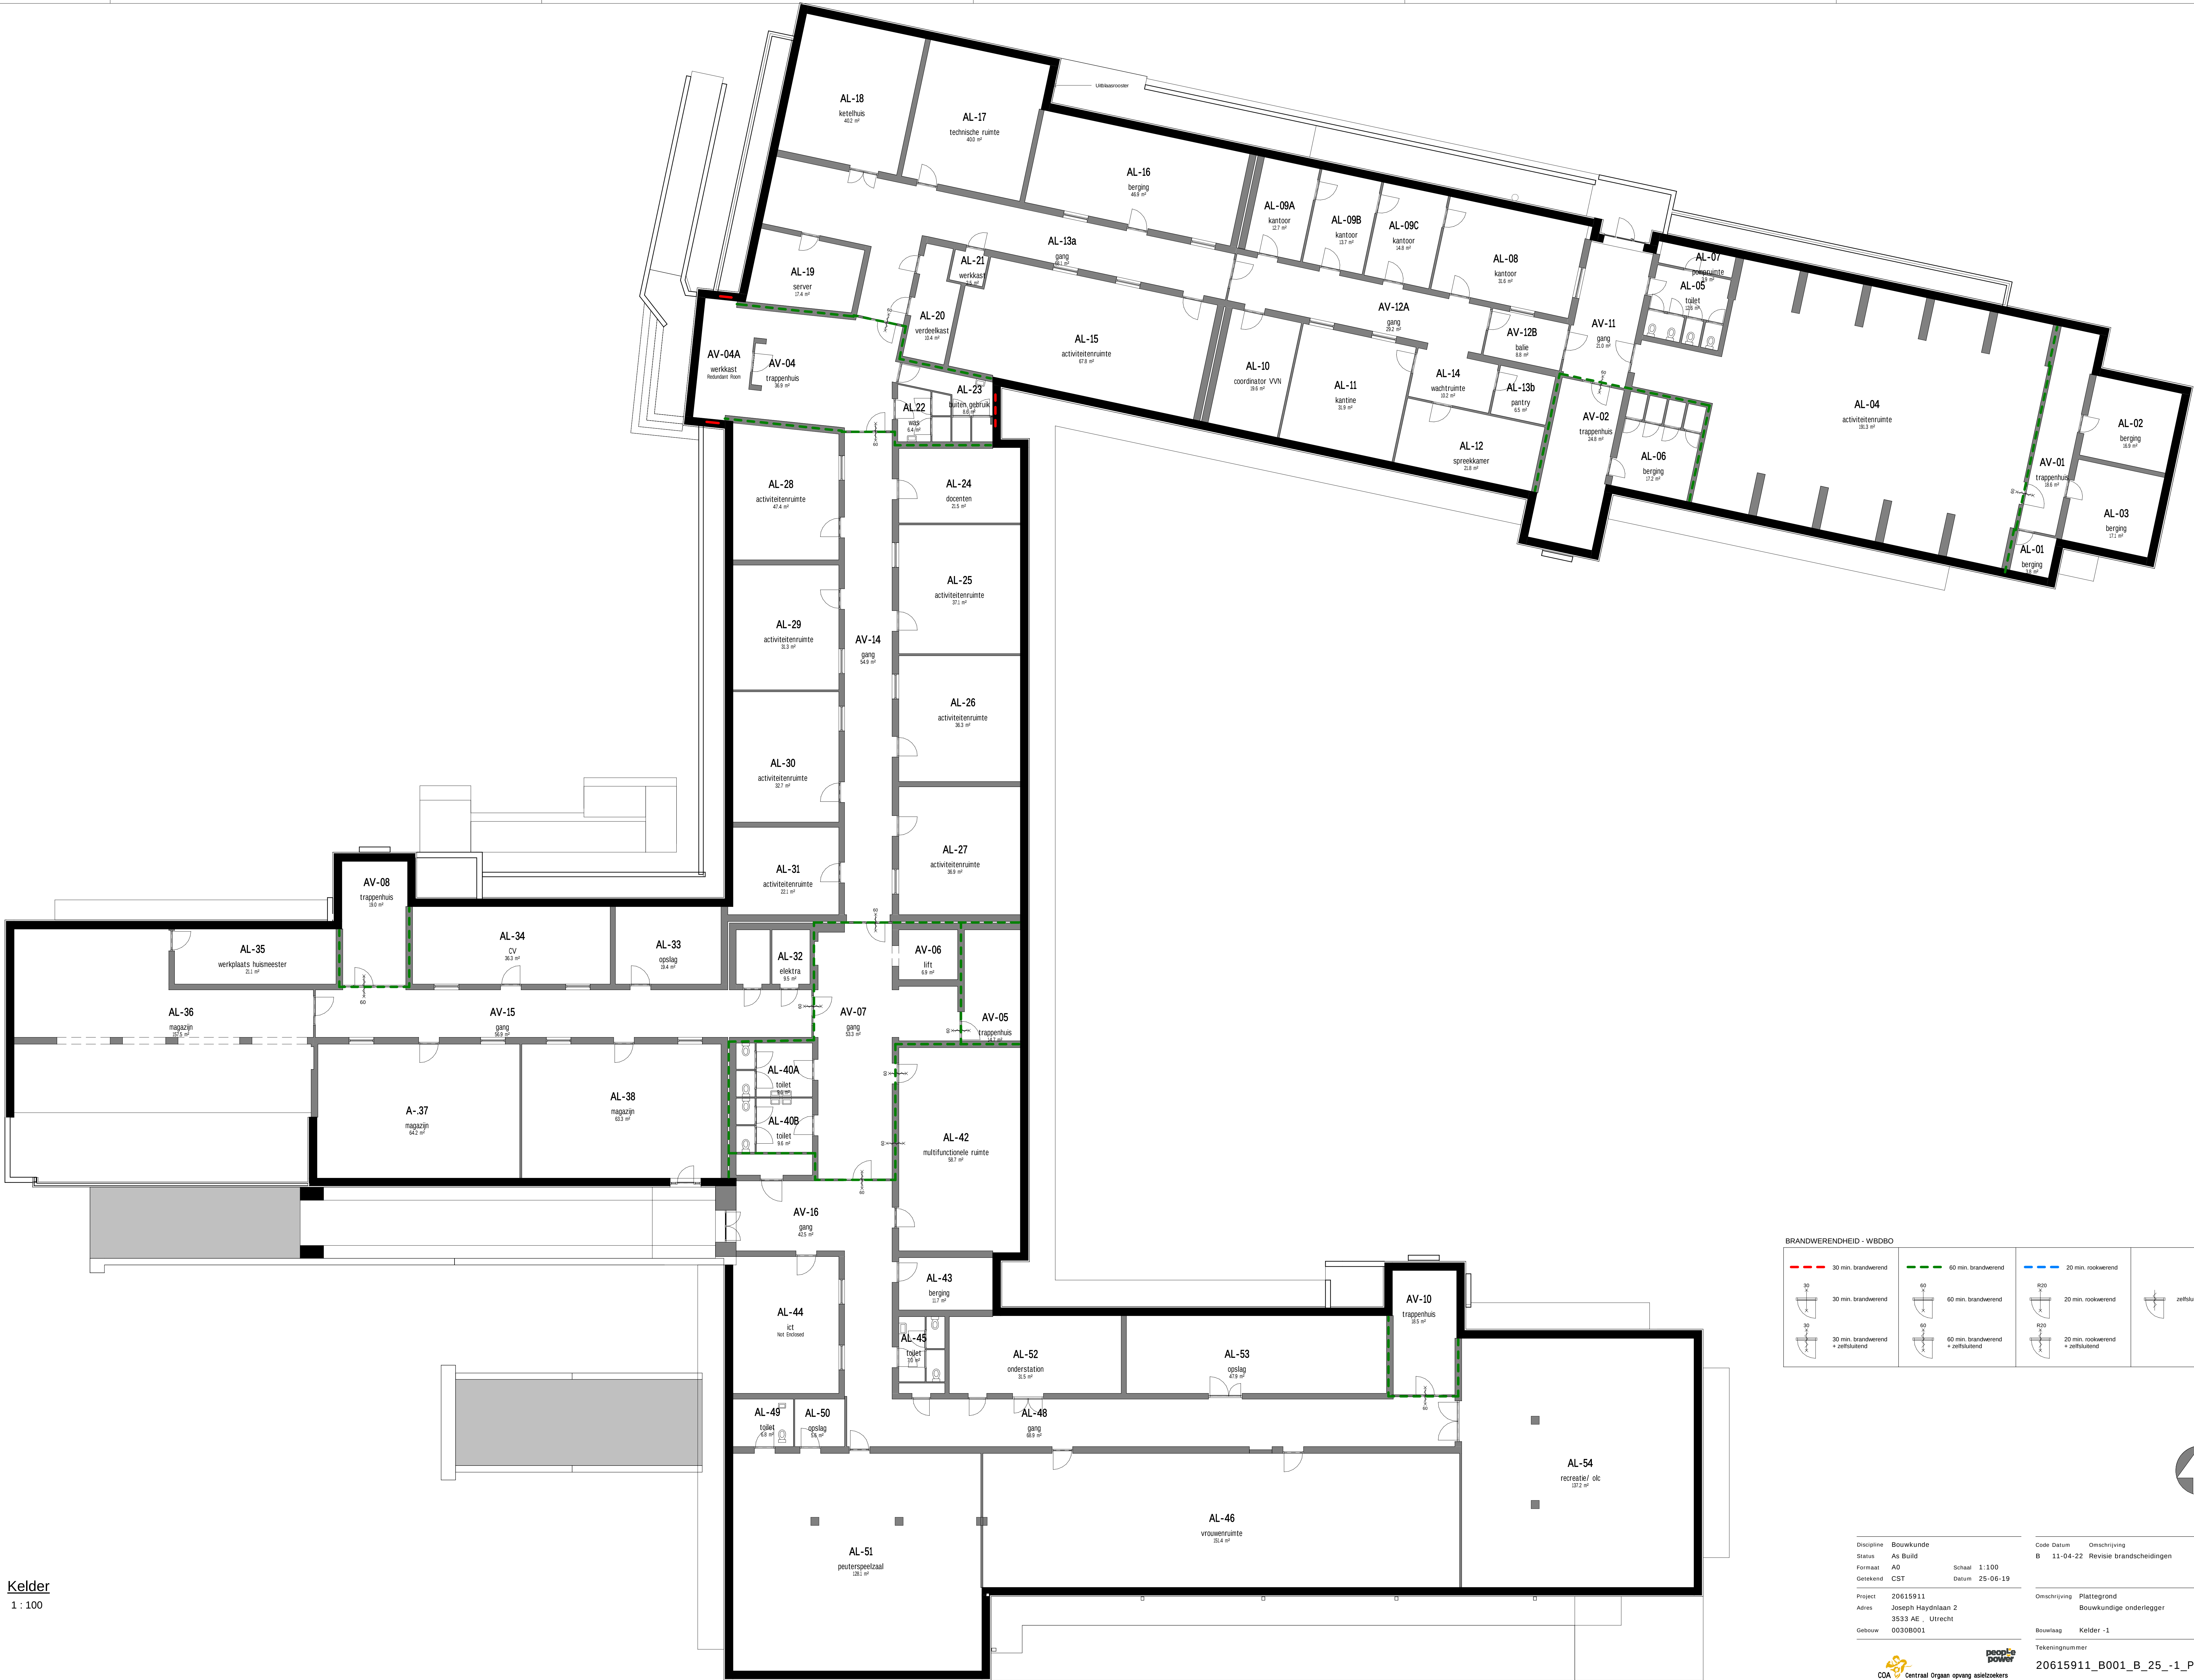

Kelder
1 : 100

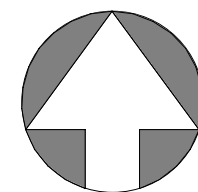


Discipline	Bouwkunde	Code	Datum	Omschrijving	Gewijzigd
Status	As Build	B	11-04-22	Revisie brandscheidingen	LBO
Formaat	A0	Schaal	1:100		
Geleend	CST	Datum	25-06-19		
Project	20615911	Omschrijving	Plattegrond		
Adres	Joseph Heydlaan 2		Bouwkundige onderlegger		
3533 AE	Utrecht				
Gebouw	00308001	Bouwlaag	Kelder -1		
		Tekeningnummer			
		20615911_B001_B_25_-1_PLG			
		Bestandsnaam	20615911_B001.rvt		

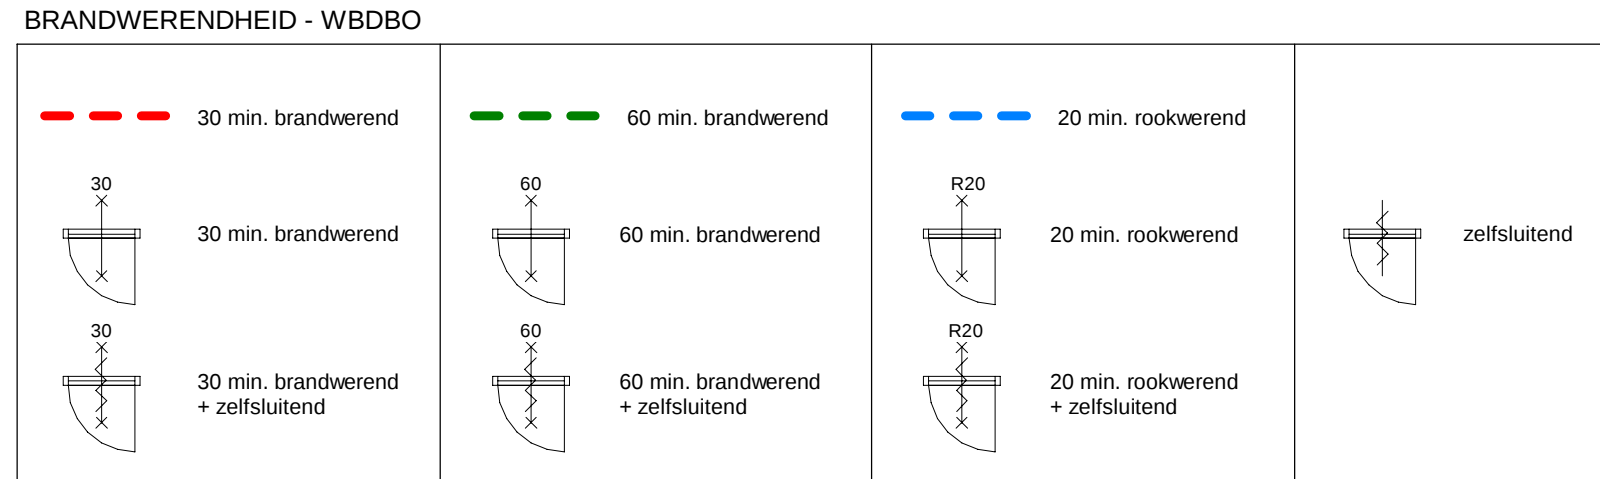

Begane Grond
1 : 100

BRANDWERENDHEID - WBDBO			
30 min. brandwerend	60 min. brandwerend	20 min. rookwerend	
30 min. brandwerend + zelfsluitend	60 min. brandwerend + zelfsluitend	20 min. rookwerend + zelfsluitend	


Discipline	Bouwkunde	Code	Datum	Omschrijving	Gewijzigd
Status	AS Build	A	03-03-21	Revisie	SHAR
Formaat	A0	B	11-04-22	Revisie brandscheidingen	LBO
Geleend	CST	Schaal	1:100		
		Datum	25-06-19		
Project	20615911	Omschrijving	Plattegrond		
Adres	Joseph Heydriaan 2		Bouwkundige onderlegger		
3533 AE - Utrecht					
Gebouw	00308001	Bouwlaag	Begane grond		
		Tekeningnummer			
		20615911_B001_B_25_00_PLG			
		Bestandsnaam	20615911_B001.rvt		

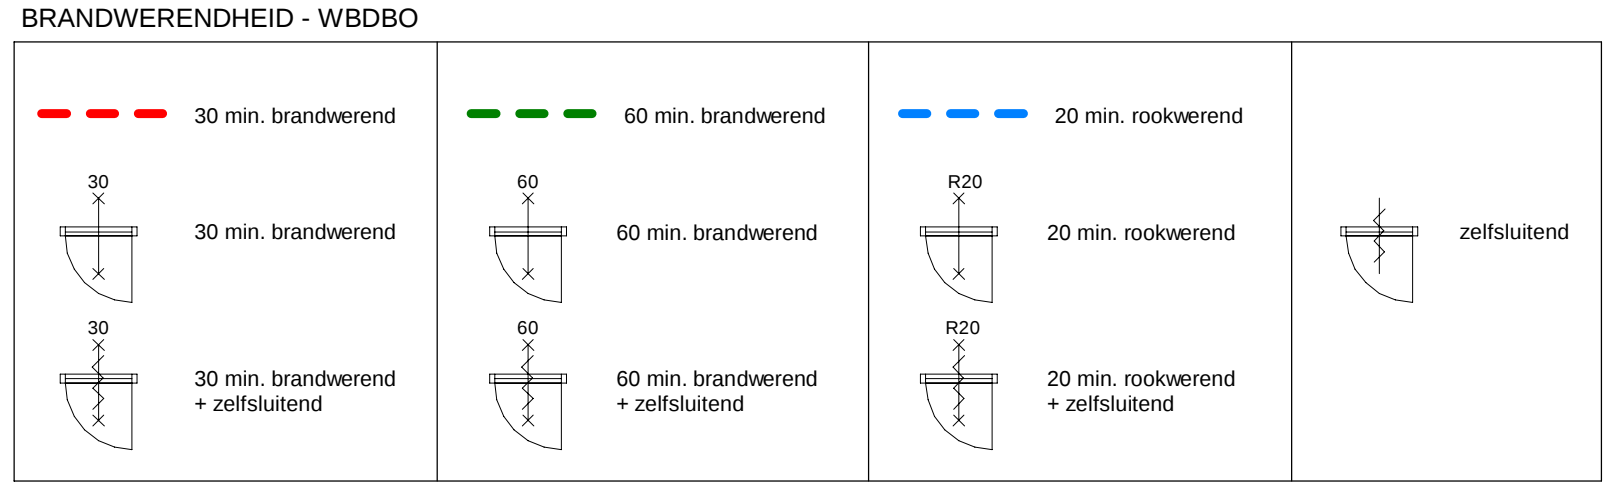


1e Verdieping
1 : 100

Discipline	Bouwkunde	Code	Datum	Omschrijving	Gewijzigd
Status	As Build	A	03-03-21	Revisie	SHAR
Formaat	A0	B	11-04-22	Revisie brandscheidingen	LBO
Geleend	CST	Schaal	1:100		
		Datum	25-06-19		
Project	20615911	Omschrijving	Plattegrond		
Adres	Joseph Heydriaan 2		Bouwkundige onderlegger		
Gebruik	3533 AE - Utrecht				
Gebouw	00308001	Bouwlaag	1e verdieping		
		Tekeningnummer			
		Bestandsnaam	20615911_B001.rvt		
			20615911_B001_B_25_01_PLG		


2e Verdieping
1 : 100

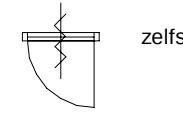BRANDWERENDHEID - WBDBO			
	30 min. brandwerend		60 min. brandwerend
	20 min. rookwerend		20 min. rookwerend
	zelfsluitend		zelfsluitend

Discipline	Bouwkunde	Code	Datum	Omschrijving	Gewijzigd
Status	As Build	A	03-03-21	Revisie	SHAR
Formaat	A0	B	11-04-22	Revisie brandscheidingen	LBO
Geleend	CST		Datum	25-06-19	
Project	20615911	Omschrijving	Plattegrond		
Adres	Joseph Heydriaan 2		Bouwkundige onderlegger		
Gebouw	00308001	Bouwlaag	2e verdieping		
		Tekeningnummer	20615911_B001_B_25_02_PLG		
		Bestandsnaam	20615911_B001.rvt		
Deze tekening is in beheer bij PeoplePower. Voor vragen kunt u contact opnemen via coa@peoplepower.nl					

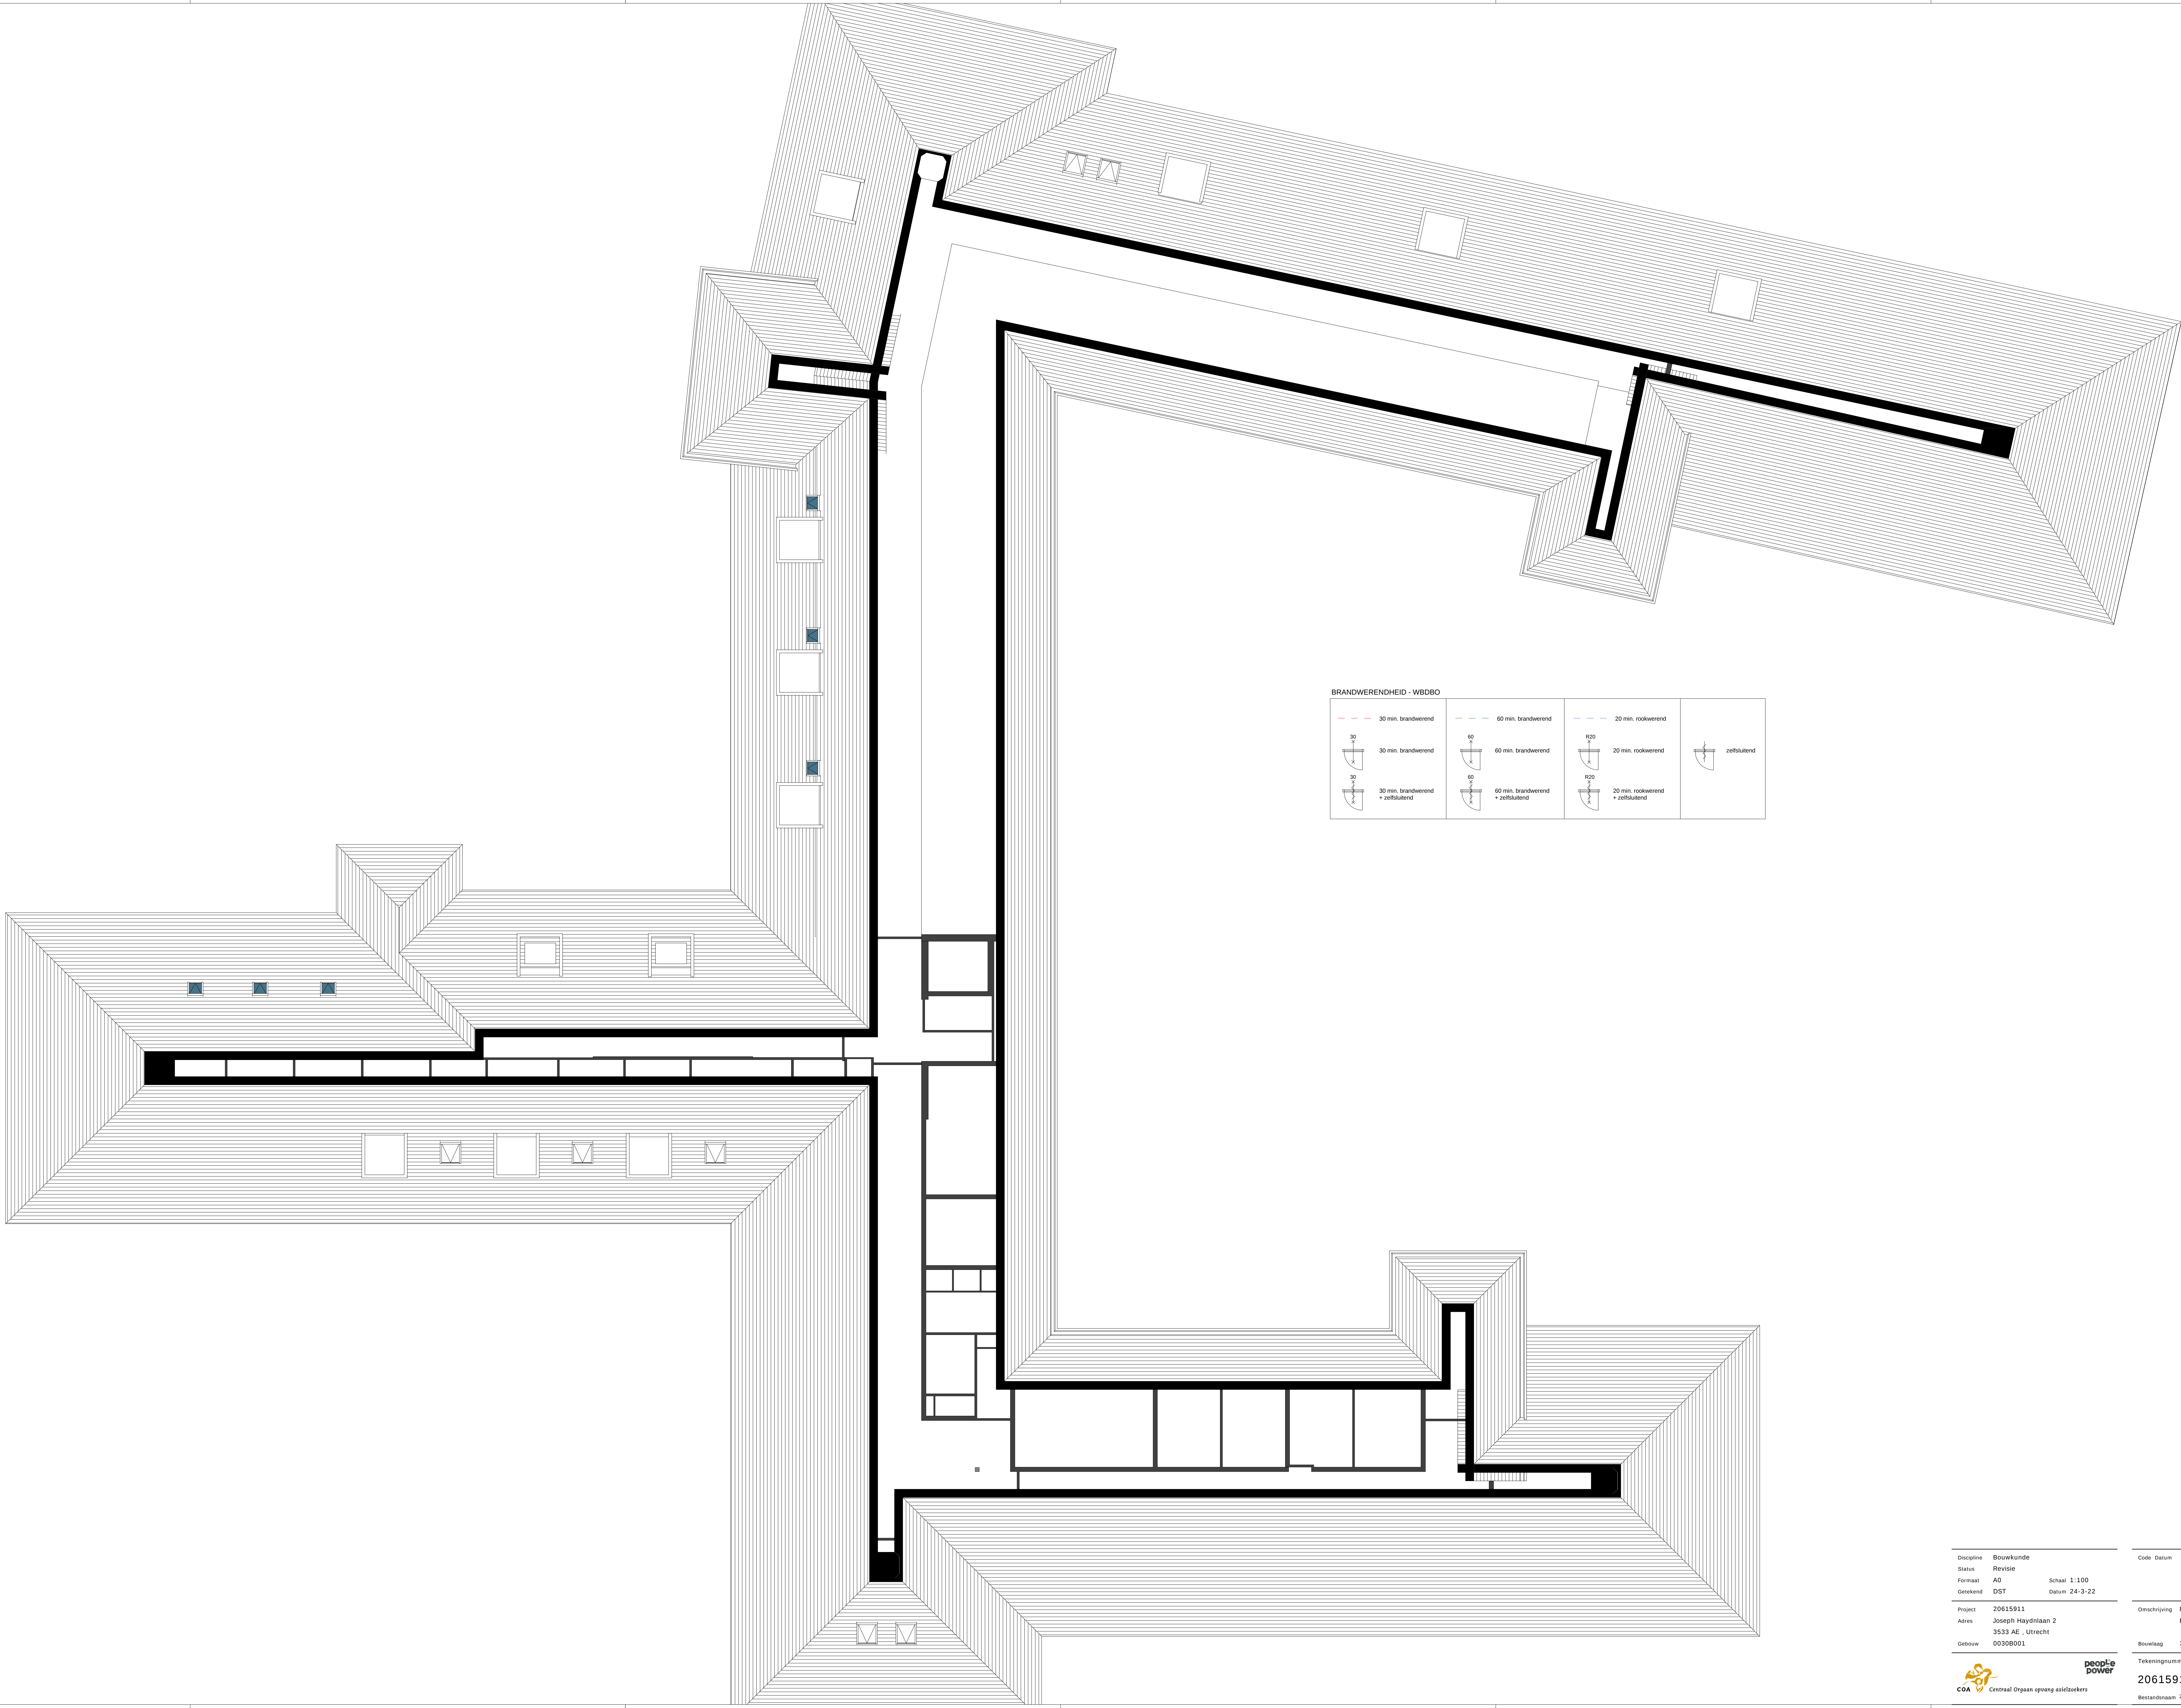

BRANDWERENDHEID - WBBOBO			
30 30 min. brandwerend	60 60 min. brandwerend	R20 20 min. rookwerend	zelfsluitend
30 30 min. brandwerend	60 60 min. brandwerend	R20 20 min. rookwerend	
30 30 min. brandwerend + zelfsluitend	60 60 min. brandwerend + zelfsluitend	R20 20 min. rookwerend + zelfsluitend	

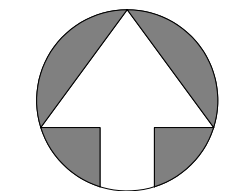

Discipline	Bouwkunde	Code	Datum	Omschrijving	Gewijzigd
Status	Revisie				
Formaat	A0	Schaal	1:100		
Gefaseerd	DST	Datum	24-3-22		
Project	20615911			Omschrijving	Plattegrond
Adres	Joseph-Haydnlaan 2				Bouwkundige onderlegger
	3533 AE, Utrecht				
Gebouw	00308001			Bouwlagen	3e verdieping
				Tekeningnummer	
					20615911_B001_B_25_03_PLG
				Bestandsnaam	20615911_B001_B_25_03_PLG.dwg
Deze tekening is in bezit van PeoplePower. Voor vragen kunt u contact opnemen via coa@peoplepower.nl					