

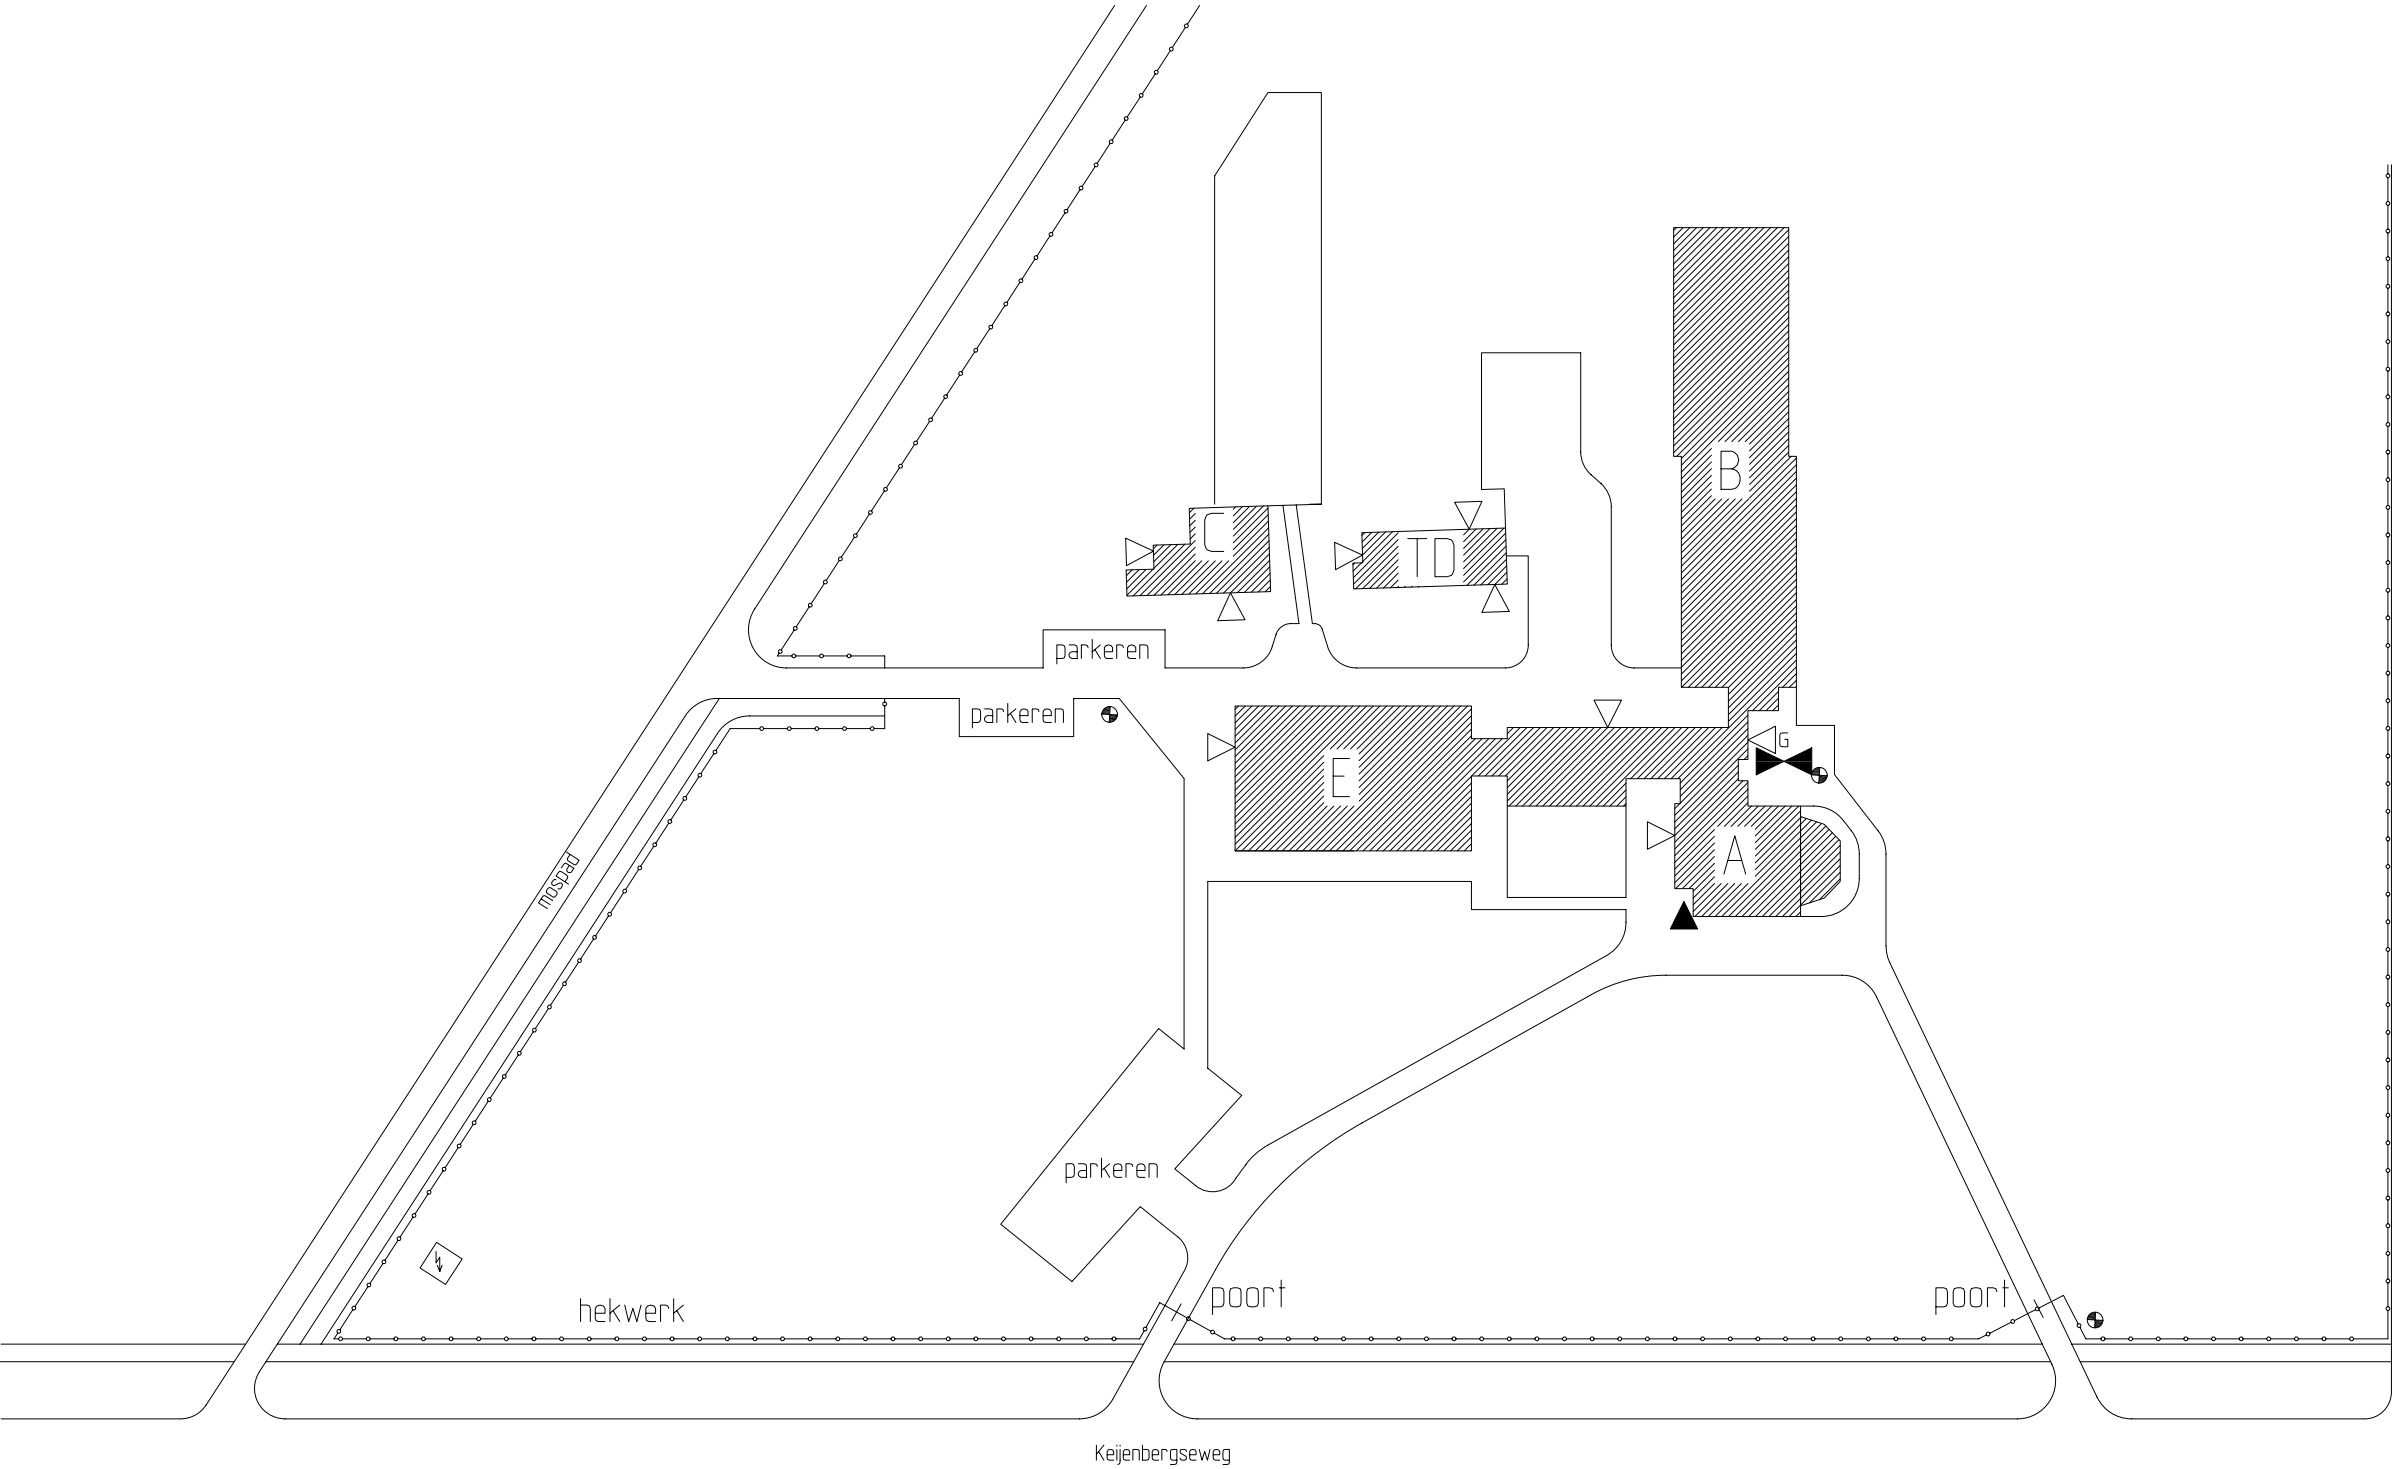


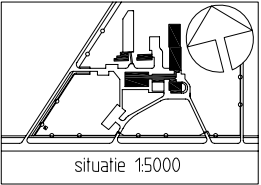

RENVOOI ALGEMEEN

---	ERFGRENS
—○—	HEKWERK MET GAAS HOOG 1,2m
—□—	SPULENHEK HOOG 1m
sch	OPSTELPLAATS SATALIETSCHOTELS 2x schotel Ø700mm, hoogte ca.1,0m
⊕	BRANDHYDRANT
tel.	TELEFOONCELLEN
• v.m.	VLAGGENMAST H ca. 7m
s.b.	SLAGBOOM
▷	GEBOUWTOEGANG
▷ G	TOEGANGSPORTIER
W	HOOFDAFSLUITER GAS
W	HOOFDAFSLUITER WATER
⊕ E	HOOFDSCHAKELAAR ELECTRA
S	STALLING
B	BERGING
T	TRANSFORMATOR
G/W	HOOFDAANSLUITING GAS EN WATER

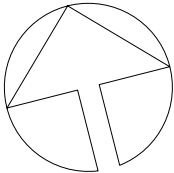

Centraal Orgaan opvang asielzoekers

project: AZC WAGENINGEN			
projectlocatie: Keijenbergseweg 10 - 12 6705 BN Wageningen	architect: hh	projectfase: REVISIE	projectnummer: 00.02.005
opdrachtgever: Centraal Orgaan opvang asielzoekers Postbus 3002 2280 ME Rijswijk T (070) 372 70 00 F (070) 372 76 86	projectleider: bvo	tekeningnummers: R-00	
	tekenaar: lmw	onderwerp: Situatie	
	maatstaf: mm	terreinindeling:	
	schaal: 1500		
	datum: 18-08-2006		
	wijz: A B C		

Hurenkamp
Architecten & Adviseurs

bv Henrie Hurenkamp Architecten bna
Postbus 77 6880 AB Velp
Kerkallee 43 6882 AM Velp
T 026 361 38 12 F 026 364 49 51
email architecten@hurenkamp.nl
Website www.hurenkamp.nl