


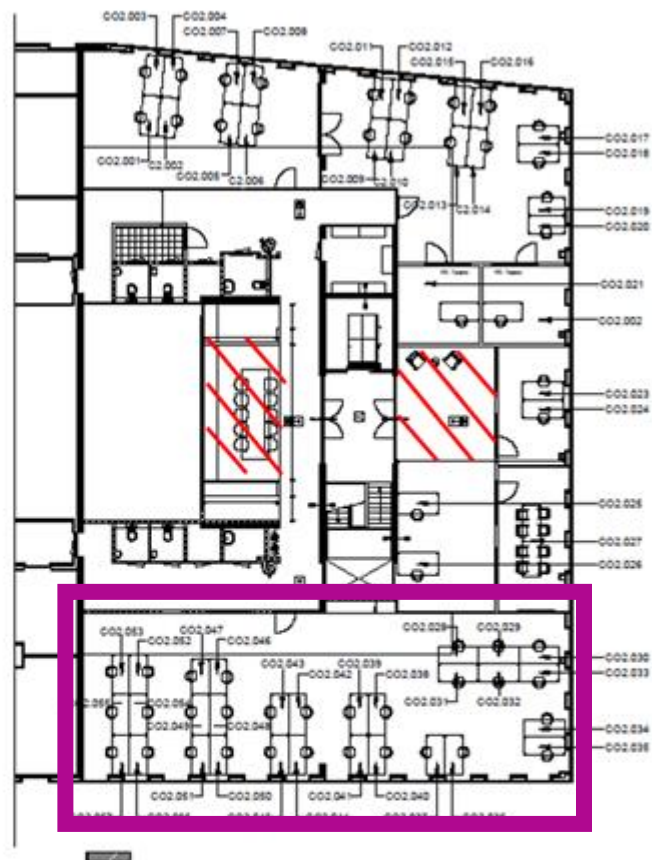

Inrichting valt buiten scope van de opdracht