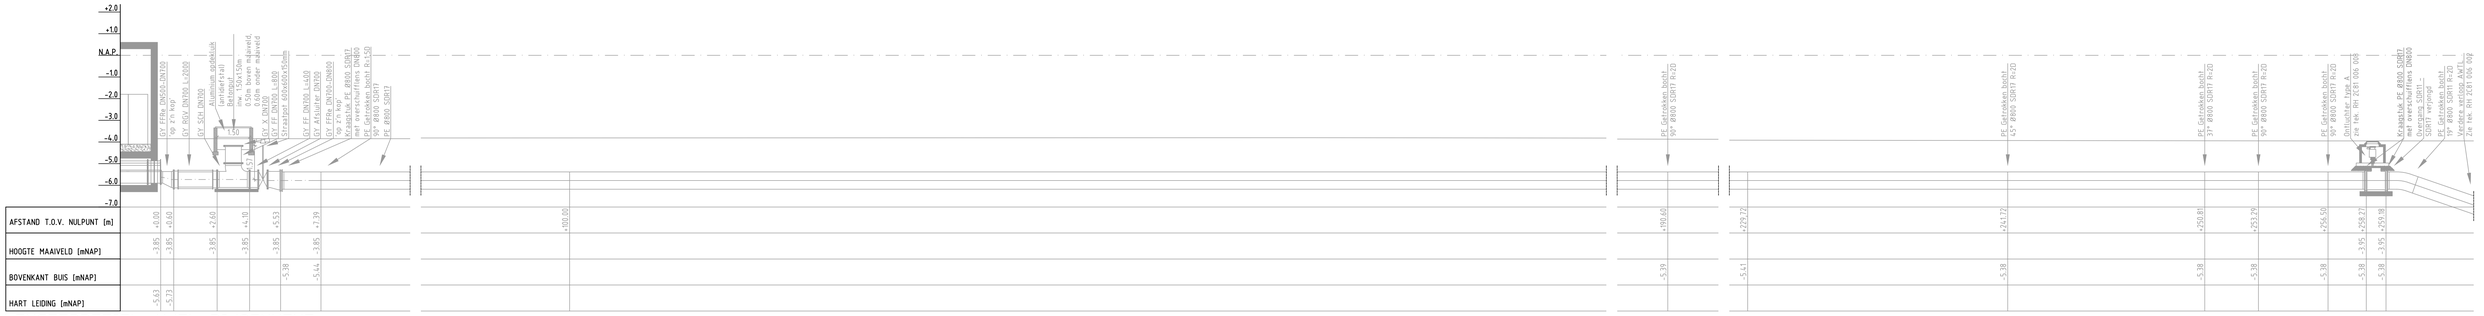

LENGTEPROFIEL AWTL RIJSENHOUT
SCHAAL 1:100D

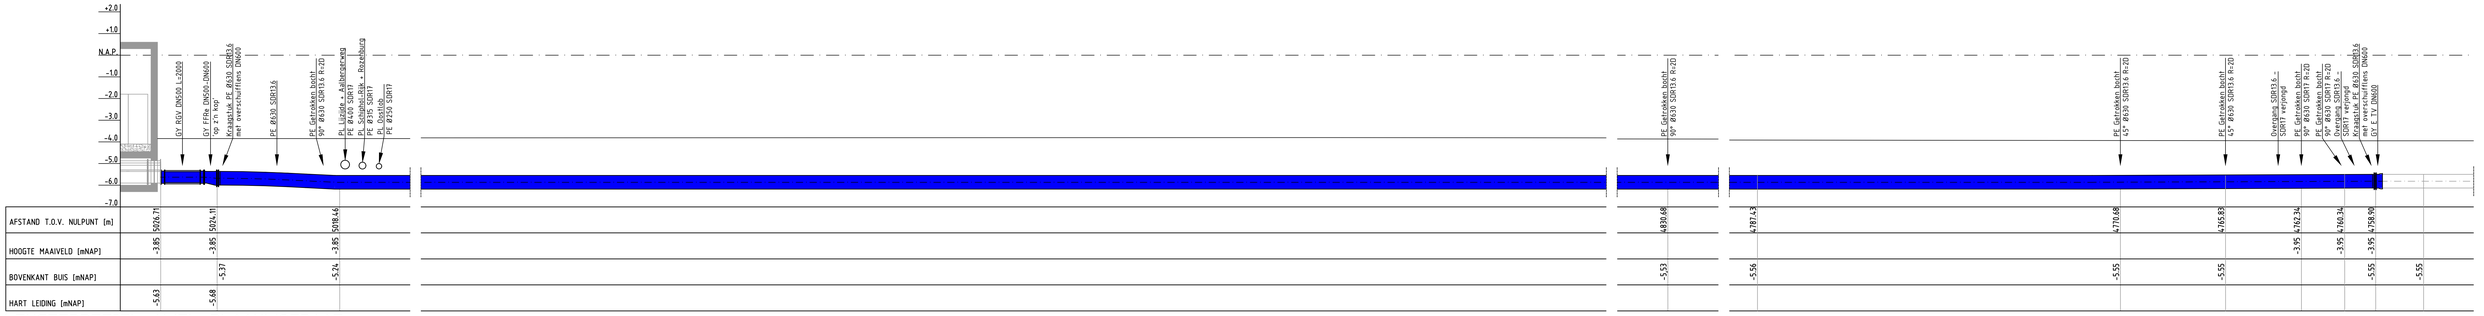

LENGTEPROFIEL AWTL BLAAUWSTRAAT
SCHAAL 1:100D

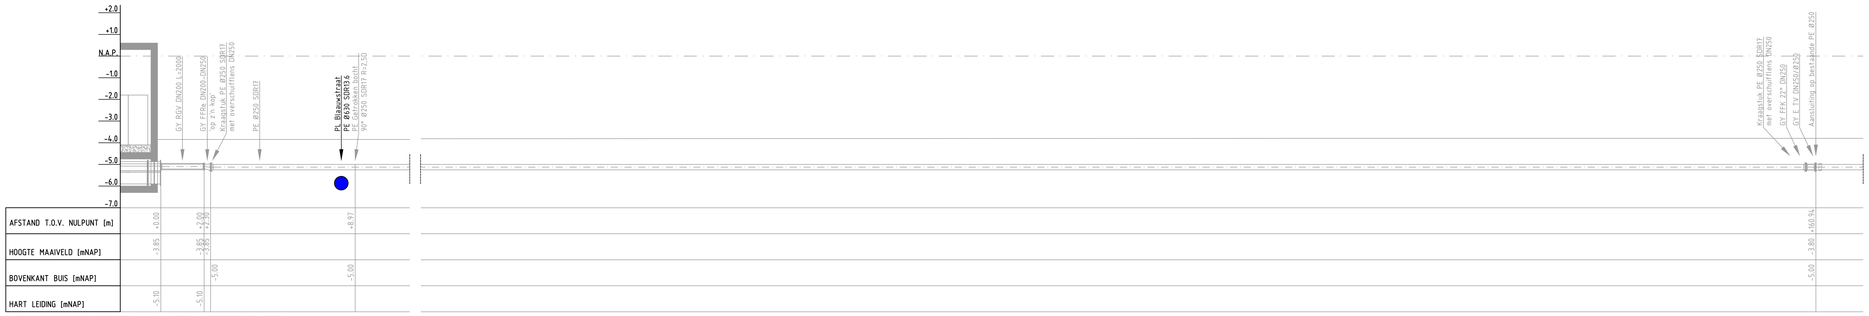

LENGTEPROFIEL AWTL OOSTLOB
SCHAAL 1:100

LENGTEPROFIEL AWTL LIJZIJDE + AARBERGERWEG
SCHAAL 1:100

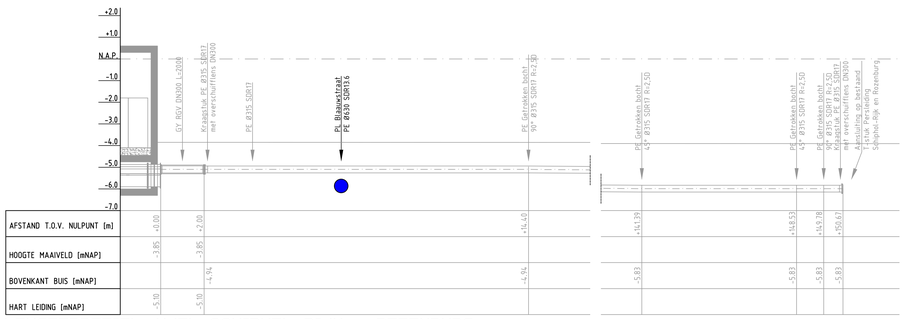

LENGTEPROFIEL AWTL SCHIPHOL-RIJK + ROZENBURG
SCHAAL 1:100

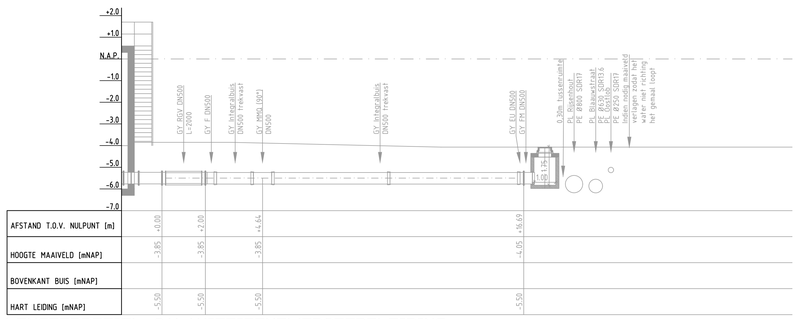

LENGTEPROFIEL CALAMITEITENOVERSTORTLEIDING
SCHAAL 1:100

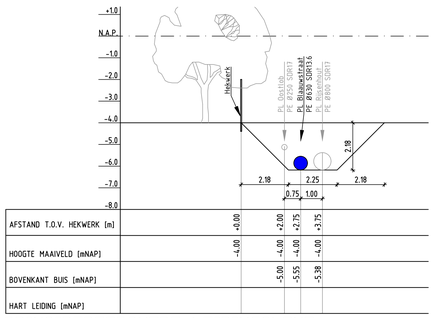

PRINCIPEDOORSNEDE LEIDINGSLEUF
SCHAAL 1:100

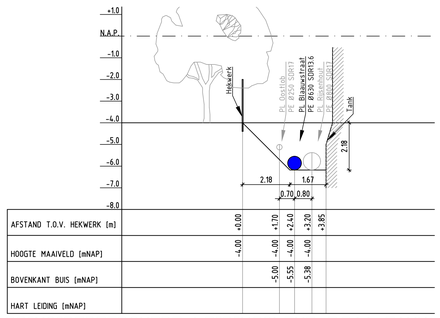

PRINCIPEDOORSNEDE LEIDINGSLEUF T.P.V. TANK
SCHAAL 1:100

BIJBEHORENDE TEKENINGEN

AA 2C81 010 001	Overzicht bladindeling	
AA 2C81 010 002	Situatie en lengteprofiel blad 1	
AA 2C81 010 003	Situatie en lengteprofiel blad 2	
AA 2C81 010 004	Situatie en lengteprofiel blad 3	
AA 2C81 010 005	Situatie en lengteprofiel blad 4	
AA 2C81 010 006	Situatie en lengteprofiel blad 5	
AA 2C81 010 007	Situatie en lengteprofiel blad 6	
AA 2C81 010 008	Situatie en lengteprofiel blad 7	
AA 2C81 010 009	Situatie en lengteprofiel blad 8	
AA 2C81 010 010	Details ontluchters	
AA 2C81 010 011	HDD Ringdijkpark	
AA 2C81 010 012	HDD Kruisweg	
AA 2C81 010 013	HDD Ringvaart	
AA 2C81 010 014	HDD Begraafplaats	
AA 2C81 010 015	Situatie Terrein AWZI Rijsenhout blad 9	

LEGENDA

- PL RIJSENHOUT PE Ø800
- PL BLAAUWSTRAAT PE Ø630
- PL LIJZIJDE + AARBERGERWEG PE Ø400
- PL SCHIPHOL-RIJK + ROZENBURG PE Ø315
- PL OOSTLOB PE Ø250

OPMERKINGEN:
VERBINDINGEN
Flensverbindingen van leidingen onderling in thermisch verzinkte uitvoering; de moeren/bouten en trekankers in thermisch verzinkte uitvoering, isometrisch passend, materiaal 8.8/8. Onder de boutkop en moer sluitringen toepassen in thermisch verzinkte uitvoering. Indien bout kleiner of gelijk aan M16, deze incl. toebehoren uitvoeren in rvs AISI316.

D	As-Built, tekeningnummer gewijzigd van RH 2C80 022 001 in 2C81 010 016	CB	08-05-2018
C	Pendelstukken verlengd, foampiggut en diameter calamiteitenoverstortleiding vergroot	CB	22-05-2017
B	Ontwerpnota	CB	23-03-2017
A	Concept	CB	16-03-2017
ed.	omschrijving	get.	d.d.

GEMAAL RIJSENHOUT
Lengteprofielen aanvoer persleidingen
Toekomstige situatie

Hoogheemraadschap van Rijnland
Archimedesweg 1 2333 CM Leiden
tel 071-3063063 fax 071-5123916
E-mail post@rijnland.net www.rijnland.net

behoort bij: Object 7 AWTG Rijsenhout

tekenaar	controleur	controledatum	constructeur	controledatum
CB	RB			

schaal	status	datum tekening
1:100	AS-BUILT	24-01-2017

documentnummer	tekeningnummer
AA-081-00010	AA 2C81 010 016